


Samþykkt bann  
 11 JULI 2006  
 Byggingarfulltrúinn í Hafnarfirði  
 F.n. Hröflur S. Gunnlaugsson

Hurðarspjald  
 min 15  
 Undir hurðir inn á loftræst rými þ.e. bœð og þvottaherbergi skal vera rífa sem er a.m.k. 15 mm breið.  
 Þröskuldur

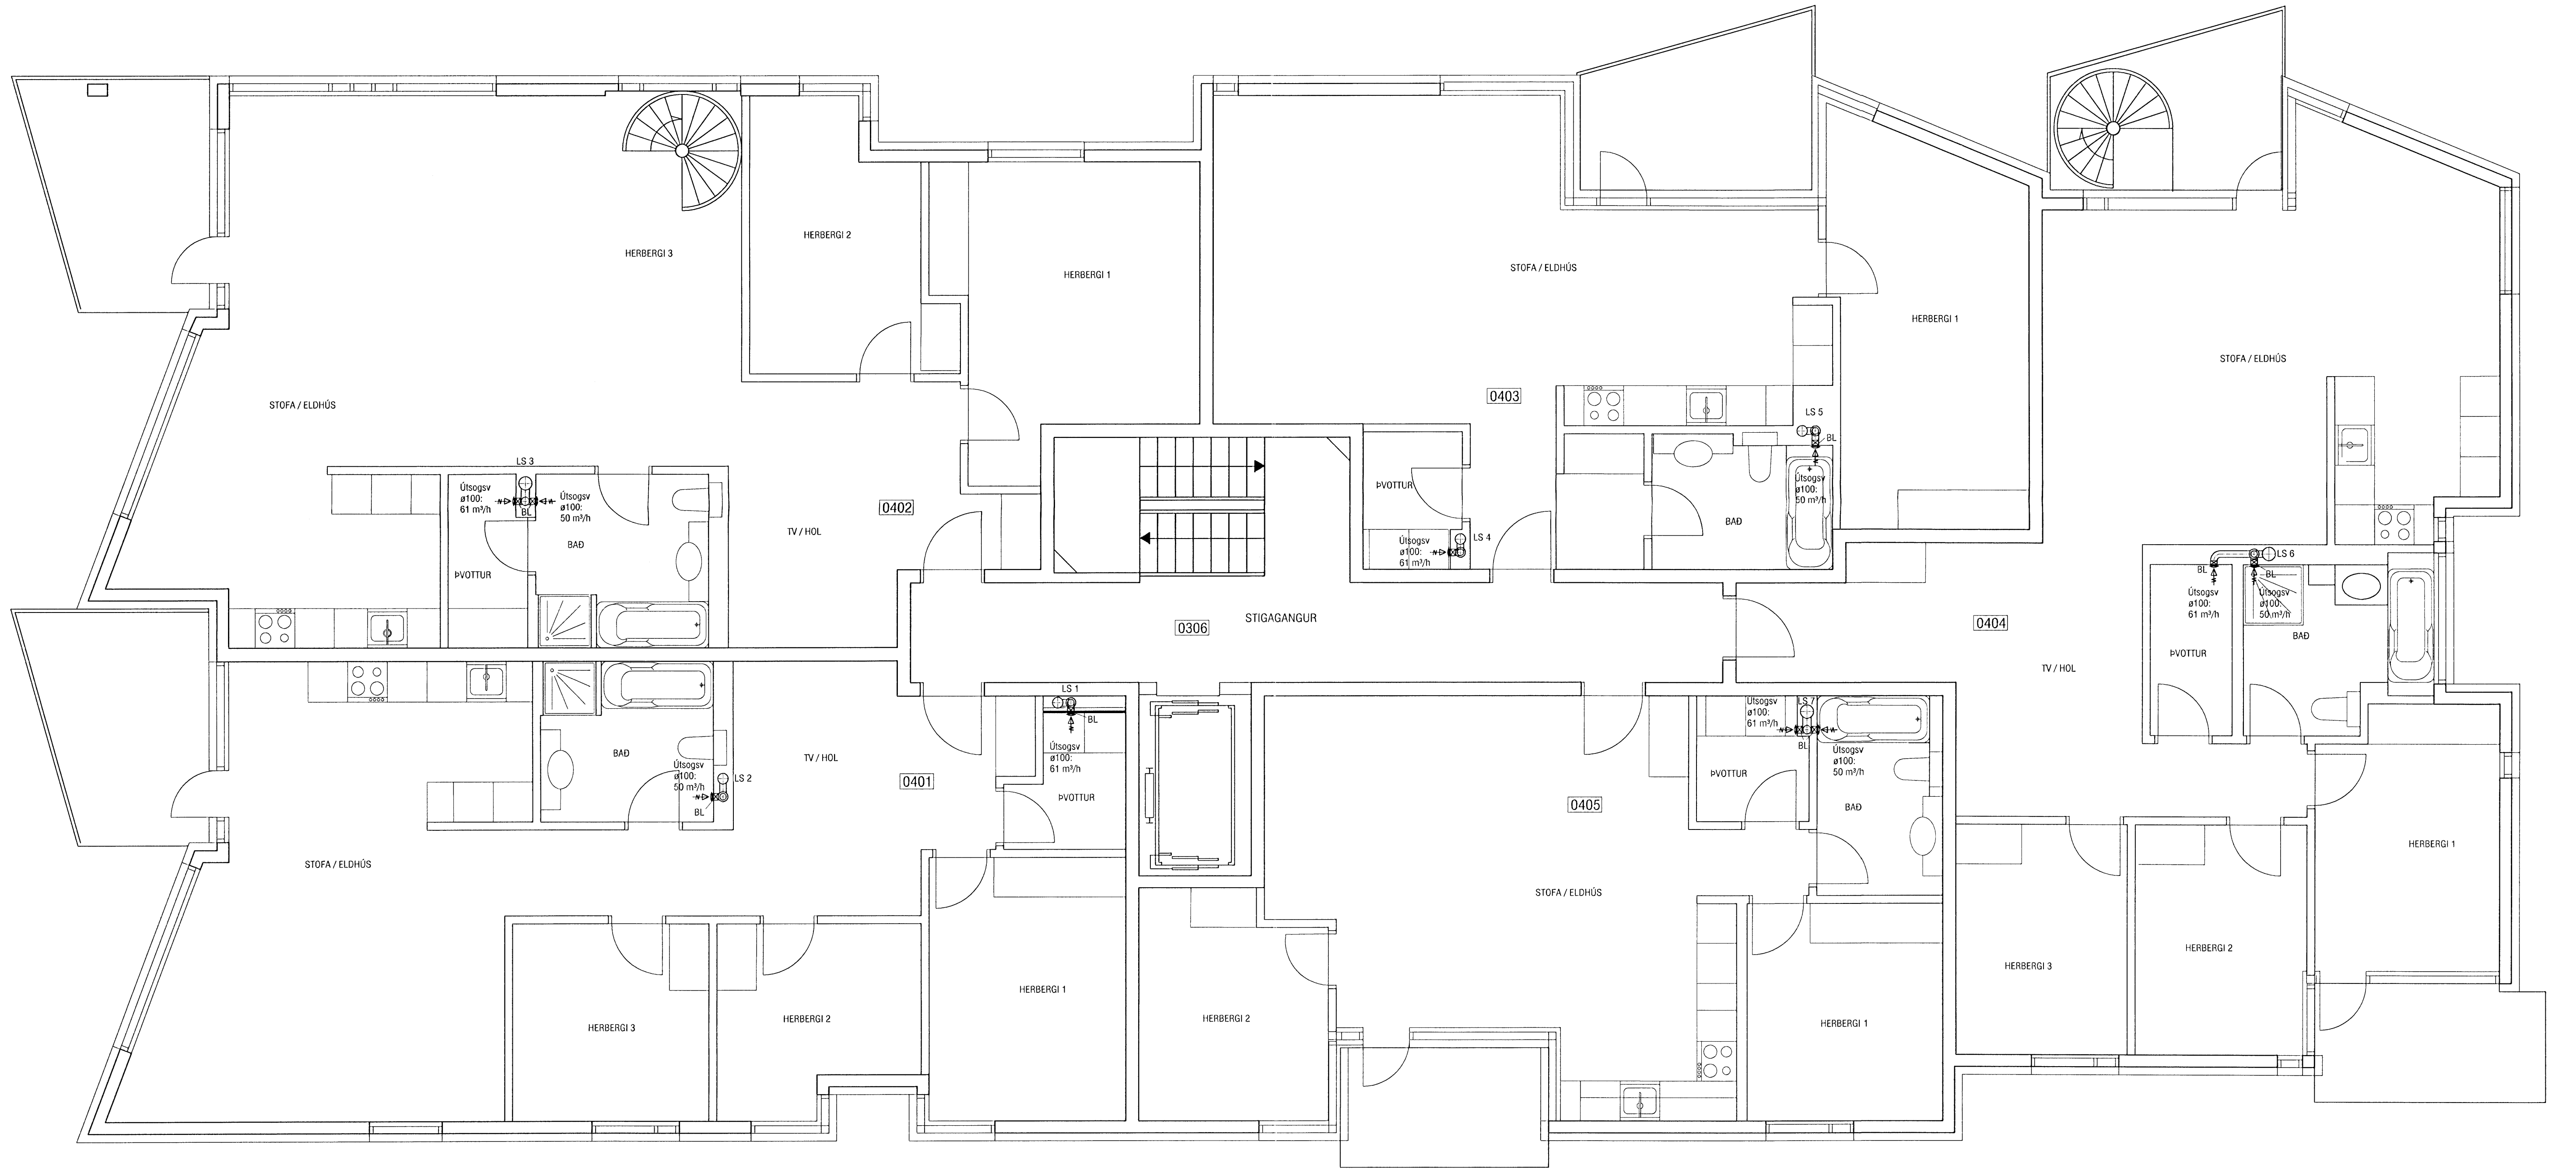

GRUNNMYND 4. HÆÐ

ATH! ALLAR BRUNALOKUR SKULU VERA VIÐURKENNDAR SEM E60 LOKUR.

BR 1: Útsogi úr brunahólfi sleppt.

ATH!  
 Stærð og nákvæm staðsetning á götum fyrir frárennslis, neysluvatns- og hitalagnir skal ákvarða í samráði við eiganda og pípara.

<b>VEKTOR</b> - hönnun og ráðgjöf - Nýbýlavegi 6, 200 Kópavogi.		Sigurður Hafsteinsson Byggingateknifráeðingur Kl. 030859-7749 Sími: 554-6650 Fax: 554-6659	NORÐURBAKKI 23, HAFNARFIRÐI LOFTRÆSILAGNIR GRUNNMYND 4. HÆÐ
Reyndartekning	BR 1	28.04.'08	
Tekn. nr.	Félagsnúmer	Br.	Dags.
Samþykkt	<i>[Signature]</i>		
Hannað	EK	Teknað	EK
Dagsetning	29.06.'06	Verk nr.	B-05-10-41
		Mælikvæði	1:50
		Tekn. nr.	L-420