


ÞVERMÁL NEYSLUVATNSL.		
Á teikn.	Pex	Ál / pex
ø16	ø16*2,2	ø16,2*2,6
ø20	ø20*2,8	ø20*2,9
ø25	ø25*3,5	ø25*3,7
ø32	ø32*4,4	ø32*4,7
ø40	ø40*5,5	ø40*6,0
ø50	ø50*6,9	/

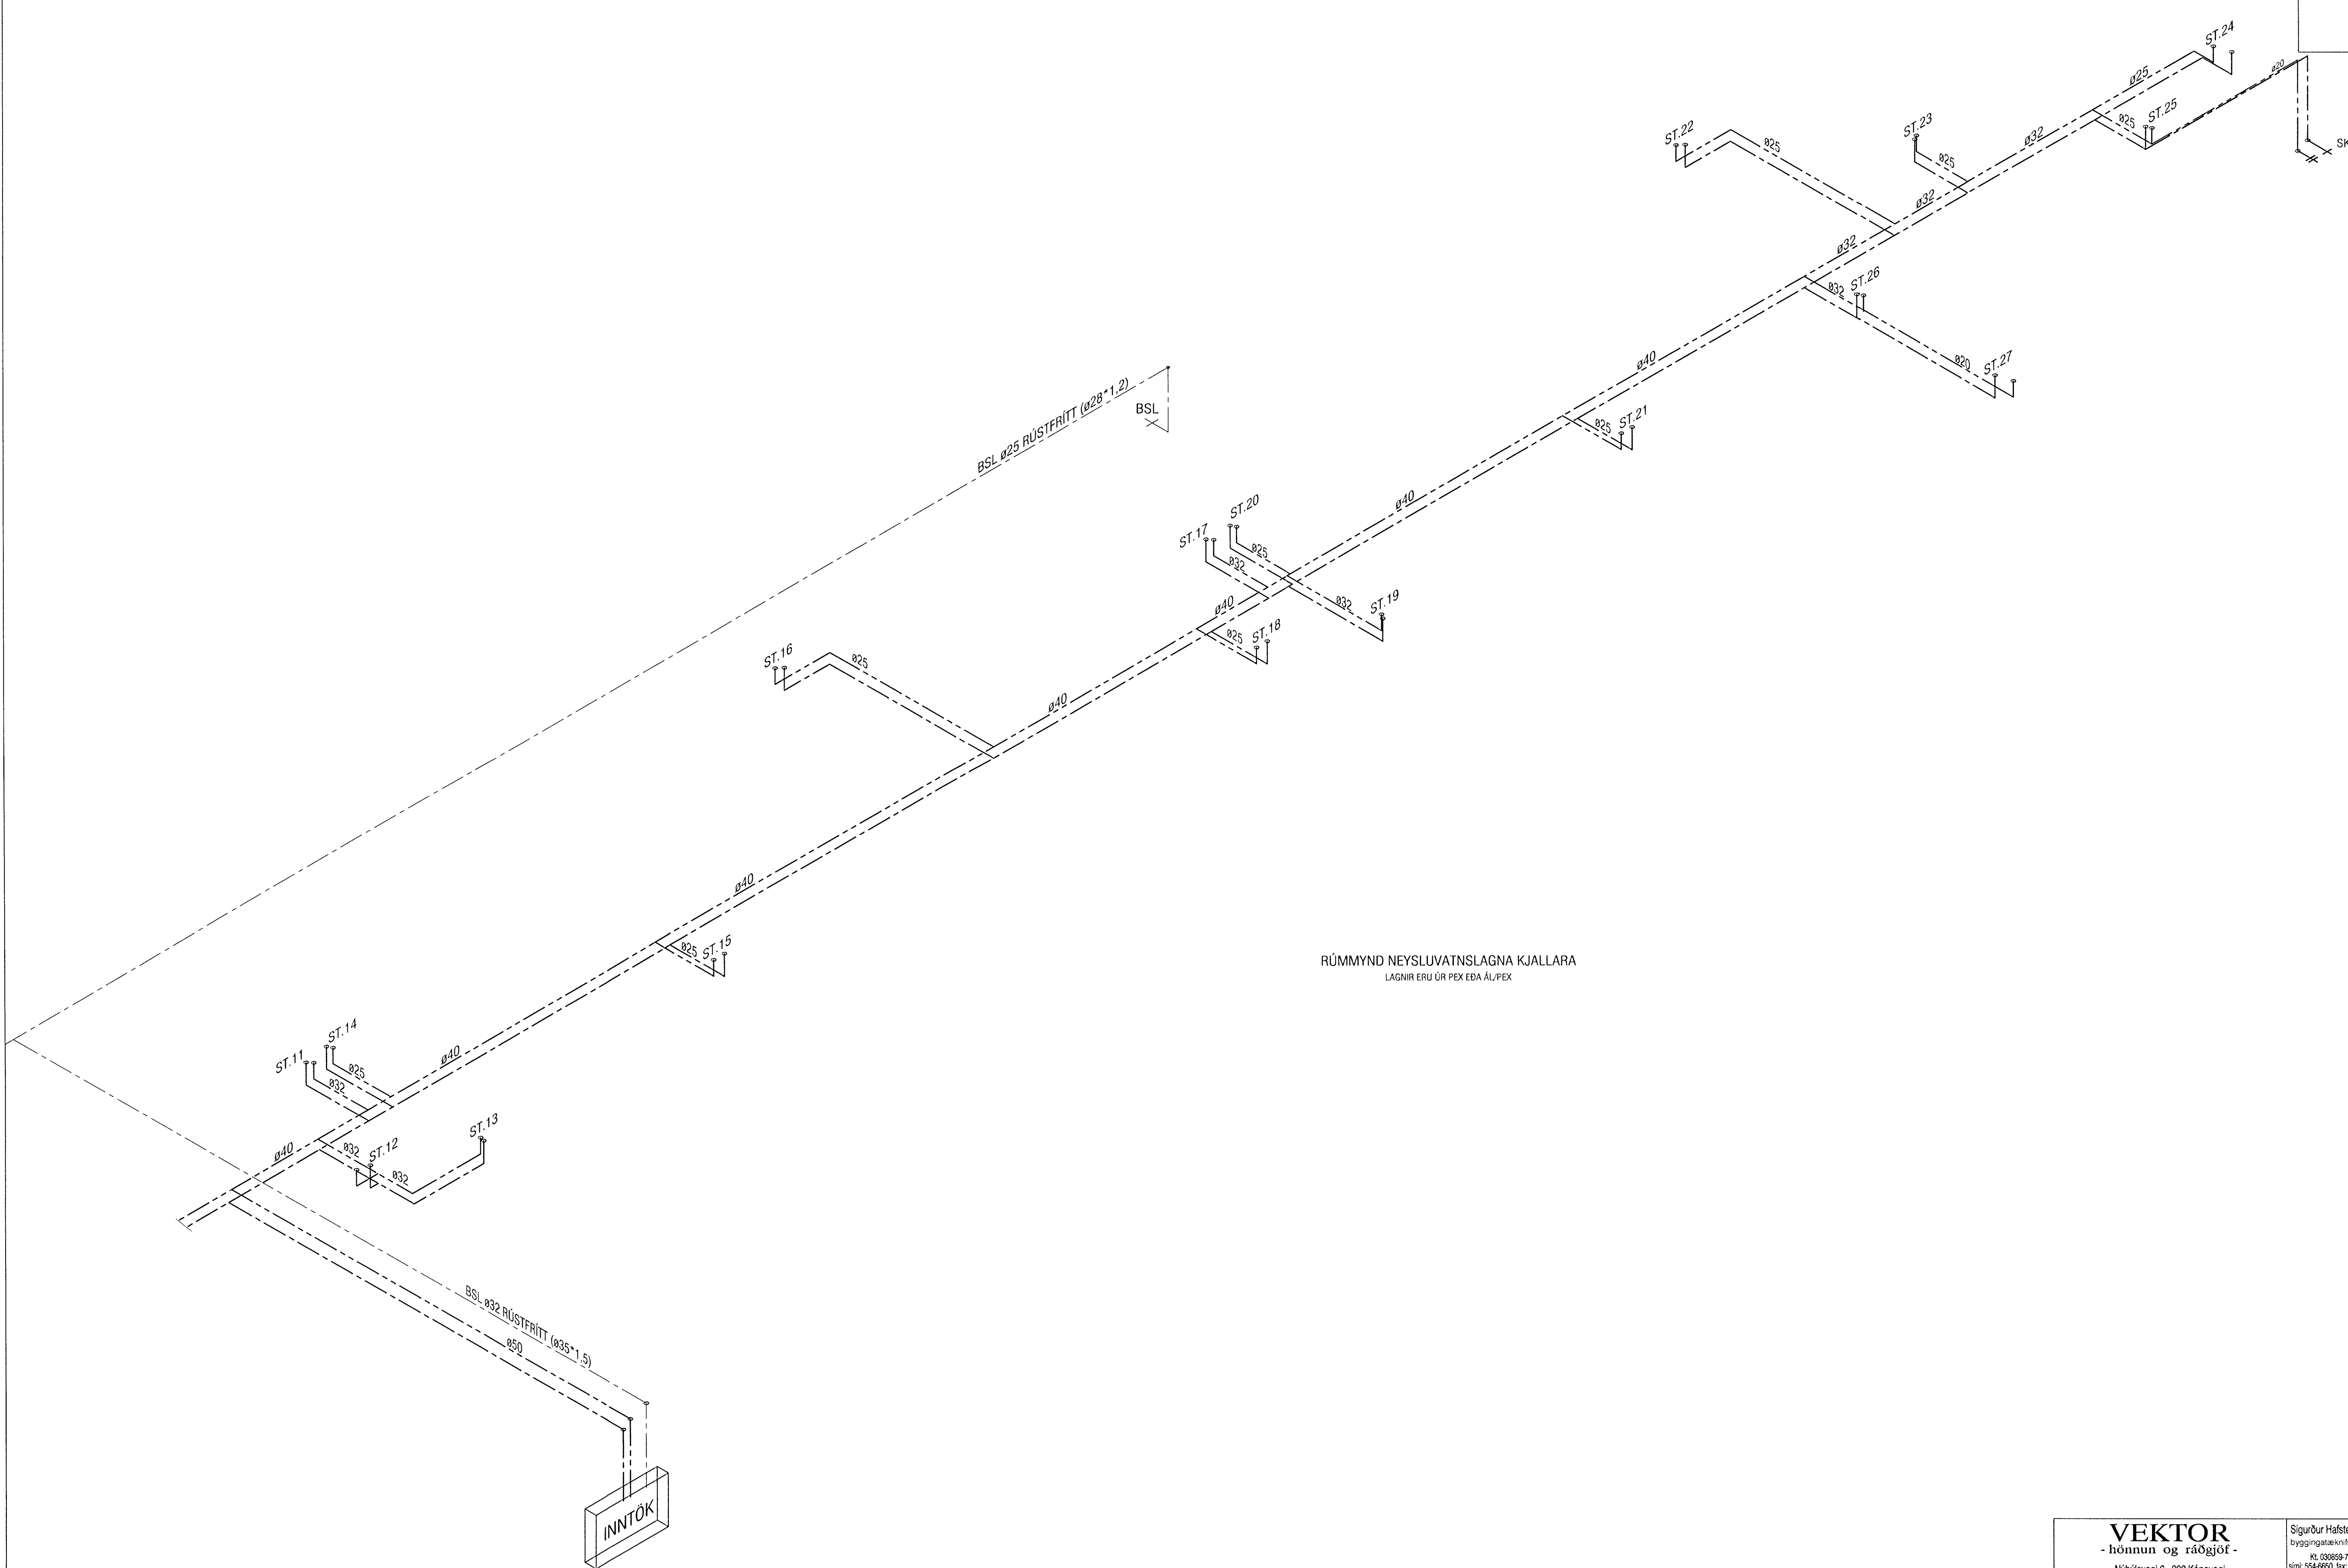

RÚMMYND NEYSLUVATNSLAGNA KJALLARA  
 LAGNIR ERU ÚR PEX EDA AL/PEX

ATH!  
 Stærð og nákvæm staðsetning á götum fyrir frárennslis-, neysluvatns- og hitalagnir skal ákvarða í samráði við eiganda og pípara.

<b>VEKTOR</b> - hönnun og ráðgjöf - Nýbýlavegi 6, 200 Kópavogi.		Sigurður Halsteinnsson Bygginguteiknfræðingur Húsnúmer: 7119 Sími: 554-6620 Fax: 554-6669	
Reyndarteikning		BR 1 30.04.'08	
Teikn. nr. Samþykkt	Tilkj. nr. Tilkj. nr.	Br.	Dags.
06.06.'06		B-05-10-41	
1:50		L-204	

150