


ÞVERMÁL NEYSLUVATNSL.

Á teikn.	Pex	Ál / pex
ø16	ø16*2,2	ø16,2*2,6
ø20	ø20*2,8	ø20*2,9
ø25	ø25*3,5	ø25*3,7
ø32	ø32*4,4	ø32*4,7
ø40	ø40*5,5	ø40*6,0
ø50	ø50*6,9	/

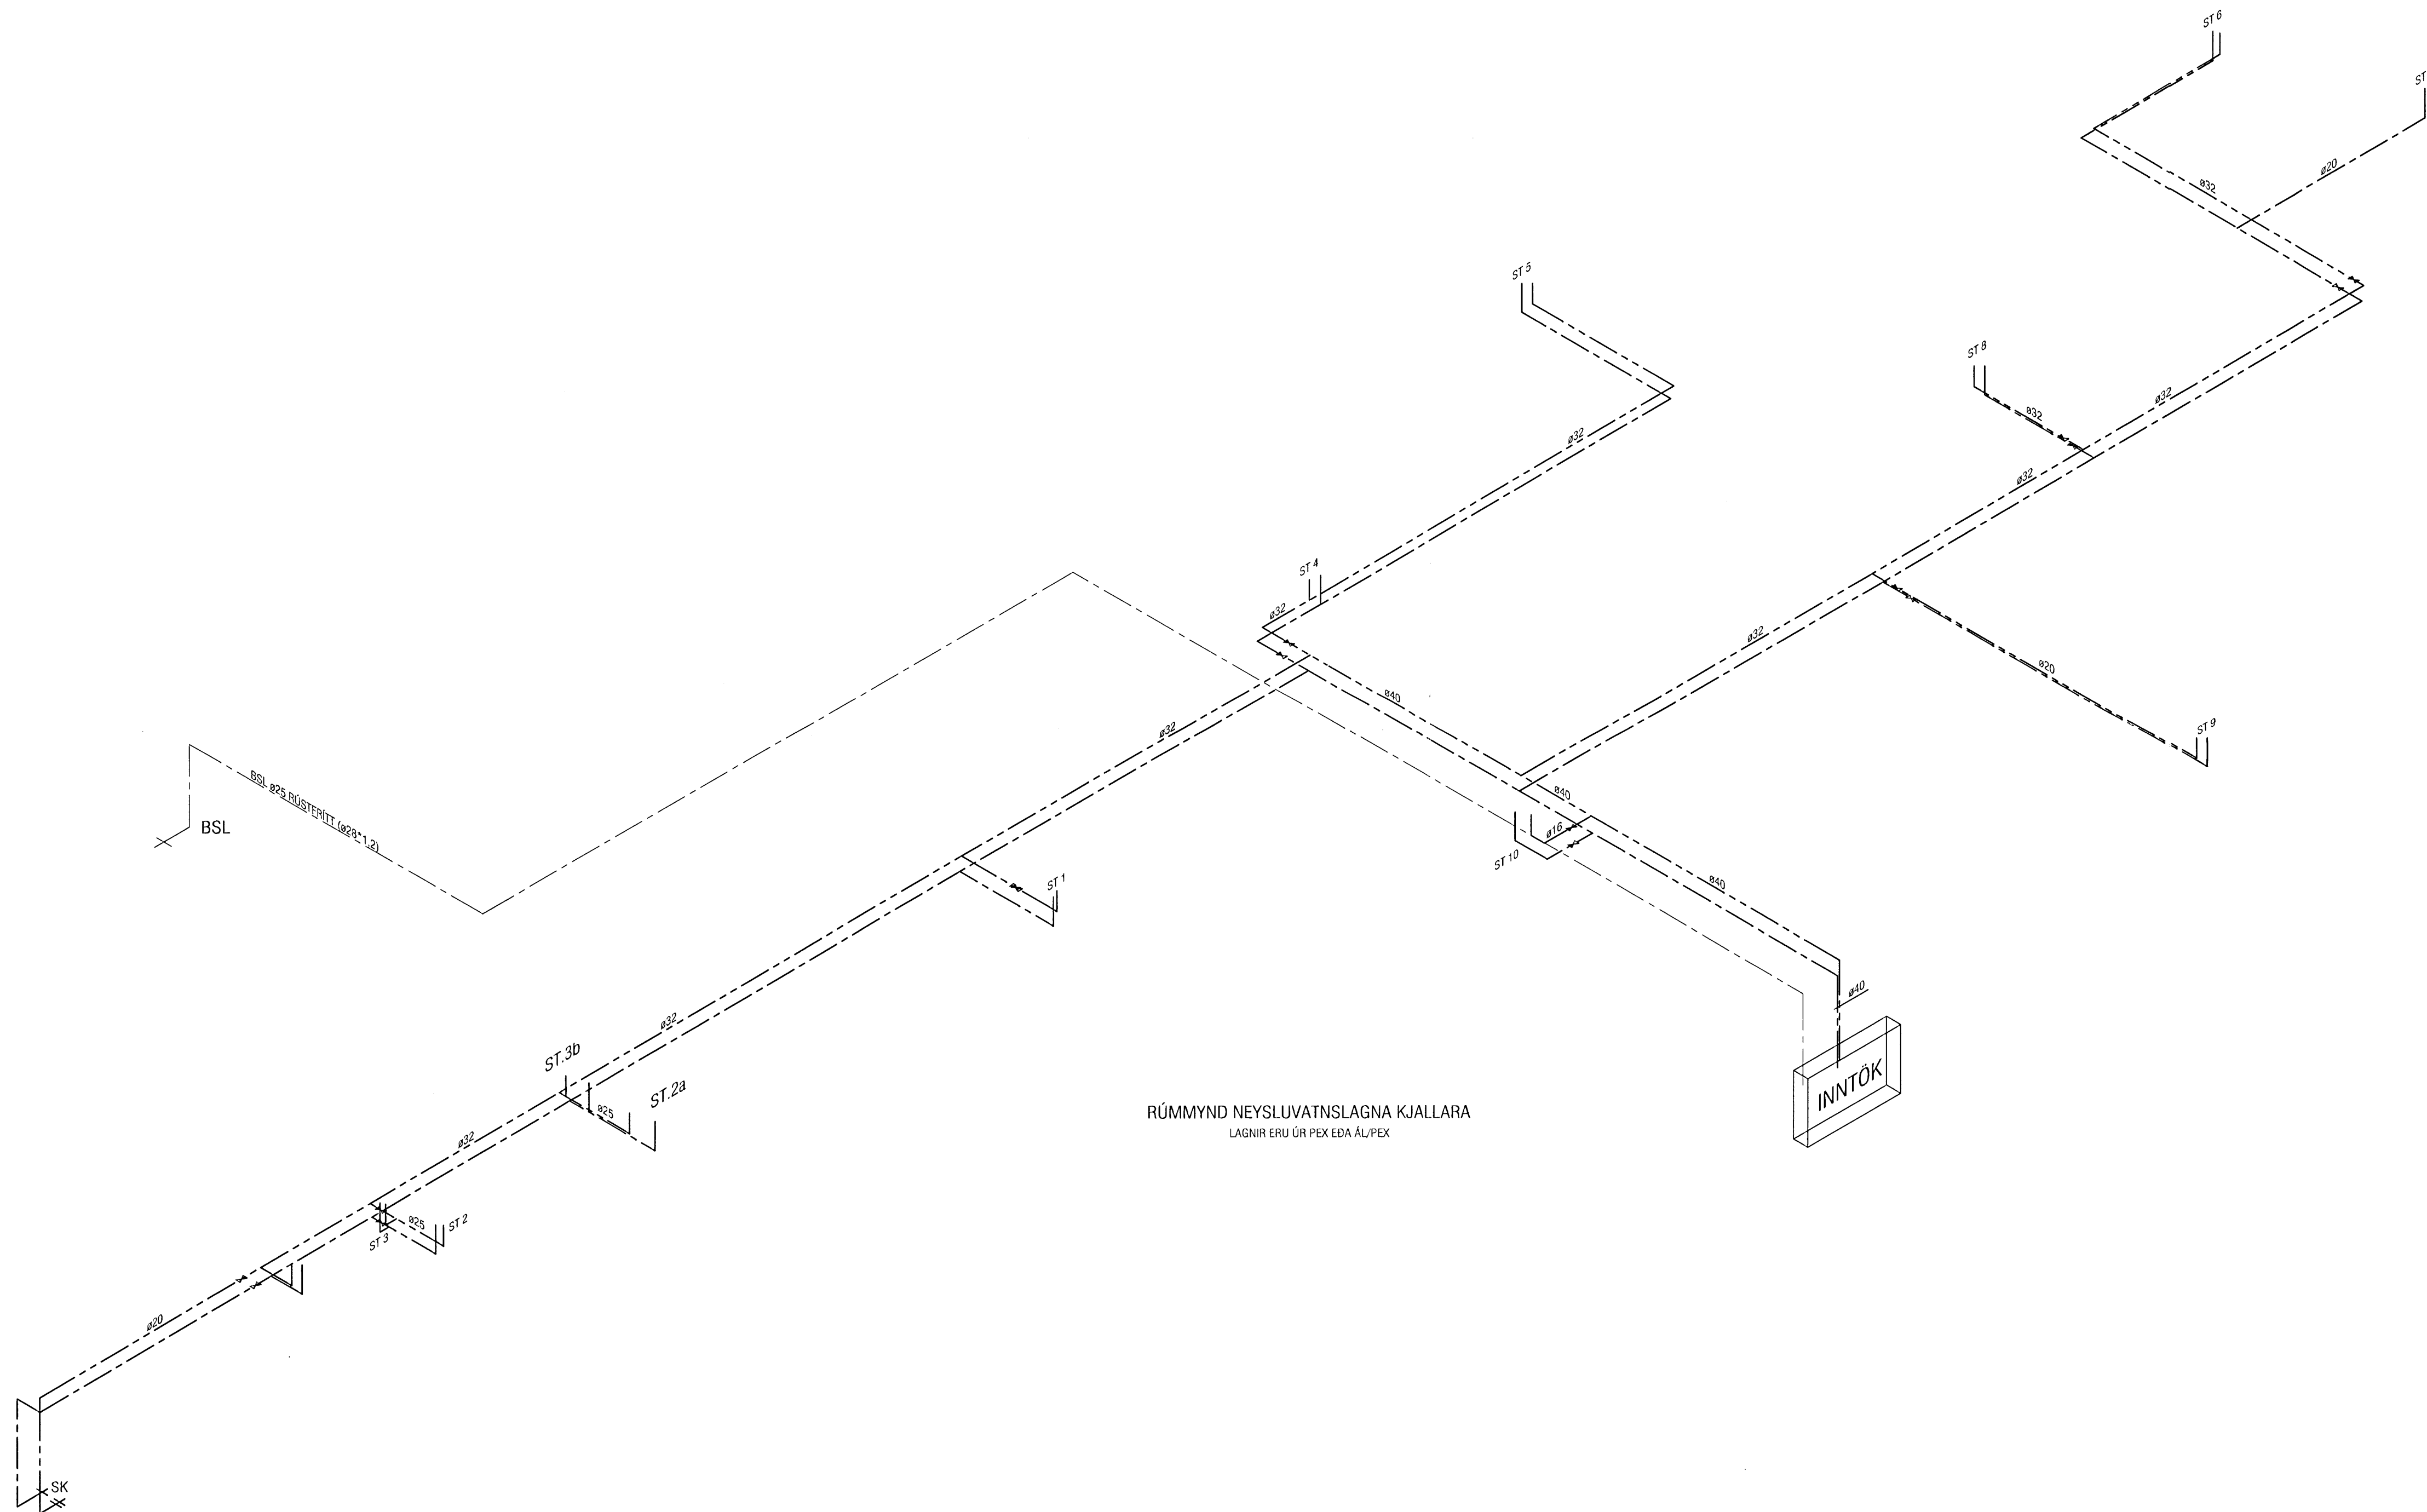

RÚMMYND NEYSLUVATNSLAGNA KJALLARA
LAGNIR ERU ÚR PEX EÐA AL/PEX

ATH!
Stærð og nákvæm staðsetning á götum fyrir frárennslis, neysluvatns- og hitalagnir skal ákvarða í samráði við eiganda og pípara.

BR 1: Stofnar 2a, 3a og 3b bælast við neysluvatnslagnir.

VEKTOR - hönnun og ráðgjöf - Nýbýlavegi 6, 200 Kópavogi.		Sigurður Hafsteinsson byggingartekniðráðgjafi R. 02869-7749 sími: 554-6650 fax: 554-6669		NORÐURBAKKI 23, HAFNARFIRÐI	
Reyndarteikning	BR 1	30.04.'08	ÞRÍFALAGNIR		
Tekni. nr.	Br.	Days.	RÚMMYND KJALLARA		
Samþykkt	Hannað		Teknið		
	EK		EK		
	Dagsetning	Verk nr.	Mannkvæði	Tekni. nr.	
	28.06.'06	B-05-10-41	1:50	L-224	