

Fallpípur 1, 6 & 12

Fallpípa 2

Fallpípa 3

Fallpípa 4

Fallpípa 5

Fallpípa 7


Fallpípa 8

Fallpípa 9

Fallpípa 10

Fallpípa 11

Fallpípa 13

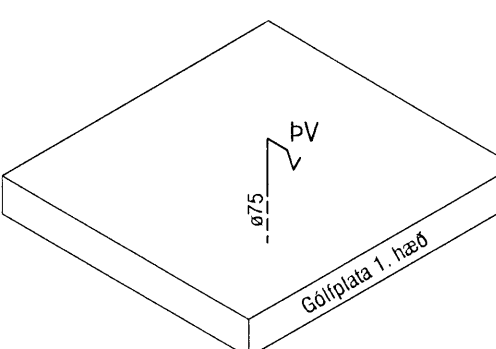

Fallpípa 14

ATH! Stærð og nákvæm staðsetning á götum fyrir frárennslis, neyslutvns-og hitalagnir skal ákvarða í samráði við eiganda og pípara.

ATH! Öll gólfniðurföll á badherbergjum og þvottahúsum eru með einst.lokum.

BR 1: Stofnar ST 2 og ST 3 breytast og stofnum ST 2a, ST 3a og ST 3b bætt við.
FP 4a bættist við frárennslislagirn. Gólfniðurföll með einstefnulukum.

VEKTOR -hönnun og ráðgjöf - Nýbýlavegi 6, 200 Kópavogi.		Sigurður Hafsteinsson Byggingateknifræðingur Kl. 030859 7749 Sími: 554-6650 Fax: 554-6669	
Reyndarteikning		BR 1	30.04.'08
Teikn. nr. Samþykkt	Frágangur Teikningu	Br.	Days
NORÐURBAKKI 23, HAFNARFIRÐI		PRIFALAGNIR STOFNAR & FALLSTAMMAR	
Hannað	Teiknað	EK	EK
Dagsetning	Verk nr.	Málkvæði	Teikn. nr.
28.06.'06	B-05-10-41	1:50	L-229