


ÞVERMÁL NEYSLUVATNSL.

Á teikn.	Pex	Ál / pex
ø16	ø16*2,2	ø16,2*2,6
ø20	ø20*2,8	ø20*2,9
ø25	ø25*3,5	ø25*3,7
ø32	ø32*4,4	ø32*4,7
ø40	ø40*5,5	ø40*6,0
ø50	ø50*6,9	/

RÚMMYND NEYSLUVATNSLAGNA 2-4. HÆÐ  
 LAGNIR ERU ÚR PEX EDA AL/PEX

RÚMMYND NEYSLUVATNSLAGNA 1. HÆÐ  
 LAGNIR ERU ÚR PEX EDA AL/PEX

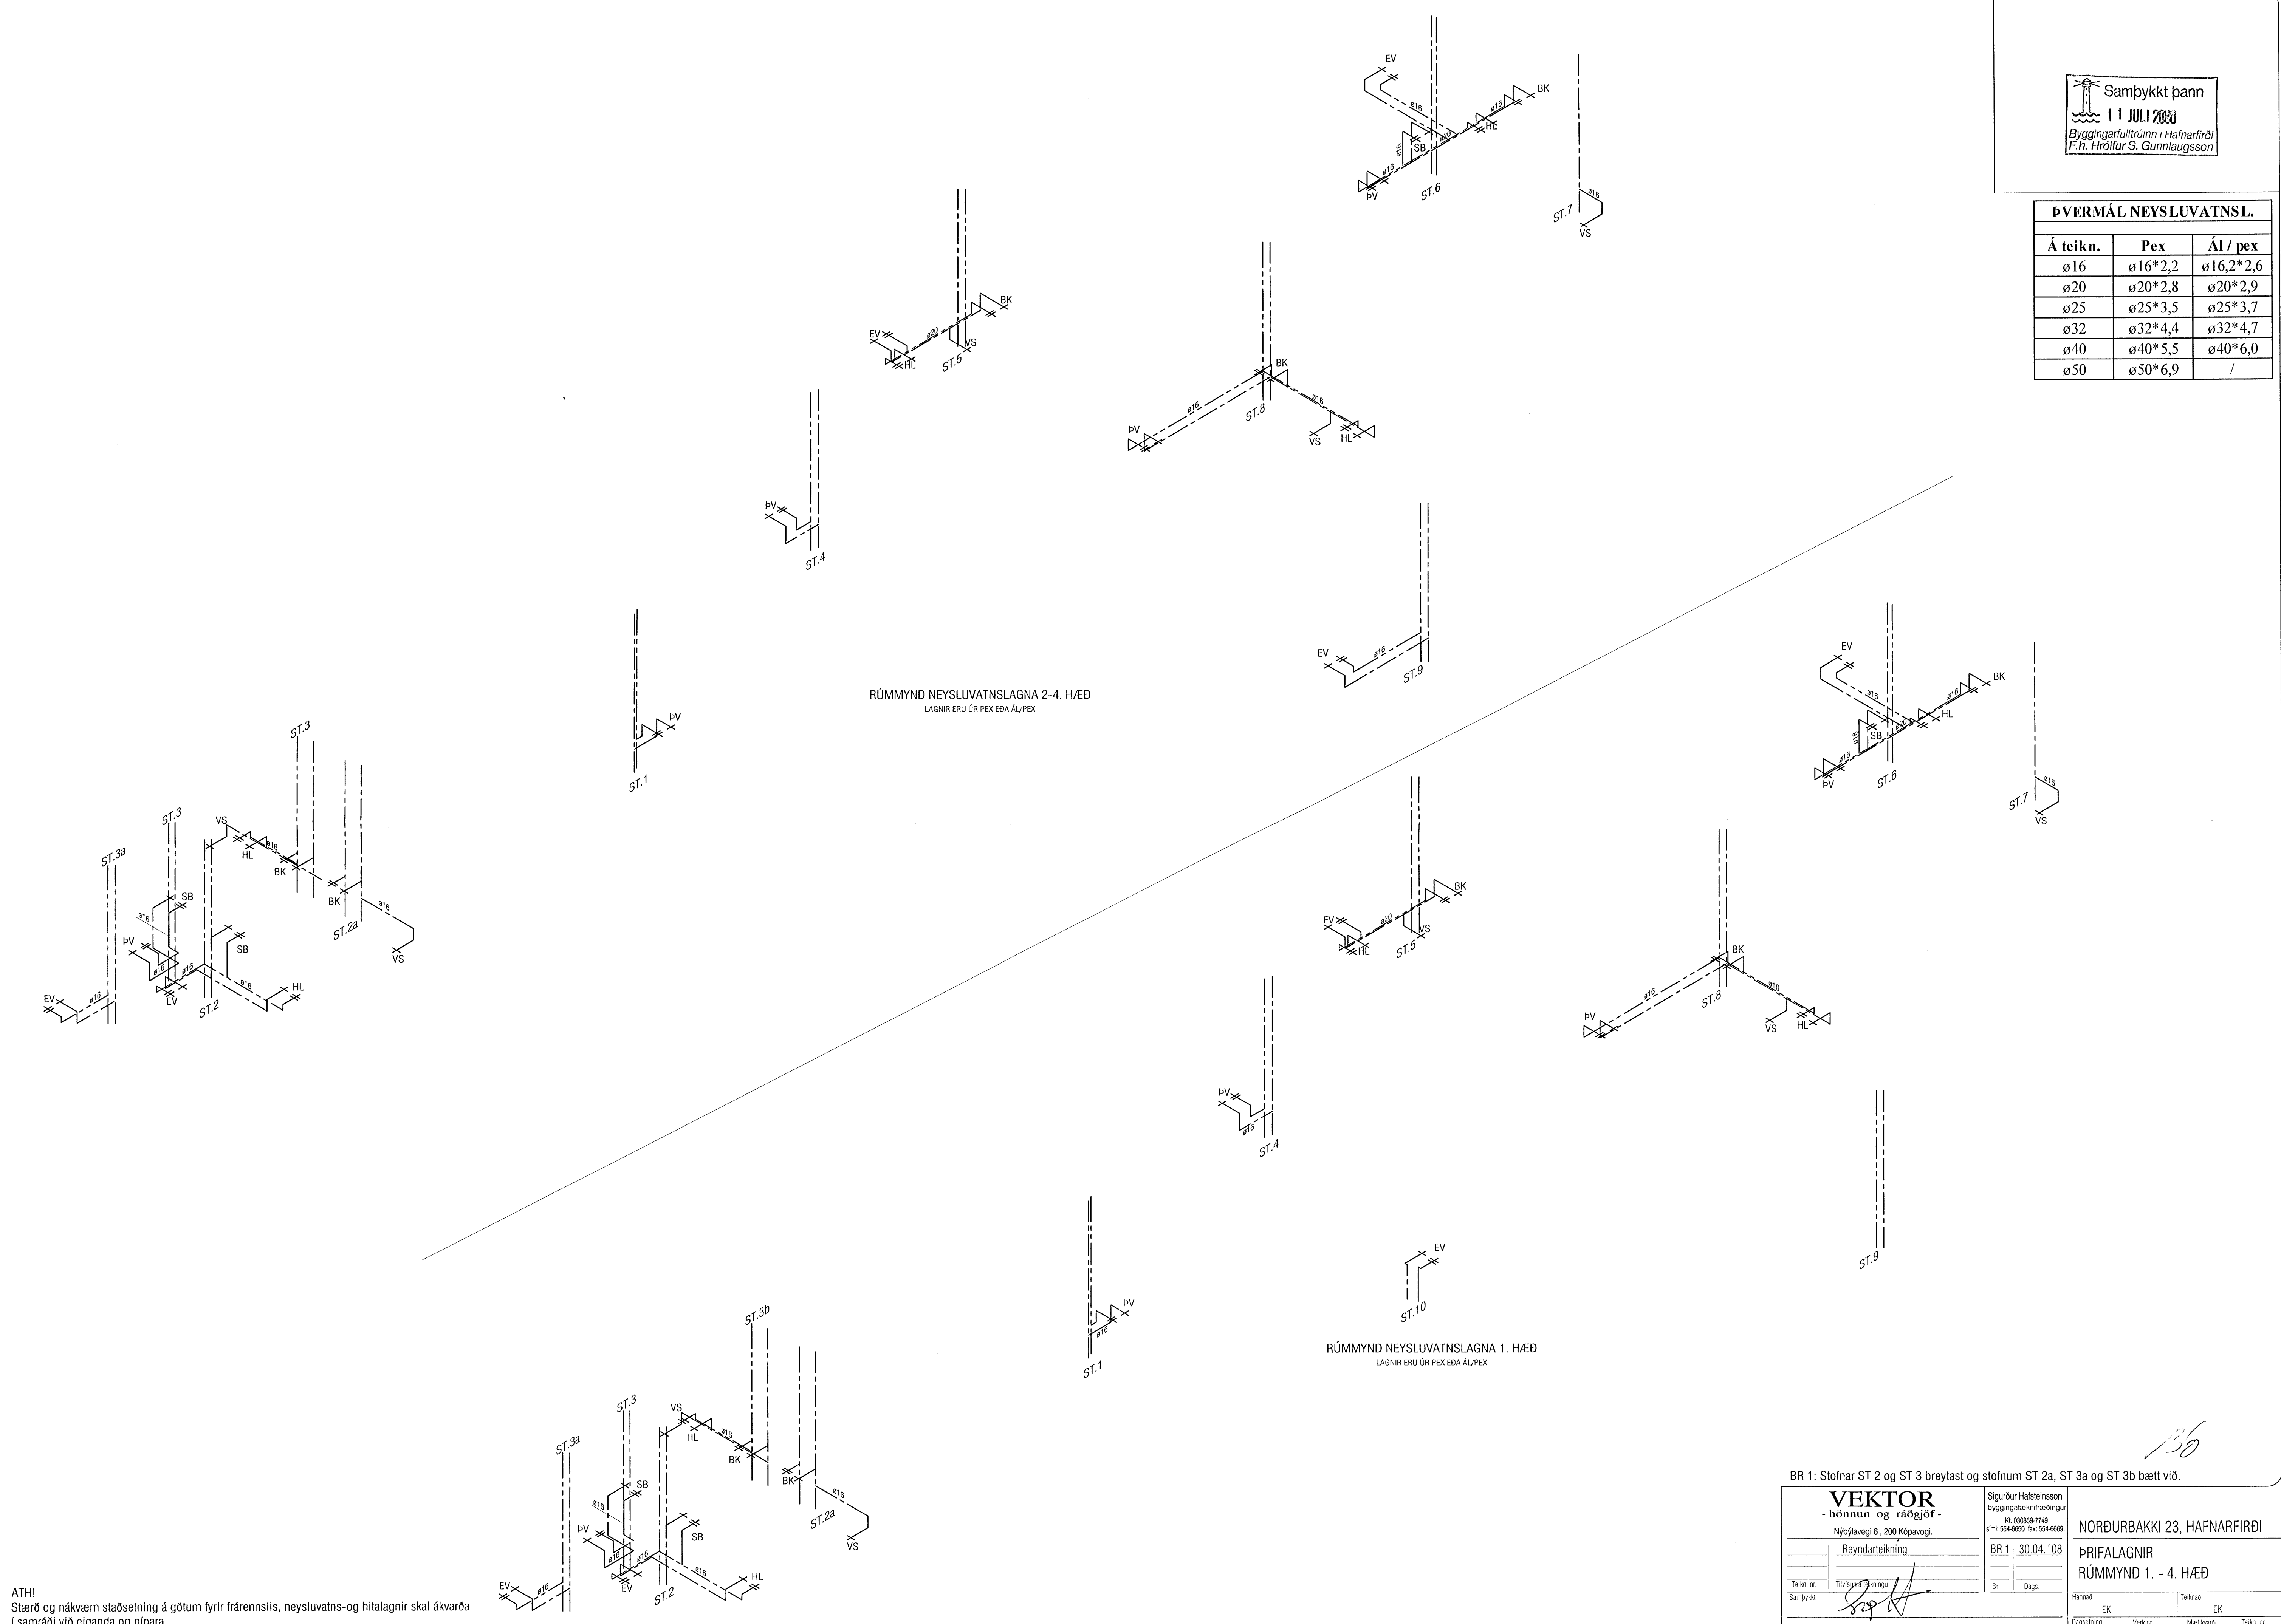

ATH!  
 Stærð og nákvæm staðsetning á götum fyrir frárennslis, neysluvatns-og hitalagnir skal ákvarða í samráði við eiganda og pípara.

BR 1: Stofnar ST 2 og ST 3 breytast og stofnum ST 2a, ST 3a og ST 3b bætt við.

**VEKTOR**  
 - hönnun og ráðgjöf -  
 Nybýlavegi 6, 200 Kópavogi.

Sigurður Hafsteinsson  
 Byggingateknifæringur  
 M. 0008997749  
 sími: 554-0650 fax: 554-0660

Reyndarteikning  
 BR 1 30.04.'08

Teikn. nr. \_\_\_\_\_  
 Samþykkt \_\_\_\_\_

Höfundur EK  
 Dagsmál 28.06.'06

Teiknað EK  
 Málkefni B-05-10-41  
 Skala 1:50  
 Blaðnúmer L-230

NORÐURBAKKI 23, HAFNARFIRÐI  
 ÞRIFALAGNIR  
 RÚMMYND 1. - 4. HÆÐ

36