

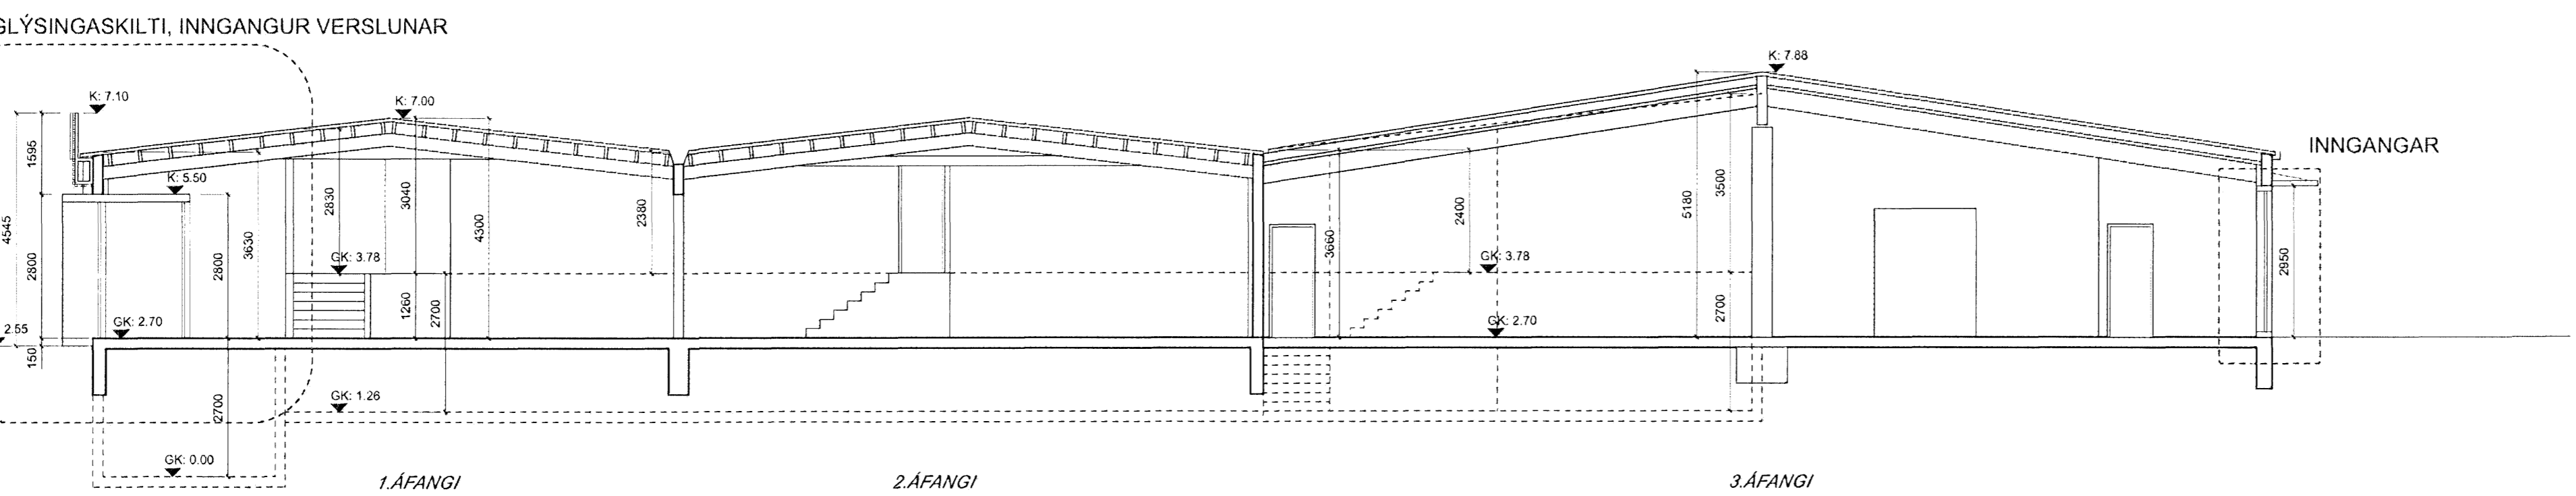




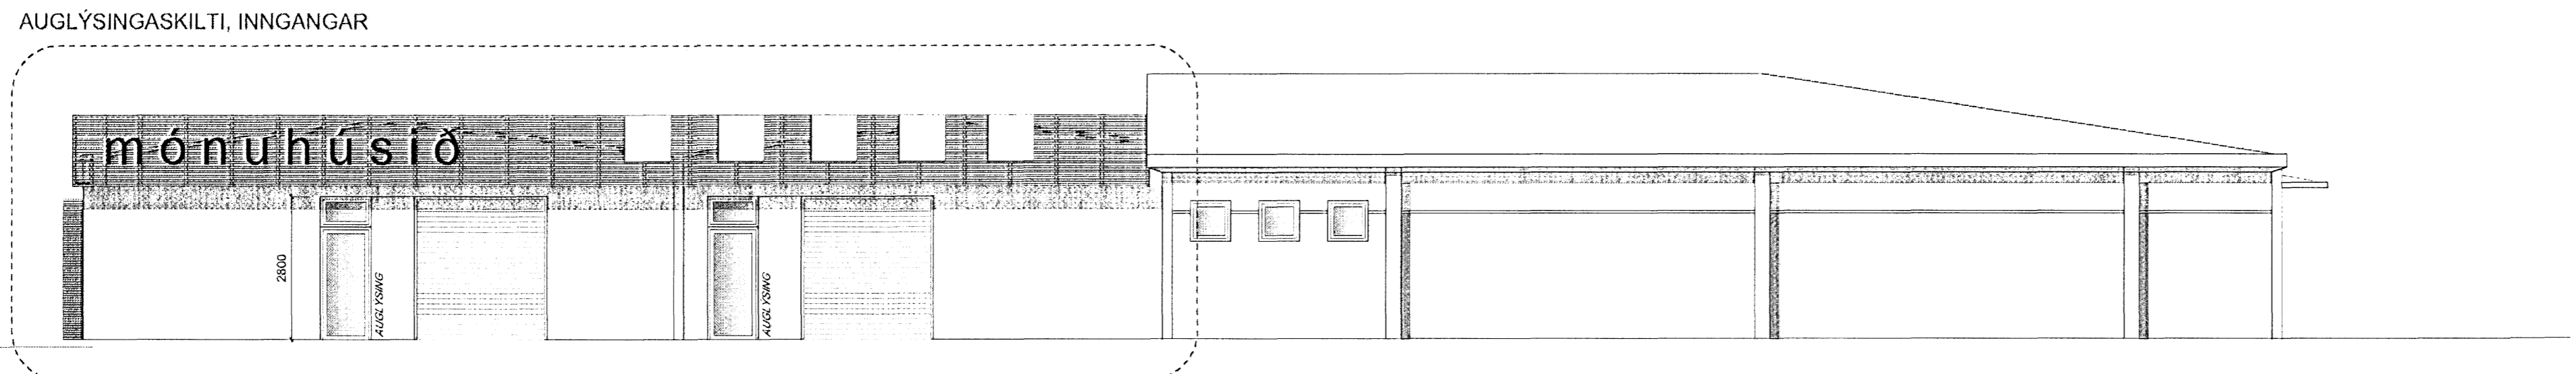



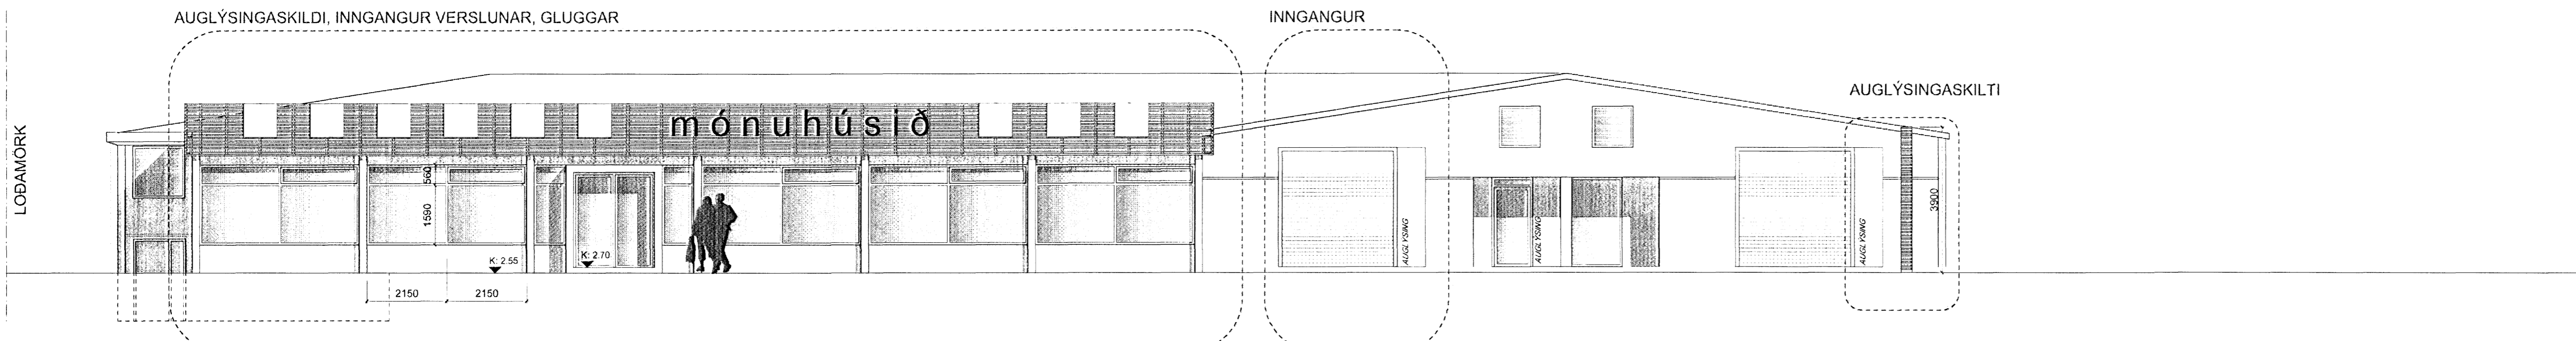

ÁSYND SUÐUR MKV.1:100

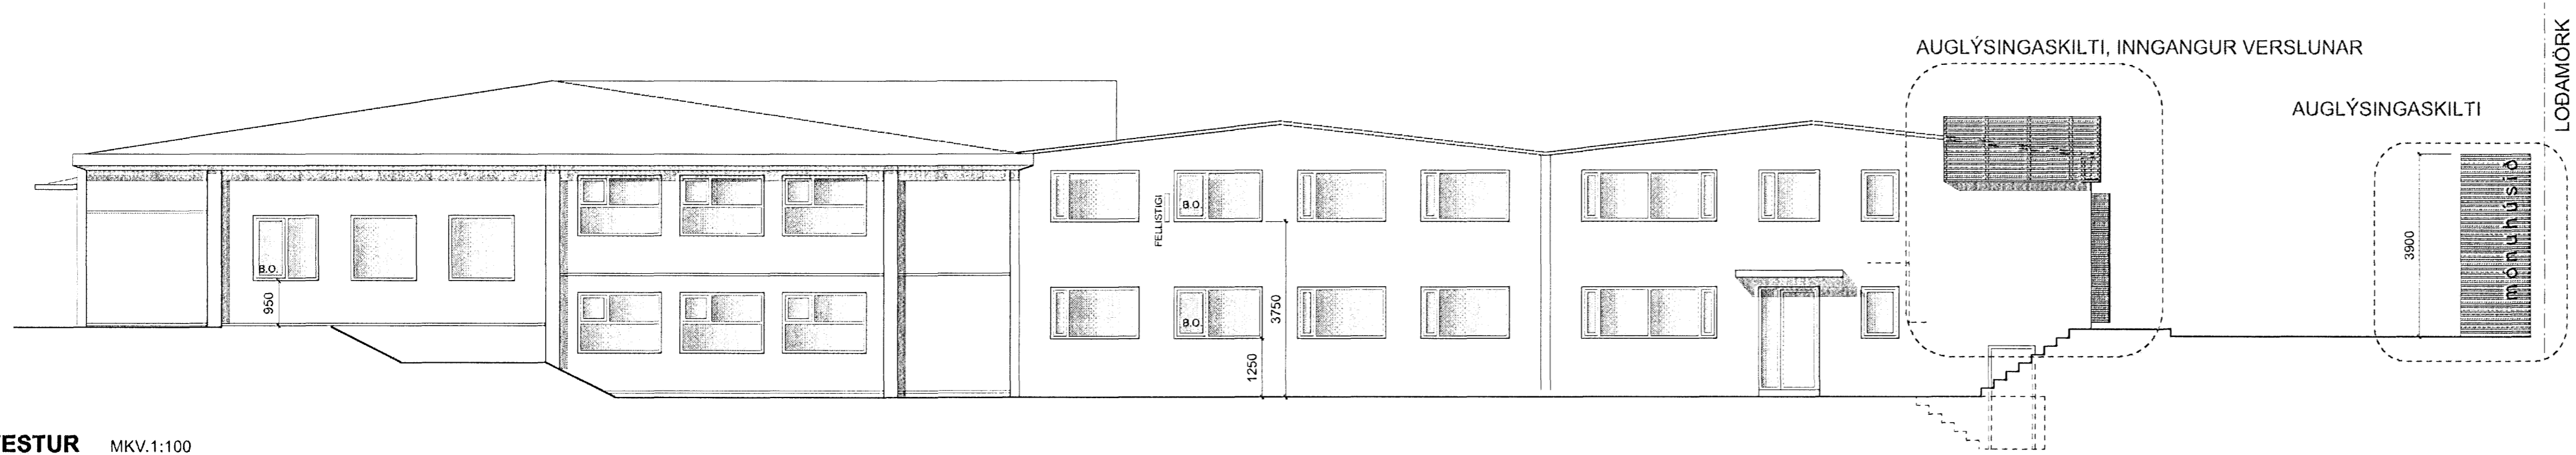


ÁSYND VESTUR MKV.1:100

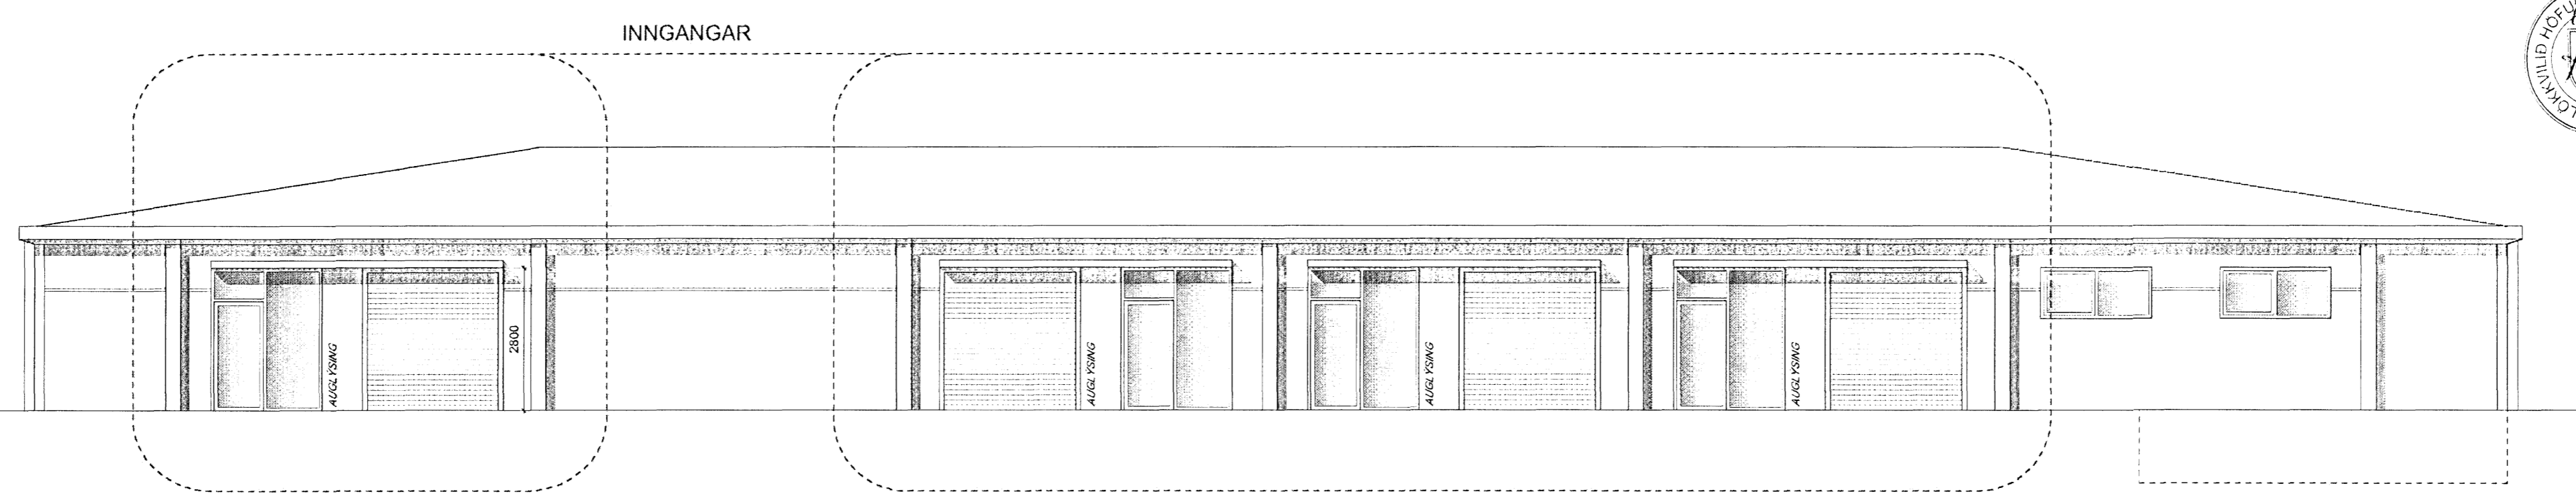

ÁSYND NORÐUR MKV.1:100

Samþykkt barn
13 FEB 2008
Byggingarástjórnirinn í Hafnarfirði
Fh. Jon Sigurðsson

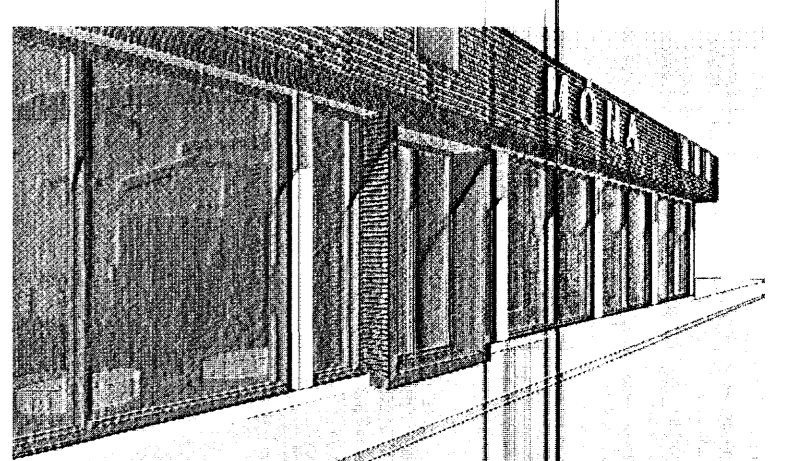

STAKKAHRAUN 1
220 HAFNARFIRÐI
BREYTINGAR Á ÚTLITI OG ÞAKI
AÐALTEIKNINGAR
ÁSYNDIR, SNID MÆLIKV A1-1:100, A3-1:200
TEIKNINGANÚMÉR: A -0704-03
HÖNNUN: AA, FK
TEIKN: AA, FK
11.02.2008
Aðalhefur Atladóttir, arkitekt FAÍ kt: 120975-5879
Falk Krüger, arkitekt FAÍ kt: 061175-2359
Atladóttir