



\\webmaster\werk\2004\04836\Project\04836\Sheets\LA\04836 C-P1-G 23.dwg

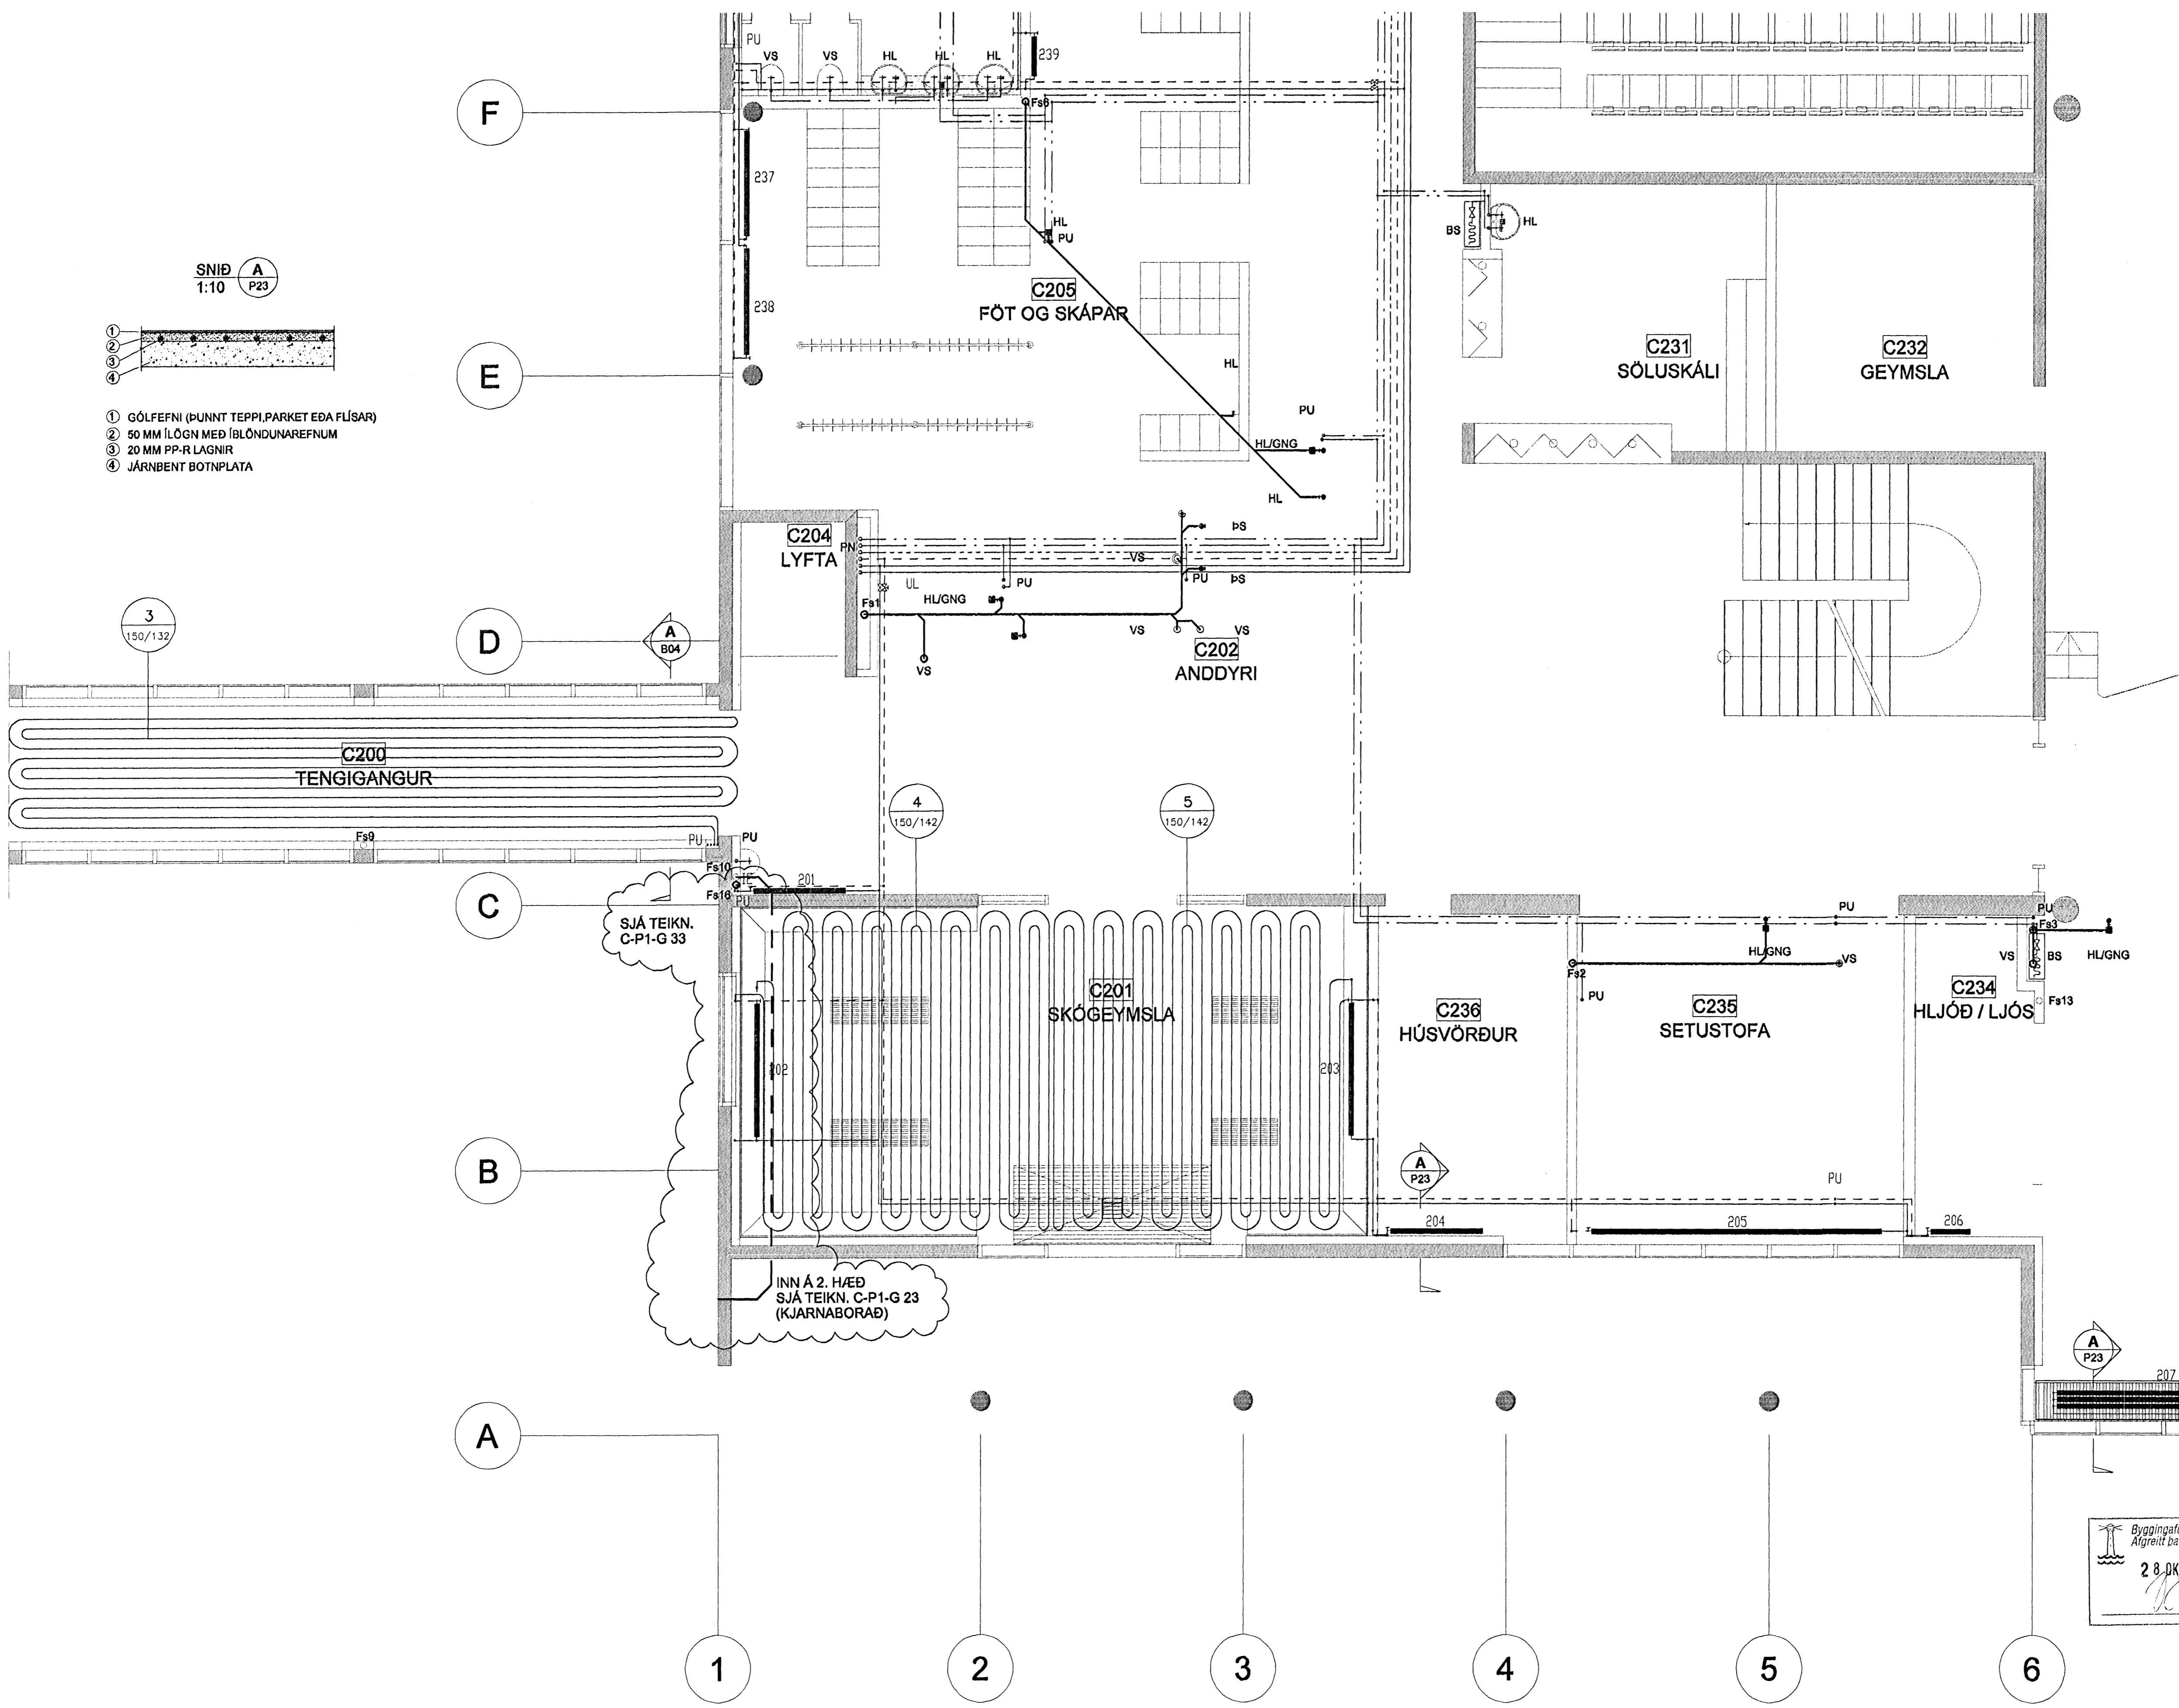


SNID A  
1:10 P23

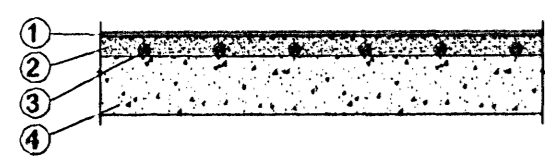

- ① GÓLFEFNI (PUNNT TEPPI, PARKET EDA FLÍSAR)
- ② 50 MM ILÖGN MEÐ ÍBLÖNDUNAREFNUM
- ③ 20 MM PP-R LAGNIR
- ④ JÄRNBENT BOTNPLATA

SJÁ TEIKN. C-P1-G 33

INN Á 2. HÆÐ  
SJÁ TEIKN. C-P1-G 23  
(KJARNBORÐ)

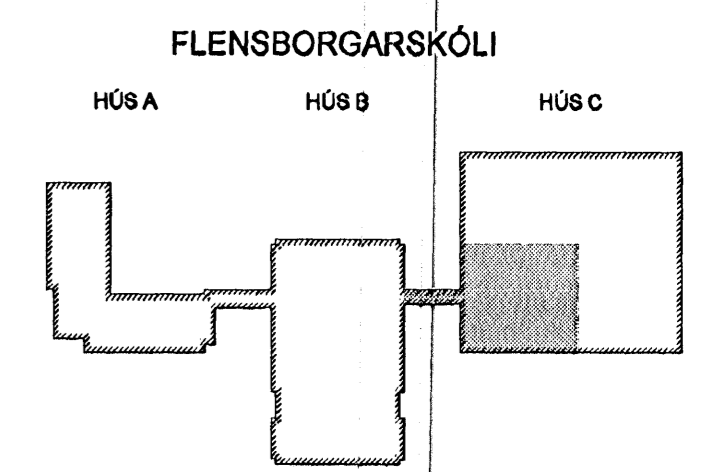

Byggingafulltrúi Hafnarjarða  
Alfreitt bann  

24.10.05 ÞAKNIDURFALL  
Útg. Daga. Skýring  
SÁS/SÁS  
Hanna/Sýrjaró

ARKITEKTASTOFAN ehf.  
101 Reykjavík

**VSB**

VERKFRÆÐISTOFA

BEJARHRAUNI 20 · 220 HAFNARFJÖRÐUR · KENNIT. 7/0796-2899

Áritun sérhönnuðar  
SVEINN ÁKI SVERRISSON KT.230855 5609

Verkhúsi  
**BREKKUGATA 19**  
HAFNARFJÖRÐUR

Verkhúsi  
LAGNIR  
GRUNNMYND 2. HÆÐ - SUÐVESTUR  
HITA & HREINLÆTISLAGNIR.

Hannó	Teiknað	Yfirfarið	Kvarði	Síða
KMJ	KMJ	SÁS	1/50 / A1	-
Daga.	Verkefni	Teikning	Útgáfa	
09.06.2005	04836	C-P1-G 23	A	