
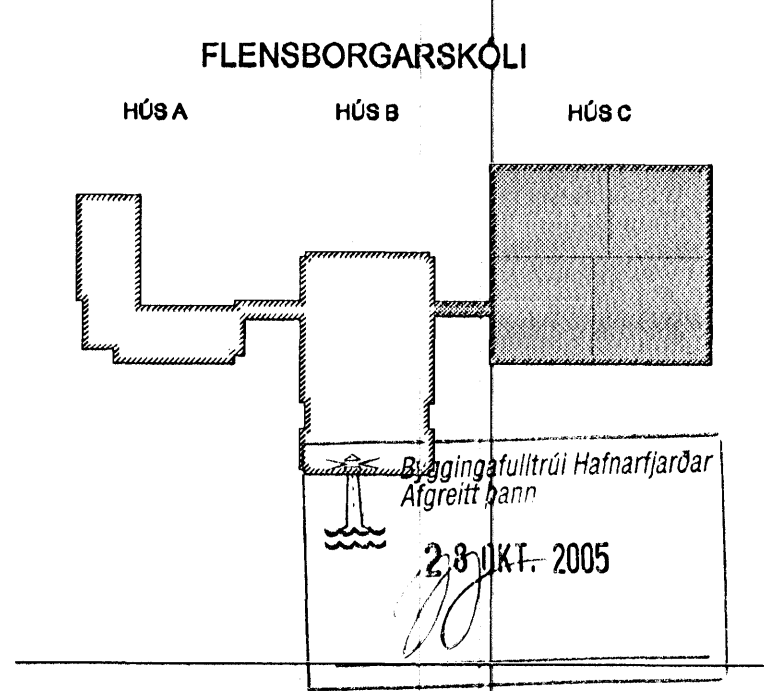
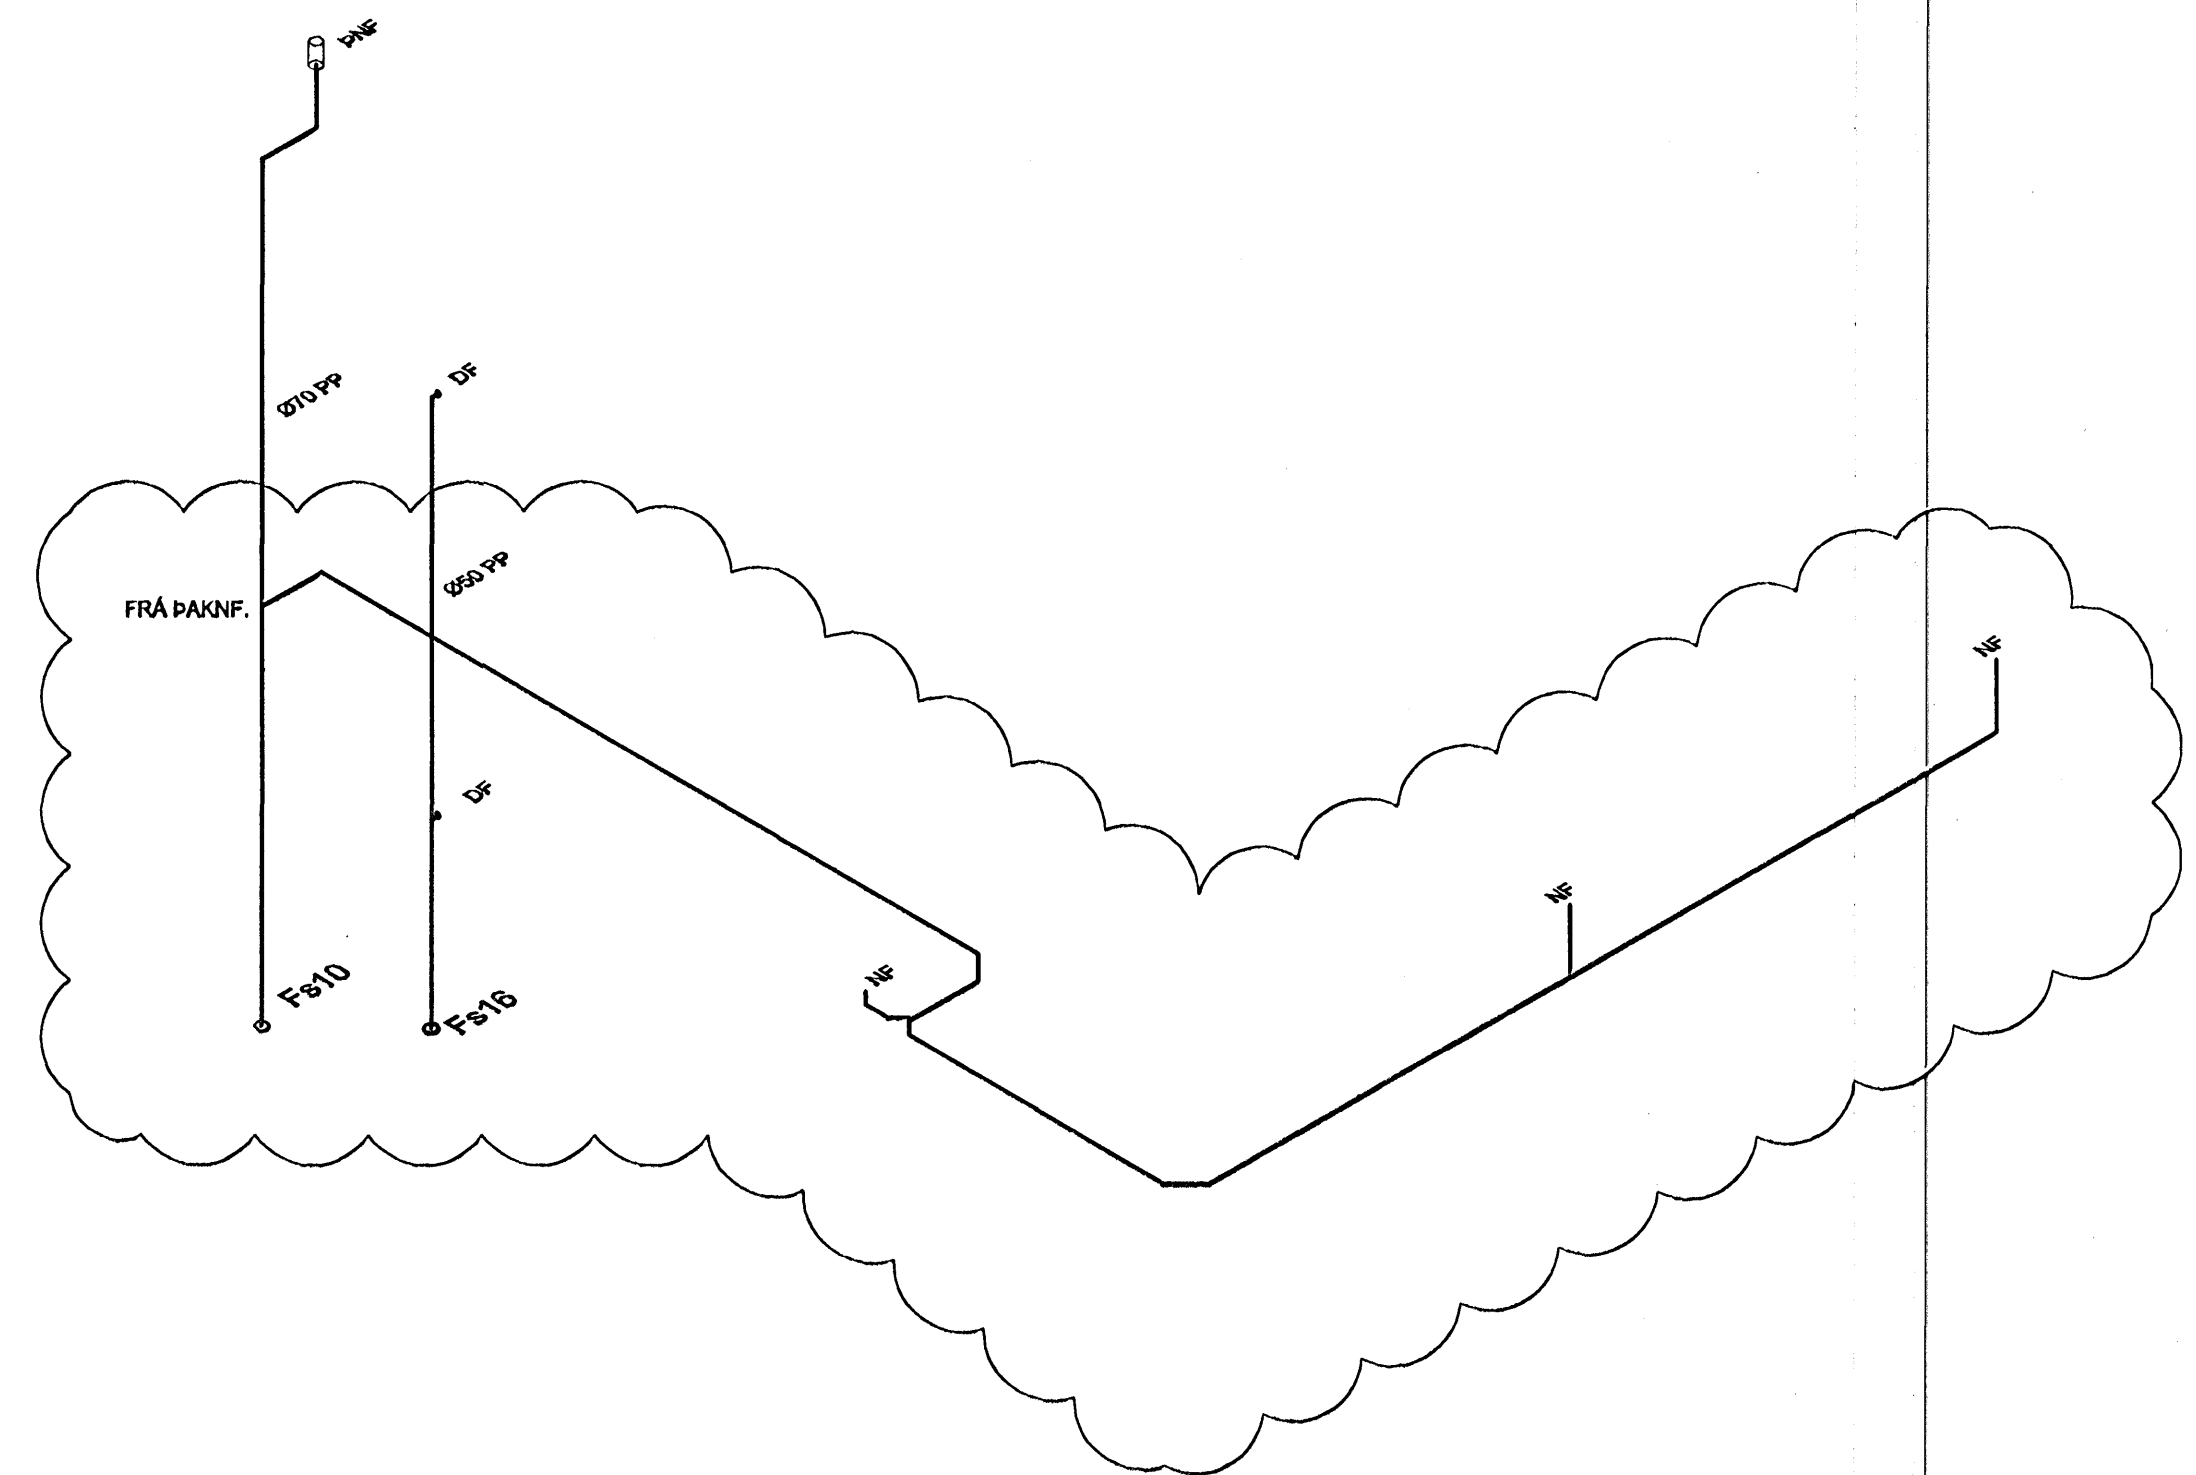


\\webmaster\verk\2004\04836\Project\04836\Sheets\LA\04836\_C-P2-R\_X4.dwg

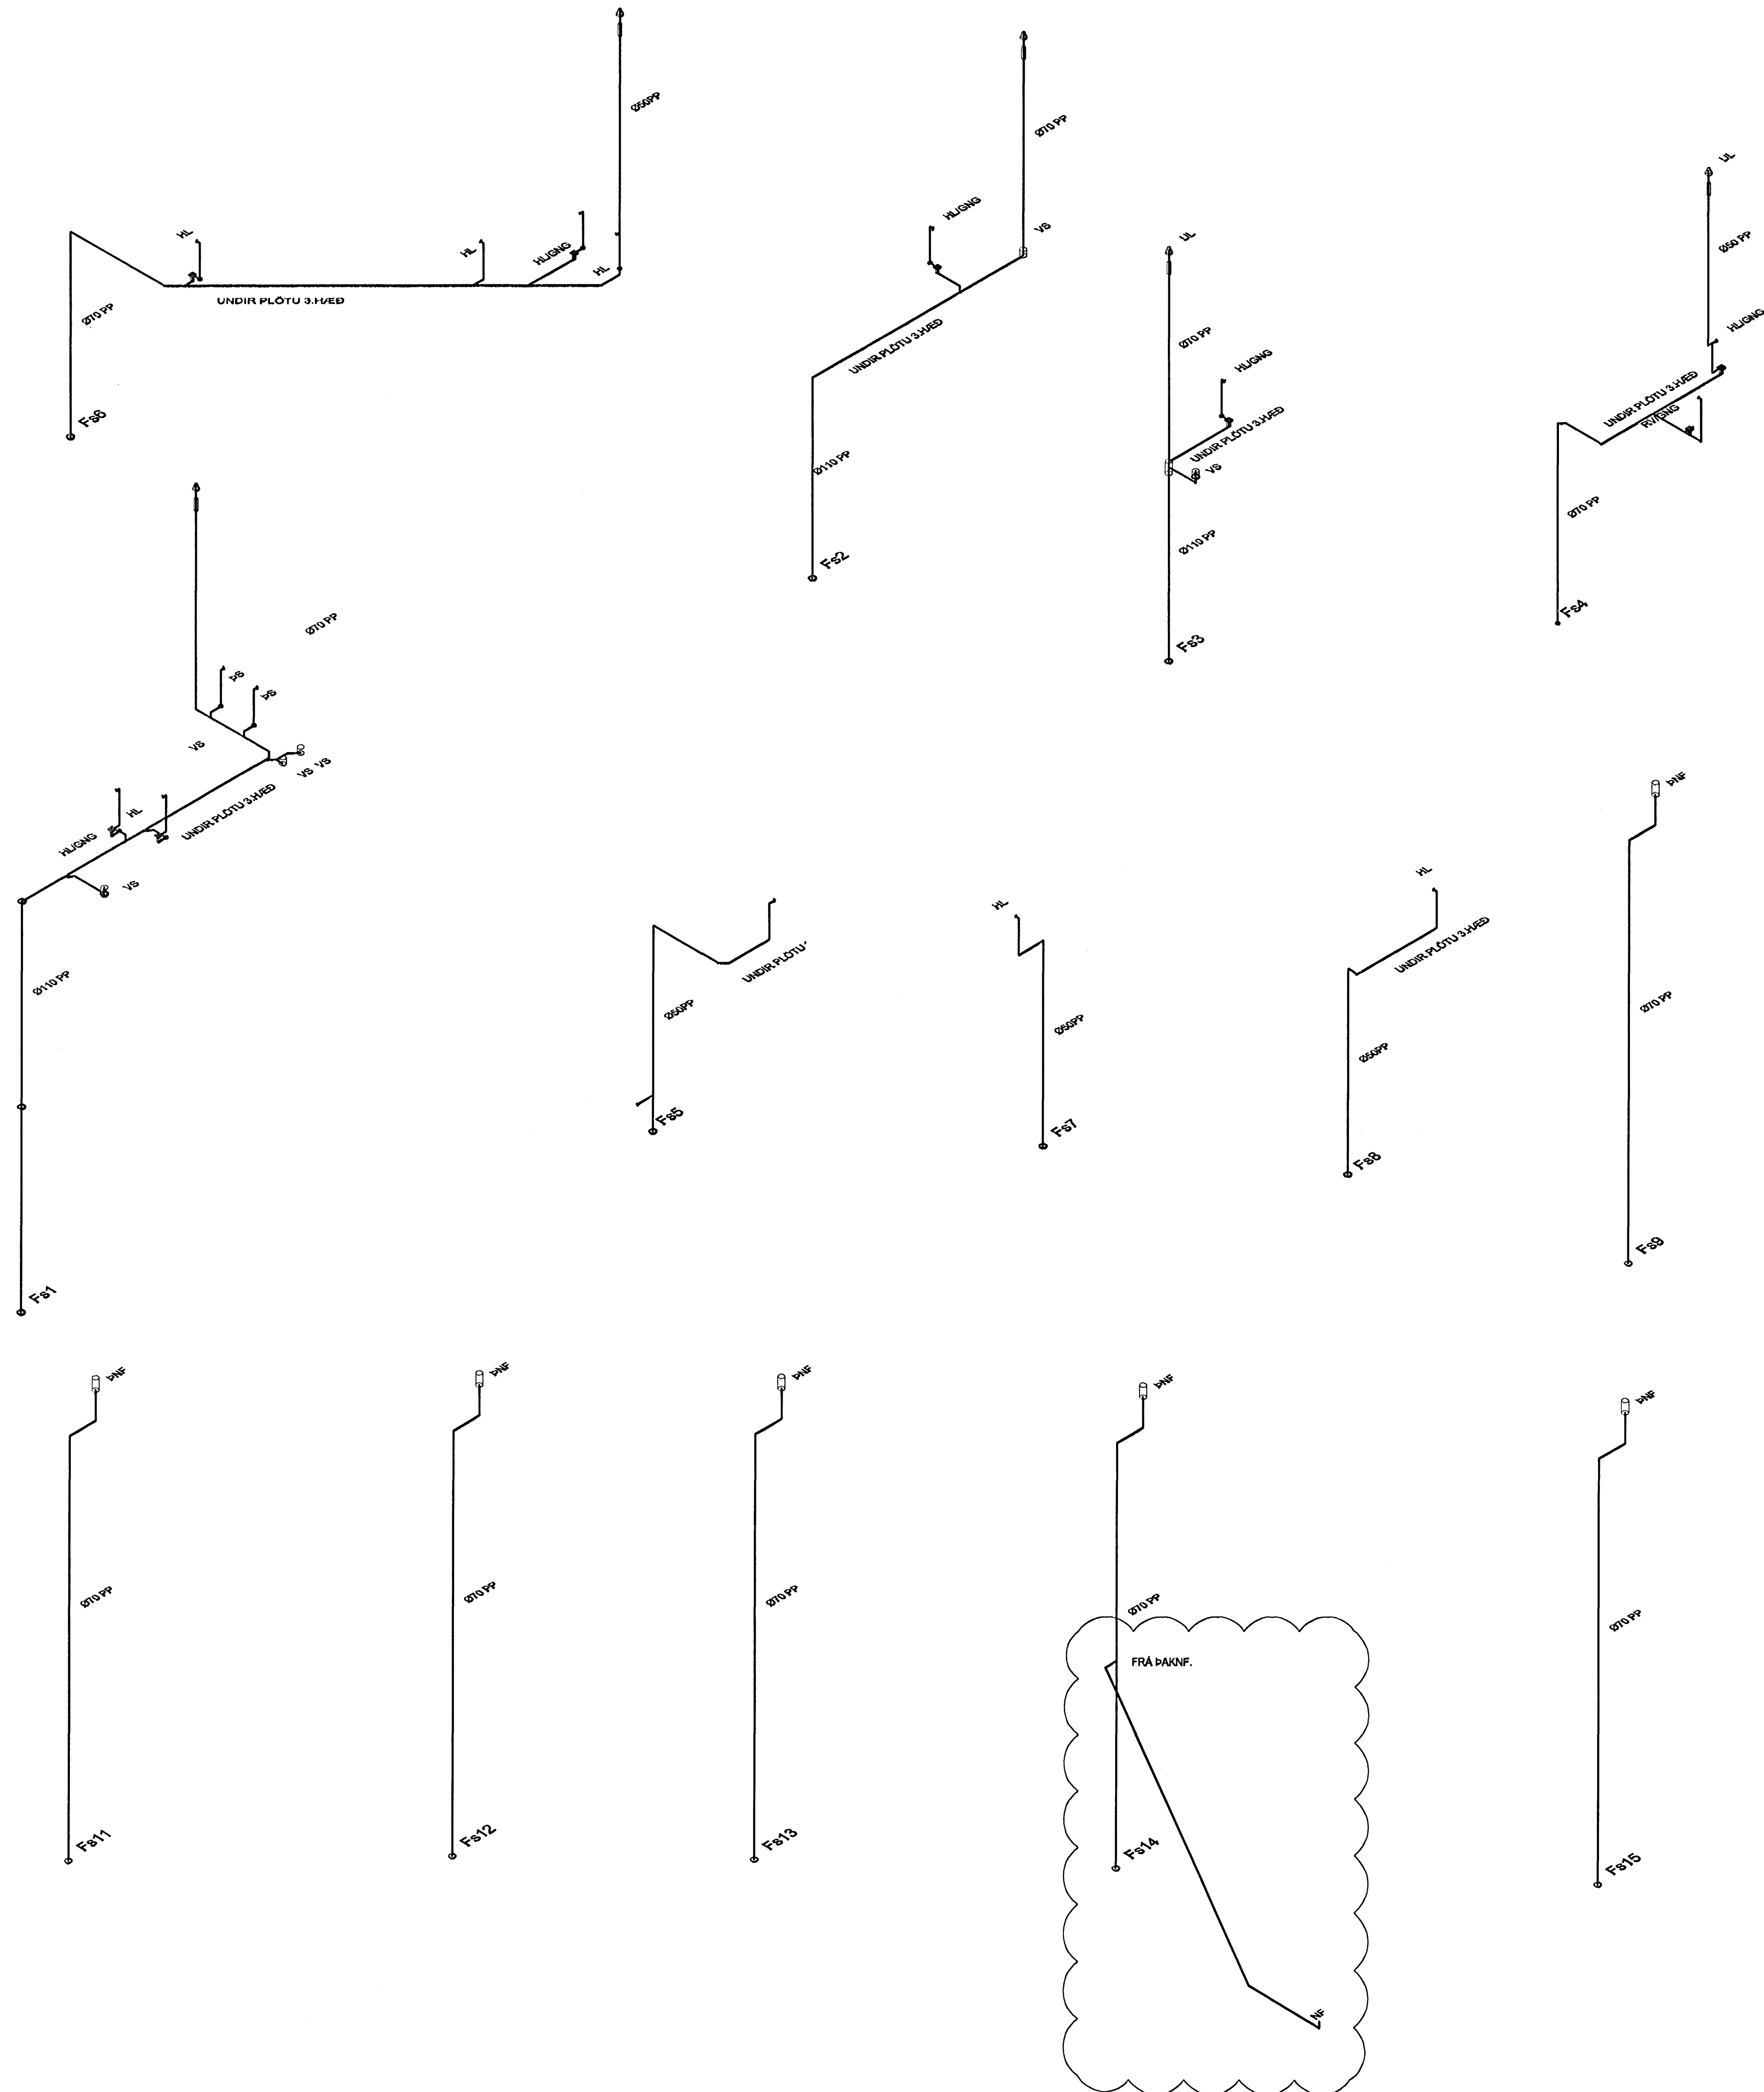

A 24.10.05 ÞAKNIÐURFALL SÁS/SÁS  
 Útg. Daga. Skýring Hannað/Virfanð

ARKITEKTASTOFNA  
 SVEINN AKI SVERRISSON KT 230865 5609  
 VSB

VERKFRÆÐISTOFA  
 BÆJARHRAUNI 20 · 220 HAFNARFJÖRÐUR · KENNIT. 710706-2899

Áttun sérhönnuðar		SVEINN AKI SVERRISSON KT 230865 5609		Verkefni	
BREKKUGATA 19		HAFNARFJÖRÐUR		Verkefni	
LAGNIR		FRÁRENNSLISLAGNIR		FALLSTAMMAR	
Hannað	Teiknað	Yfirfarið	Kvartál	Síða	
KMJ	KMJ	SÁS	1:50 / A1	-	
Daga.	Verkefni	Teikning	Útgáfa		
09.06.2005	04836	C-P2-R X4	A		