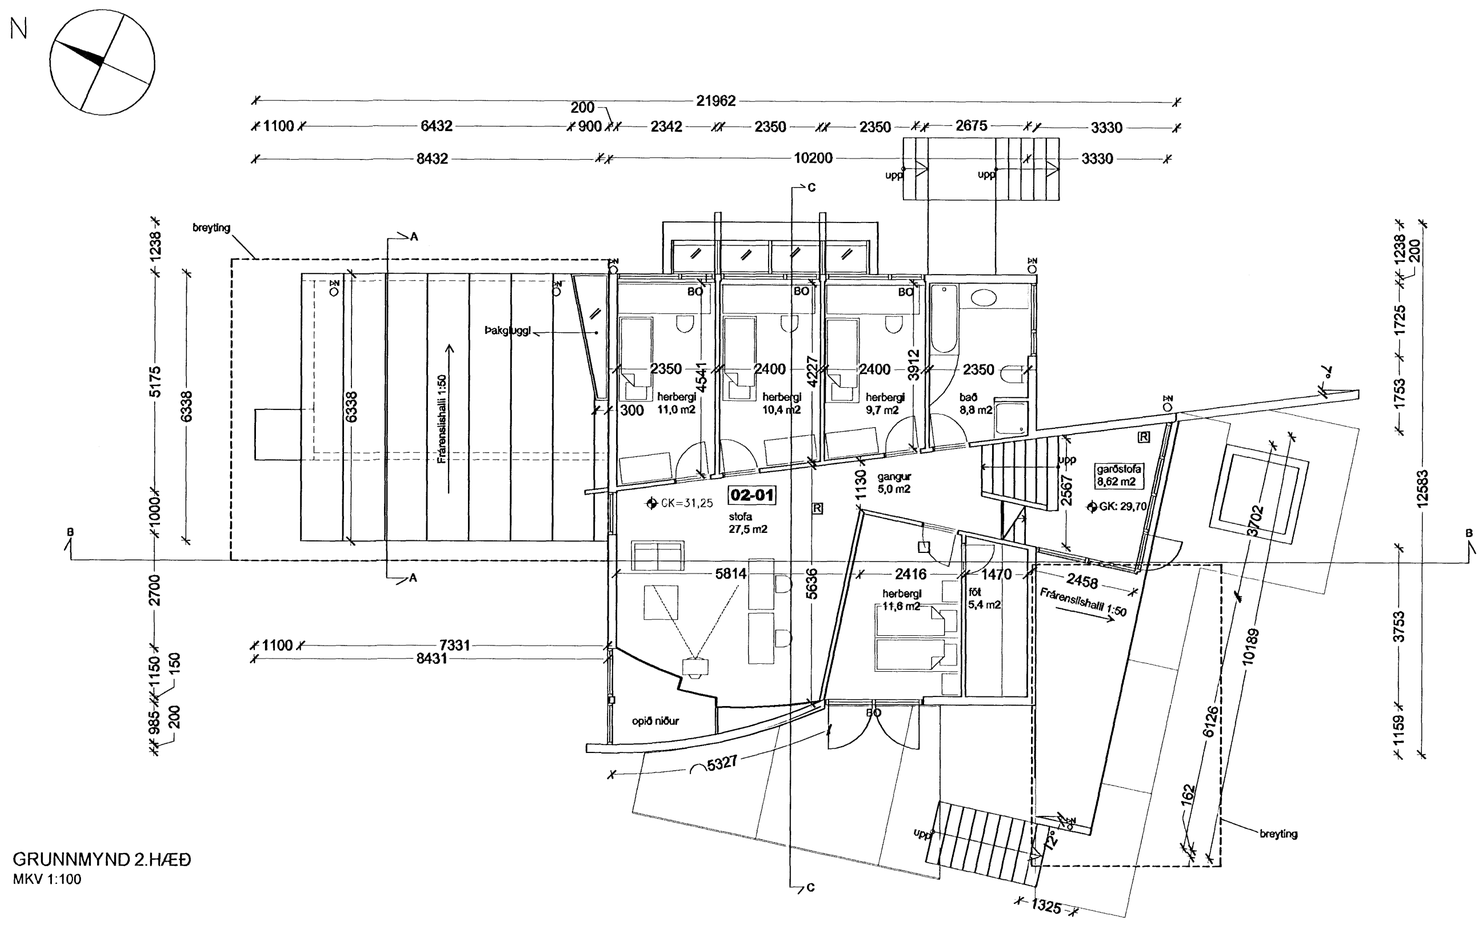

GRUNNMYND 2.HÆÐ
MKV 1:100

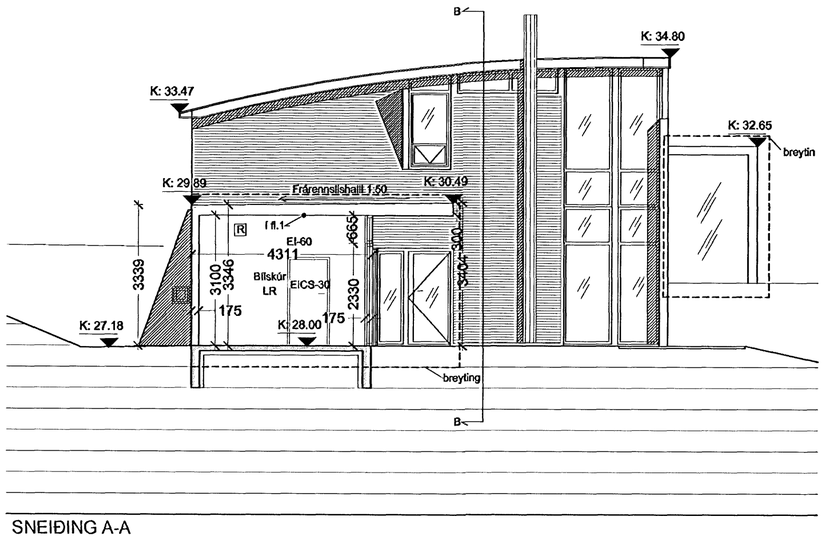

SNEIÐING A-A
MKV 1:100

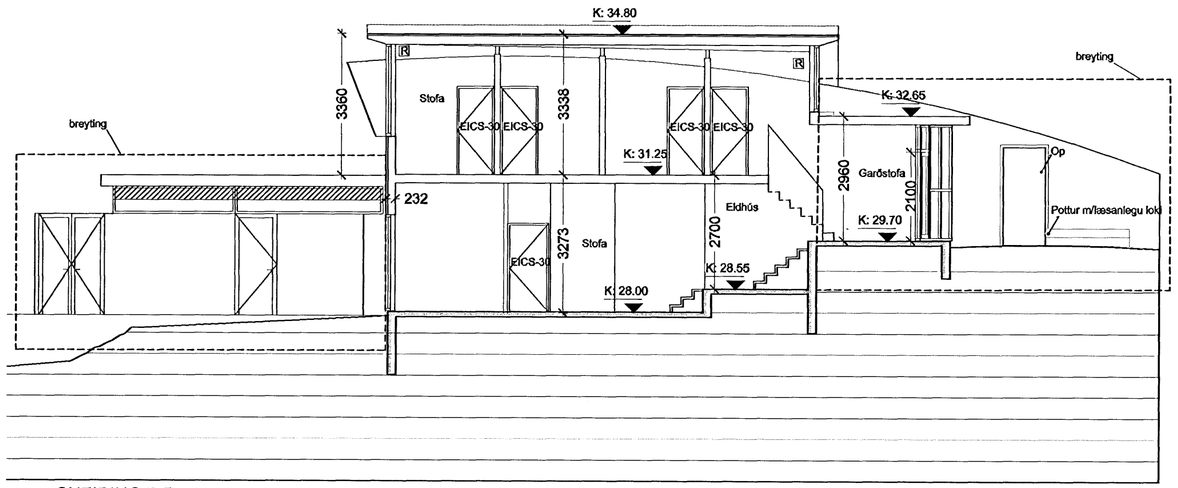

SNEIÐING B-B
MKV 1:100

Samþykkt þann
16 APR 2008
Byggingafulltrúinn í Hafnarfirði
F.h. Jón Sigurðsson

Upphaflegur höfundur: Batterfið ehf.

Útg.Tilv.*	Dags.	Teikn. Skýring / Breyting.	Samþ.vk.	Dags.

*Tilvísun: ÚTR: útgáfa innri rýni, ÚSV: útgáfa samþ. verkkaupa, ÚTF: útgáfa til framleiðanda, ÚTB: útgáfa f/byggingarnefnd, ÚTV: útgáfa verkteikningar

SIGURÐUR EINARSSON
VERKKAUPI / EIGANDI

STÆKKUN Á BÍLSKÚR
TEGUND VERKS

SÓLBERG 2
GATAHEITI/STAÐSETNING

AÐALUPPDRÁTTUR
GRUNNMYND 2 HÆÐ
SNEIÐING A-A
SNEIÐING B-B

LANDNÚMER:	122313
STAÐGR.:	1400-1-80600020
MHL:	01
MKV.:	1:100
BLAÐSTÆRÐ:	A2
ÚTGÁFA DAGS:	04.04.2008
STOFN DAGS:	29.08.2007
TEIKNAÐ:	TG
YFIRFARIÐ:	SE

0717	07	00	A	(99)	302	00
VERKNR.	MAPPA	SVÆÐI	ÁBYRGÐ	SFB NR.	RAÐNR.	ÚTGÁFA

Jón Ólafur Ólafsson FAÍ
kt: 090858-4099

Sigurður Einarsson FAÍ
kt: 110457-2789

Sigurður Harðarson FAÍ
kt: 030446-3999

BATTERÍIÐ ARKITEKTAR
kt: 521291-1259
Trönuhrauni 1
220 Hafnarfirði

S: 54 54 700 F: 54 54 701
Netfang: batteri@arkitekt.is
Heimasíða: www.arkitekt.is

© BATTERÍIÐ EHF
ÖLL AFNOT OG AFRITUN TEIKNINGAR AÐ HLUTA EÐA Í HEILD ER HÁÐ SKRIFLEGU LEYFI HÖFUNDA

Öll mál eru í mm. Mælið ekki af teikningum. Öll mál athugist á staðnum. Ósamræmi í teikningum og vafaatriði skal tilkynna arkitektum strax.

Tölvuskrá: V:\Verk\2007\0717, Sólberg 2, bílskúr\07_TEIK\07-03_ARK\ÚTGÁFUTEIKNINGAR\0717-07-00-A-(99)-302-B.dwg