



Samþykkt þann
 16 APR 2008
 Byggingafulltrúinn í Hafnarfirði
 F.h. Jón Sigurðsson

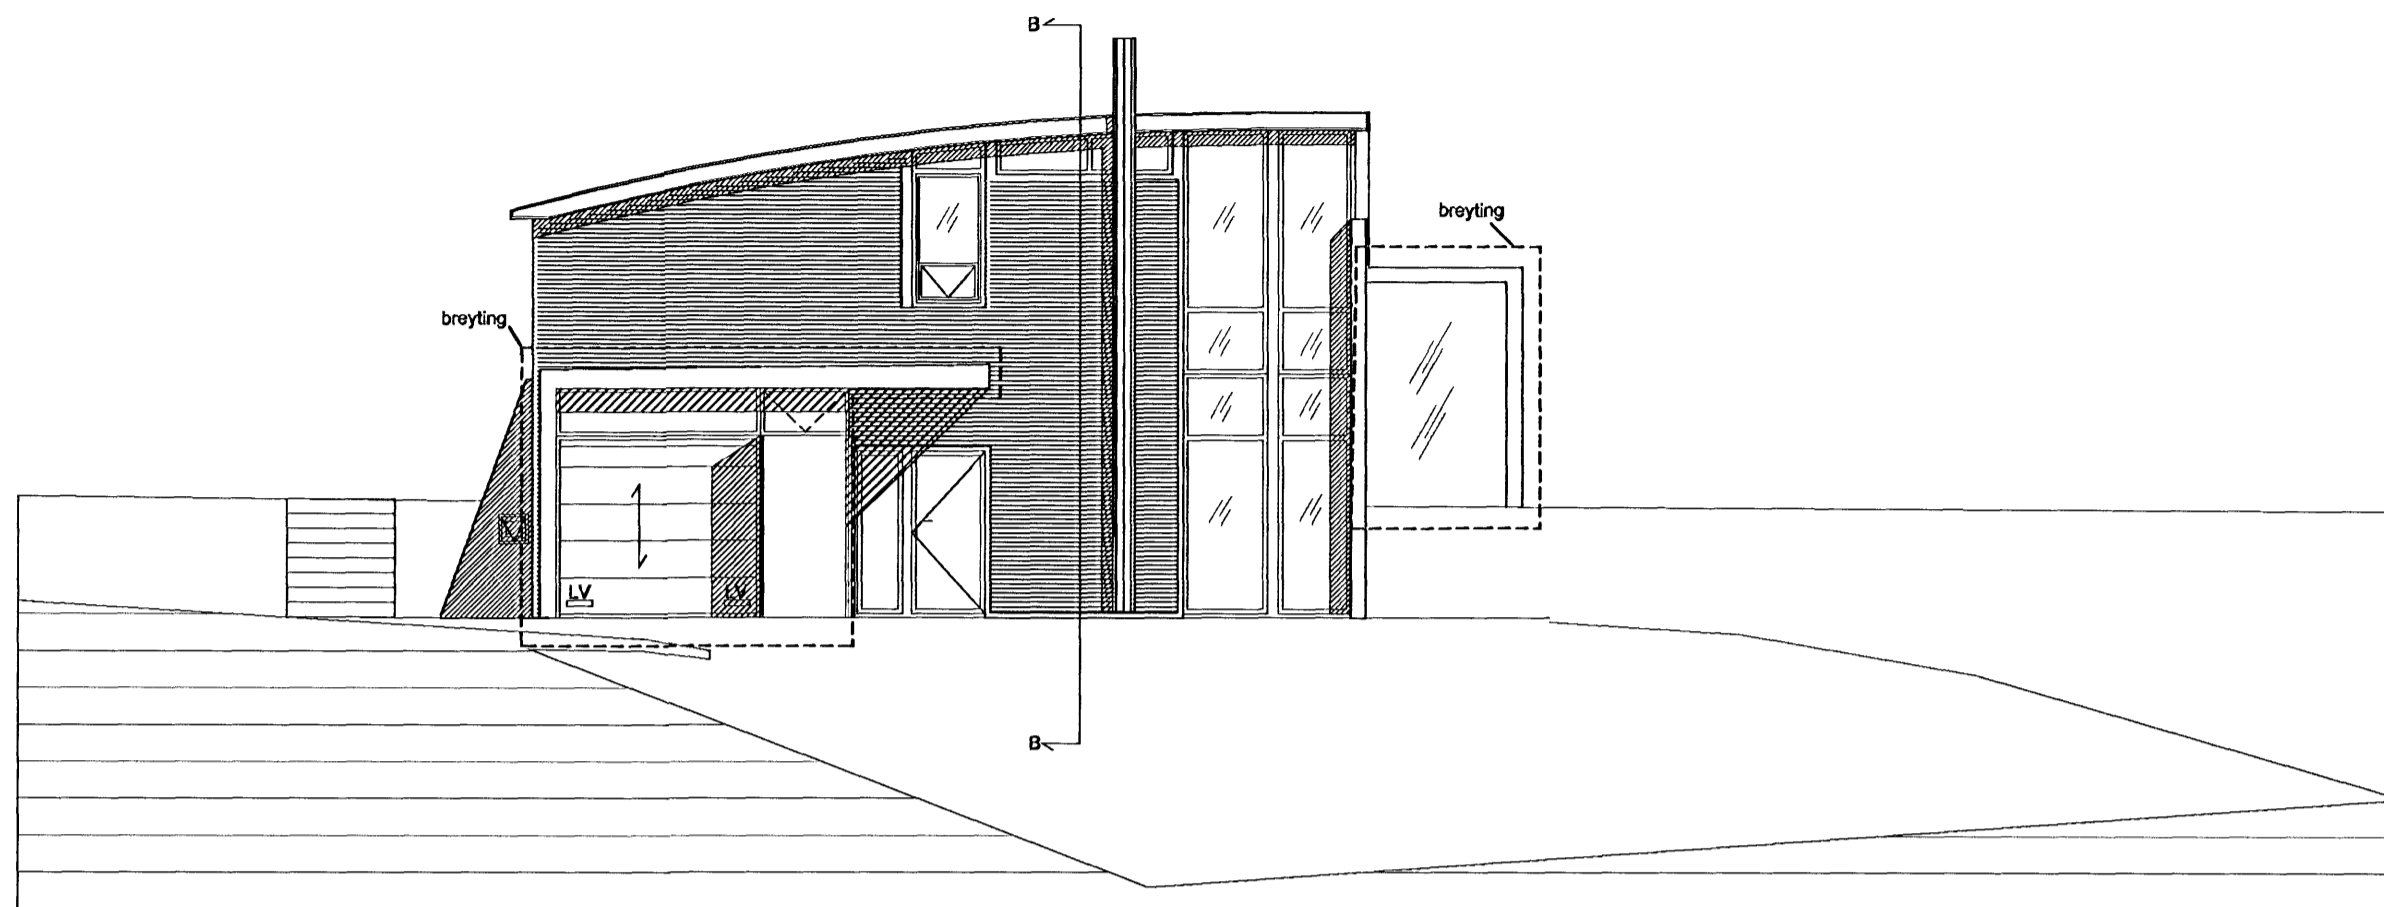

ÚTLIT NORÐUR
 MKV 1:100

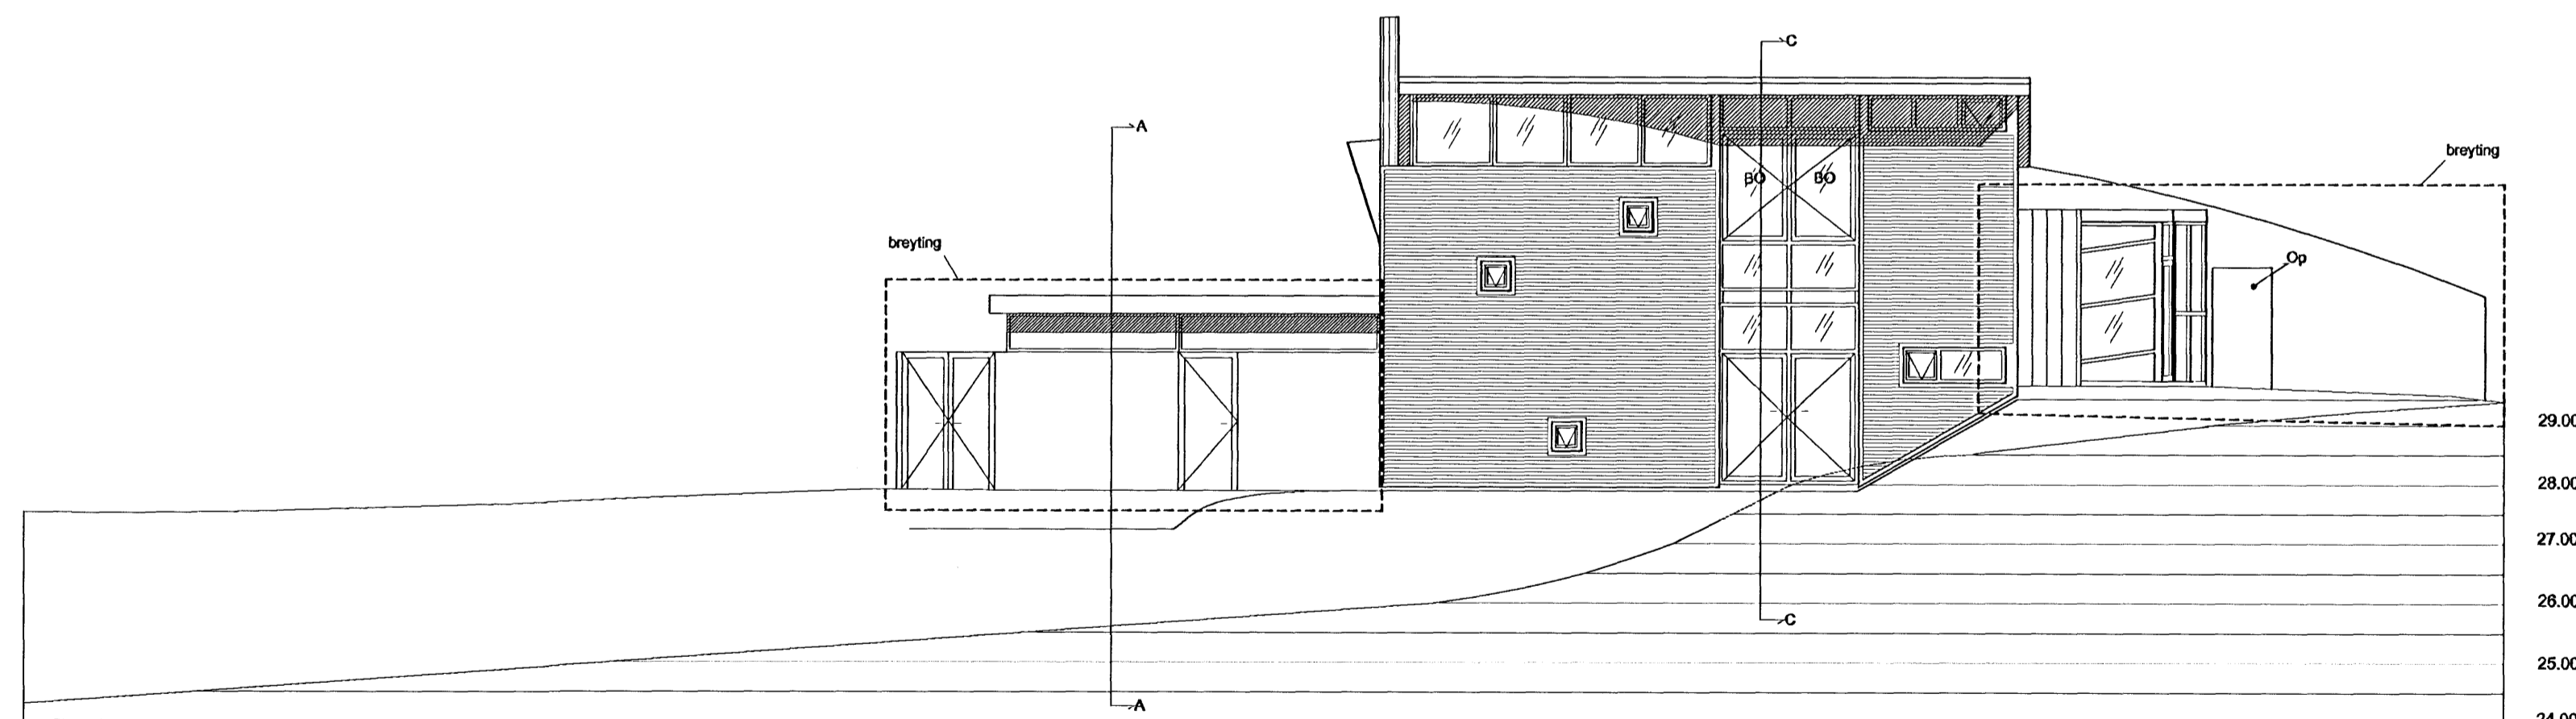

ÚTLIT VESTUR
 MKV 1:100

Upphaflegur höfundur: Batteríð ehf.

Útg. Tím.	Dags.	Teikn.	Skýring / Breyting	Samþ. v. k.	Dags.
-	-	-	-	-	-
-	-	-	-	-	-
-	-	-	-	-	-
-	-	-	-	-	-
-	-	-	-	-	-
-	-	-	-	-	-
-	-	-	-	-	-
-	-	-	-	-	-

*Tilvísun: ÚTR: útgáfa innri rými, ÚSV: útgáfa samþ. verkkaupa, ÚTF: útgáfa til framleiðanda, ÚTB: útgáfa teygjargarnefnd, ÚTV: útgáfa verkefningar

SIGURÐUR EINARSSON
 VERKKAUPI / EIGANDI

STÆKKUN Á BÍLSKÚR
 TEGUND VERKS

SÓLBERG 2
 GATA/STAÐSETNING

LANDNÚMÉR: 122313
 STADGR.: 1400-1-80600020

ADALUPPDRÁTTUR
 ÚTLIT

MHL: 01
 MKV: 1:100
 BLAÐSTÆRÐ: A2

ÚTGÁFA DAGS: 04.04.2008
 STOFN DAGS: 29.08.2007

TEIKNAD: TG
 YFIRFARID: SE

0717 - 07 - 00 - A - (99) - 303 - 00
 VERKNR. MAPPA SVÆÐI ABYRGÐ SFB NR. RAÐNR. ÚTGÁFA

BATTERÍÐ
 ARKITEKTAR

Jón Ólafur Ólafsson FAÍ
 kt: 090658-4099

Sigurður Einarsson FAÍ
 kt: 110457-2789

kt: 521291-1259
 Trónuhrauni 1
 220 Hafnarfirði

Sigurður Harðarson FAÍ
 kt: 030446-3999

S: 54 54 700 F: 54 54 701
 Netfang: batteri@arkitekt.is
 Heimasíða: www.arkitekt.is