
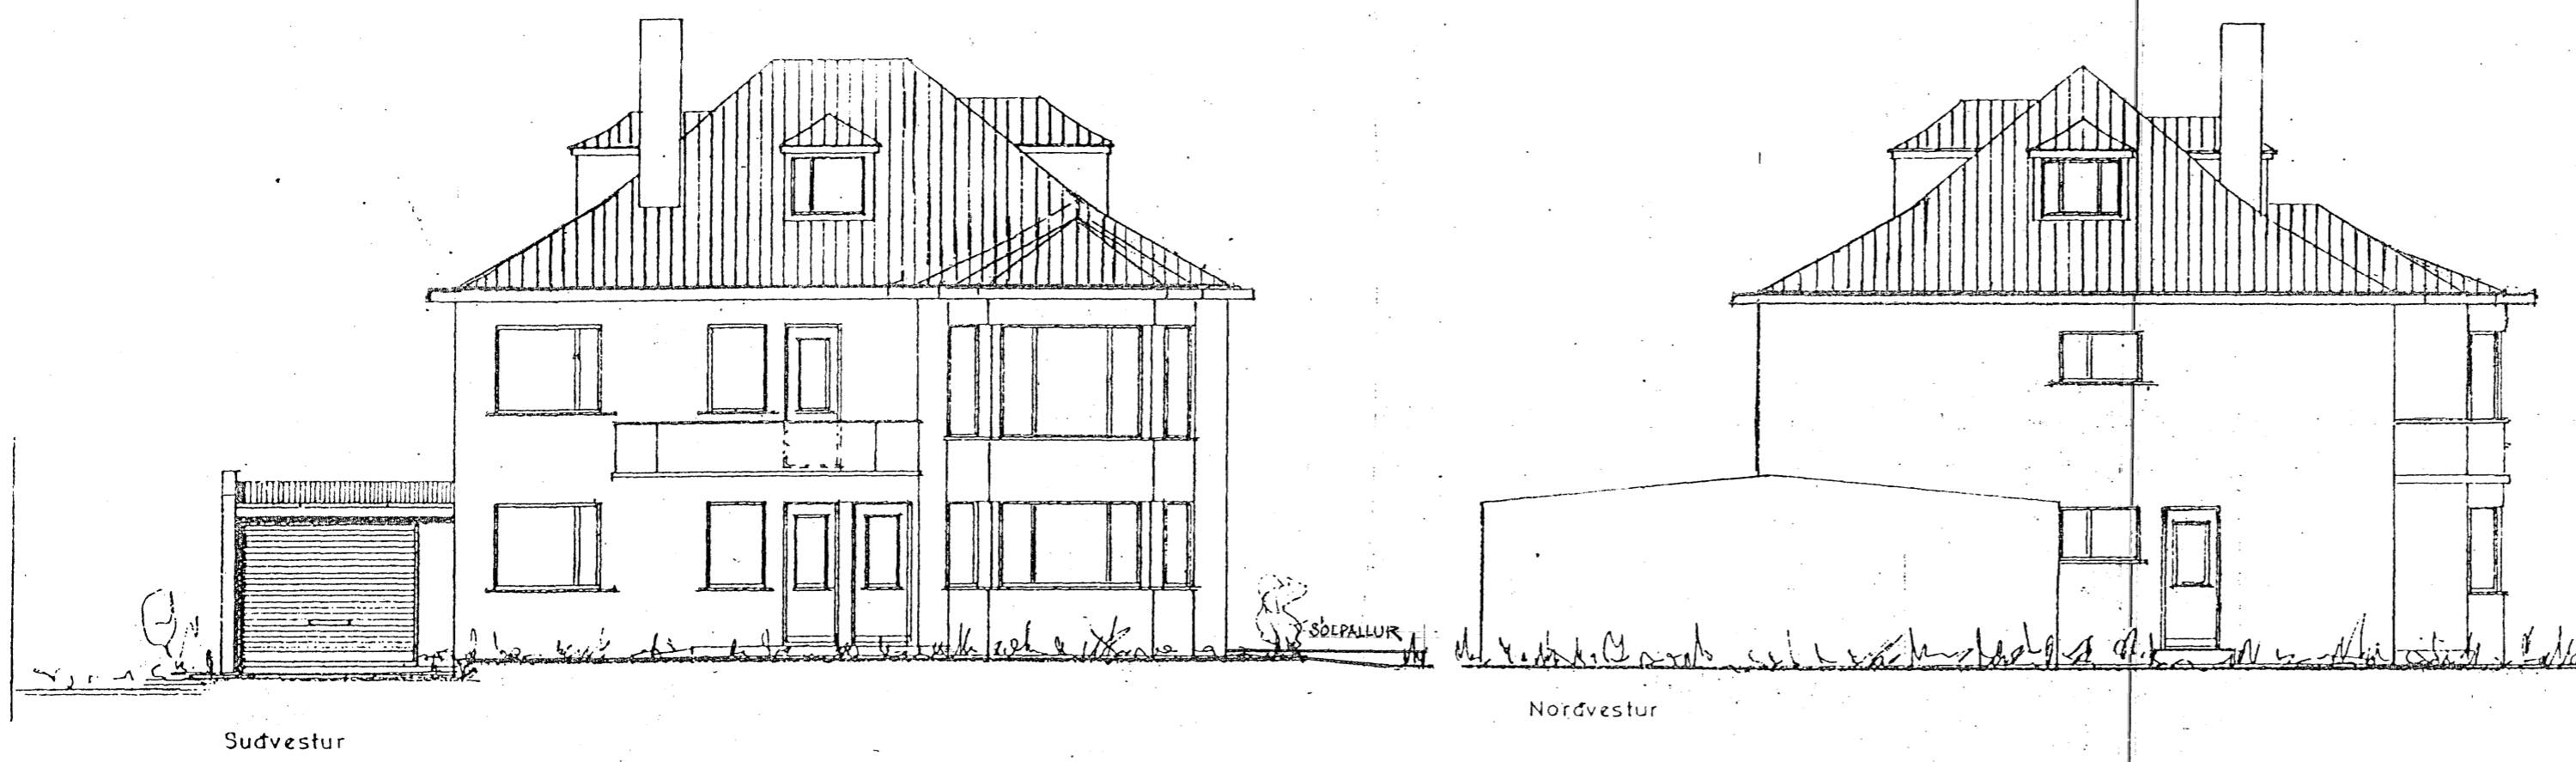


Samþykkt þann  
 28 MAY 2008  
 Byggingafulfrúinn í Hafnarfirði  
 F.h. Jón Sigurðsson

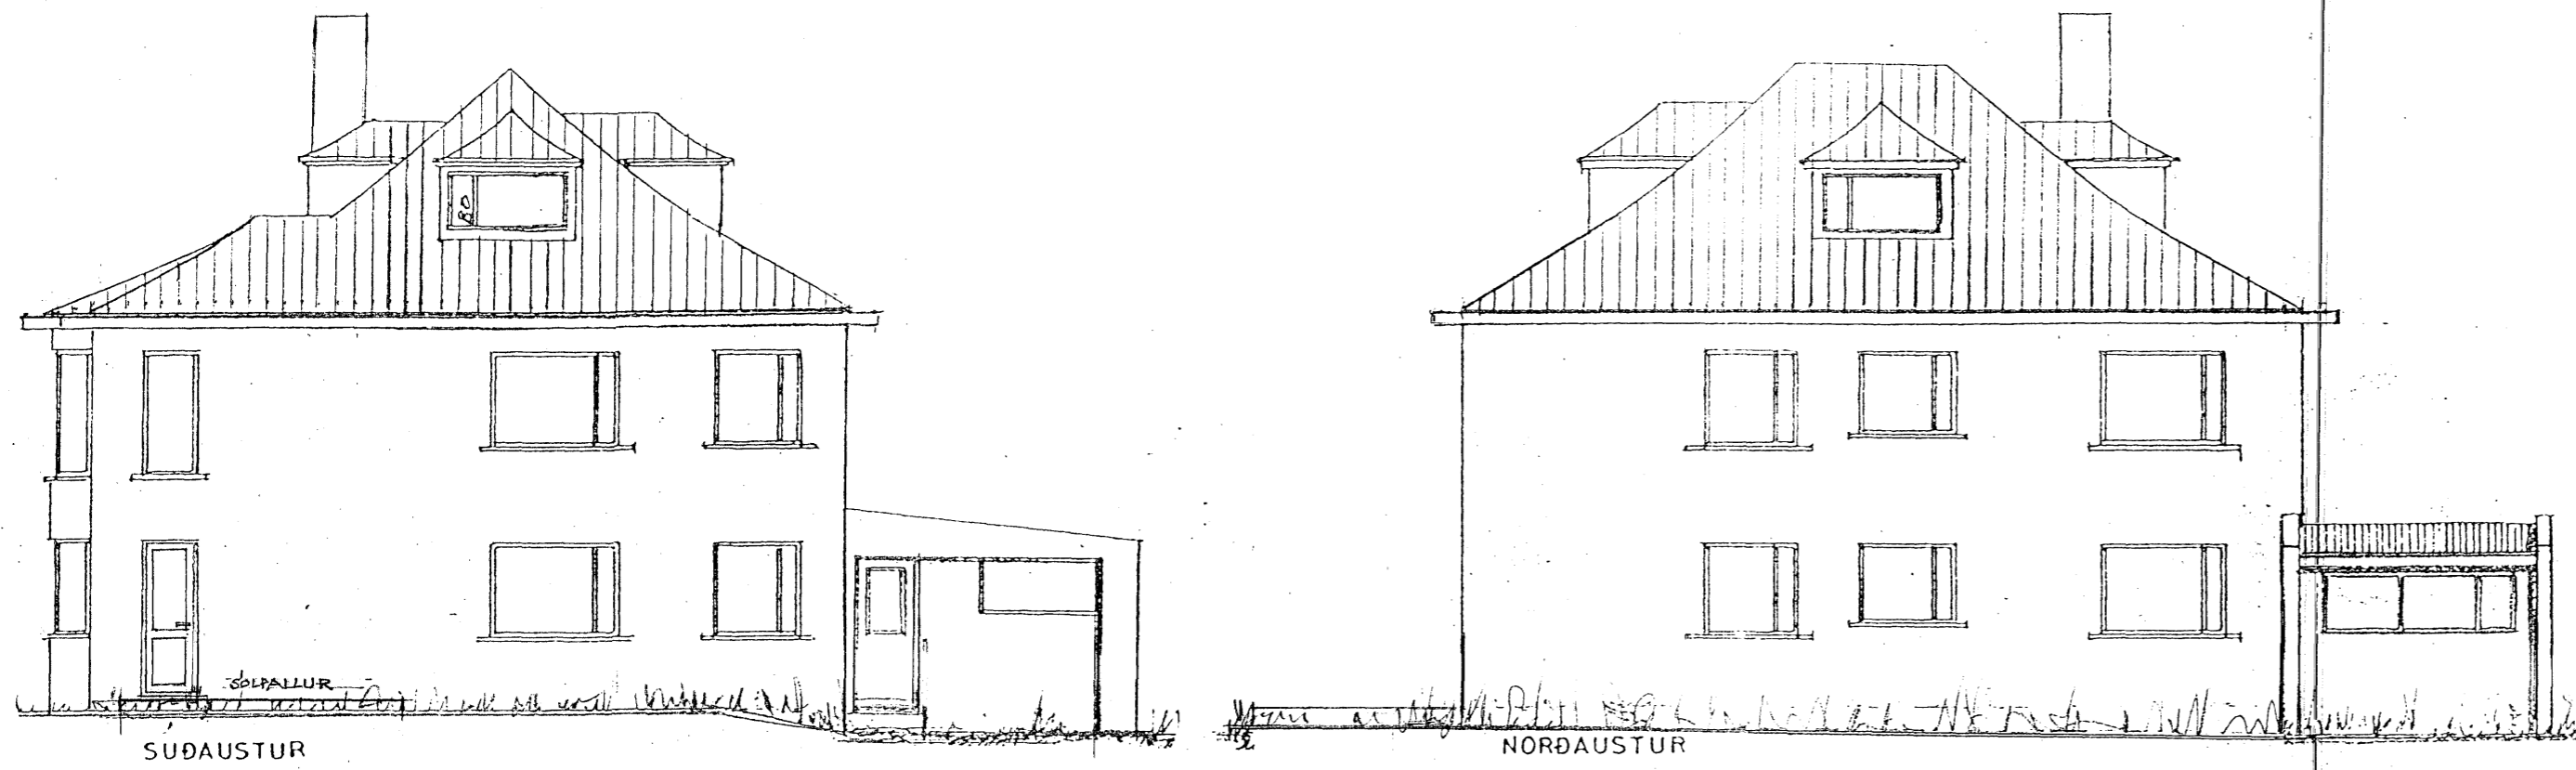

**Stærðir:**

Íbúðarhúsið, matshluti 01. Grunnflötur 1. hæðar,.... 121,0 m<sup>2</sup>  
 Grunnflötur 2. hæðar,.... 121,0 m<sup>2</sup>  
 Grunnflötur rishæðar,.... 121,0 m<sup>2</sup>  
 Nýtanlegur flötur rishæðar er 48,1 m<sup>2</sup>,  
 þar af 32,0 m<sup>2</sup> með lofthæð 1,80m og yfir.

Rúmmál,.... 816,9 m<sup>3</sup>.

Bilgeymslan, matshluti 02. Grunnflötur,.... 30,0 m<sup>2</sup>  
 Rúmmál,..... 84,0 m<sup>3</sup>.

Lóð,..... 810,0 m<sup>2</sup>.

Sjá nánar í skráningartöflu eignaskiptasamnings.

**Skýringar:**

Efirtaldir eldri uppdrættir sameinaðir og innraskipulag rishæðar fært inn á uppdrátt nr. 2:

- Aðaluppdráttur,.....dags. í júlí 1956, samþ. 17/7 1956
- Þakbreyting,.....dags. í sept. 1959, samþ. sept. 1959
- Bilgeymsla,..... dags. í maí 1969, samþ. 13/9 1972
- Gluggabreyting,..... dags. í sept. 1980, samþ. 1/10 1980

Innraskipulag rishæðar á uppdrætti nr. 2, dags. í sept. 1997.

BR. 27.05.2008: GLUGGI Á S-AUSTURHORNIN VEDUR GÖNGUHURÐ, GERÐUR SÓLPALLUR

*Arnar Þorsteinsson*  
 ARNARHRAUN 41, HAFNARFIRÐI BLO2

TEIKNINGU AF GLUGGA OG SÓLPALLI Á S-AUSTURHORNIN DAGS. 27.05.2008 SETTI SIGURÞÓR AÐALSTEINSSON, ARKITEKT  
 INN Á LÖSRIÐ AF UPÐRÁTTUM FRIÐÞÓFS SIGURÞÓSSONAR AF ARNARHRAUN 41, DAGS.12. SEPT 1997,  
 SAMÞYKKTIR AF BYGGINGAFULLTRÖA HAFNARFJÁRDAR 15. SEPT. 1997

ÞRÍÐJA HÆÐIN, ARKITEKTAR – SIGURÞÓR AÐALSTEINSSON FAI  
 HURÐ OG PALLUR Á SUBURHLIÐ  
 ÚTLIT  
 REYKJAVKURVEGI 68 HAFNARFIRÐI  
 SÍMI: 555 46 10 GSM 864 4168  
 KT:250144-3939  
 sí@islandia.is  
 NETFANG:  
 VERKNR:  
 HANNAD: FS TEIKNAD: SA DAGS: 27.05.2008 MKV: 1:100

Nr. 39