
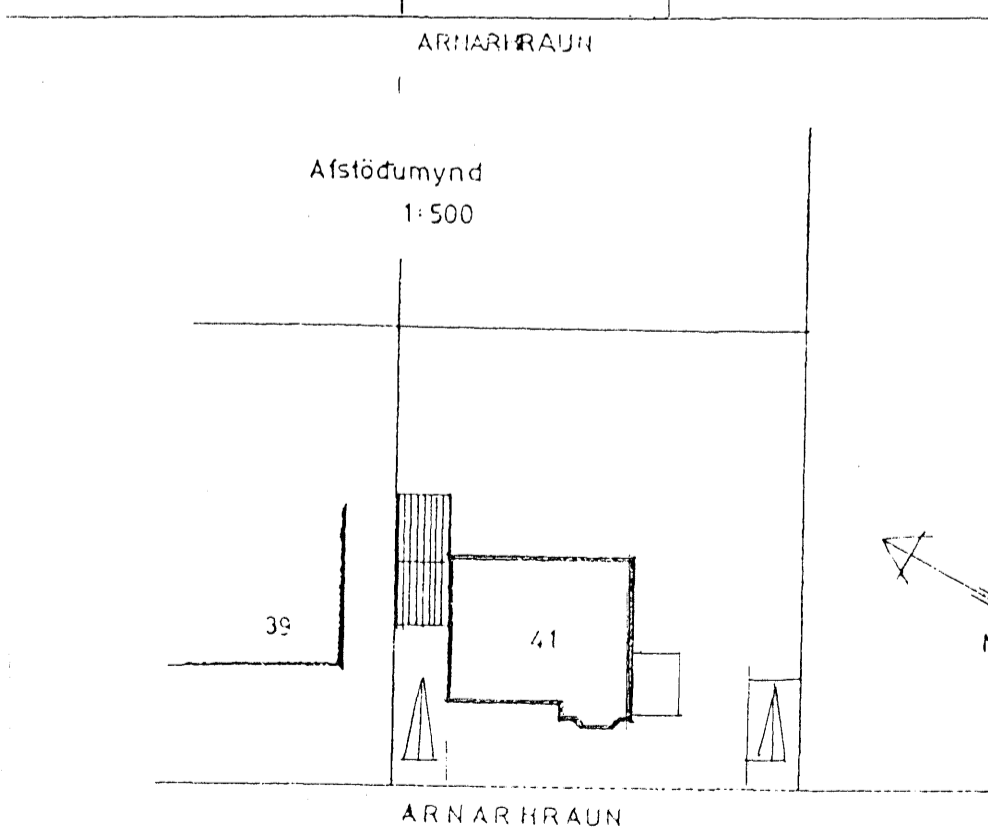
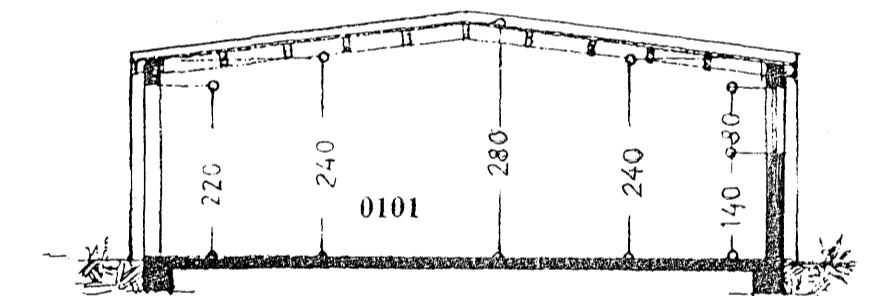
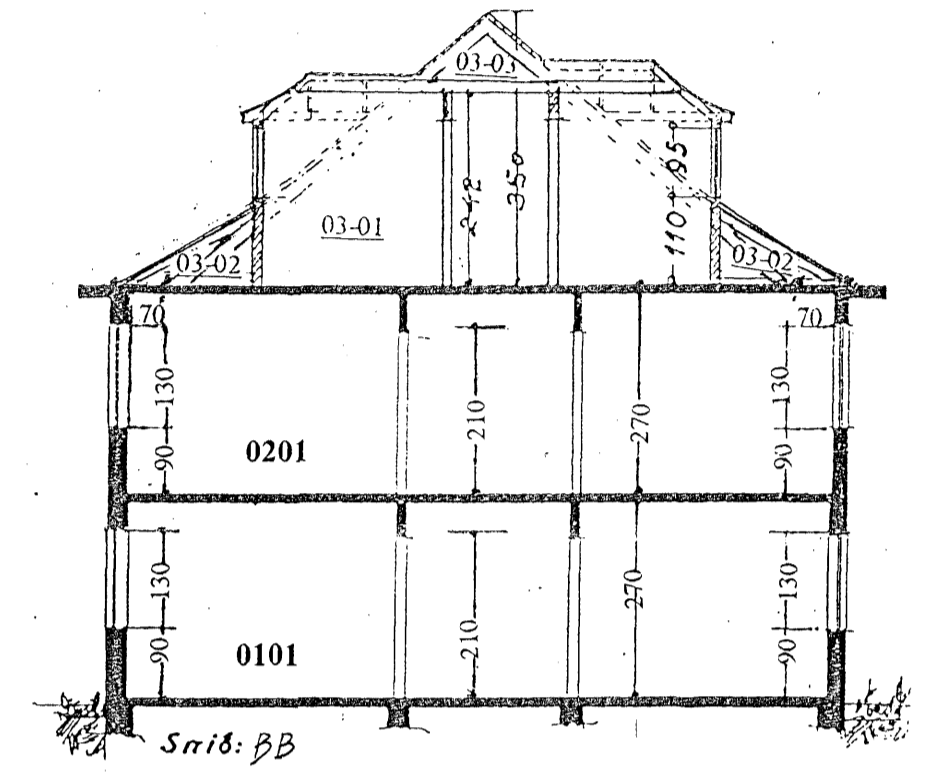
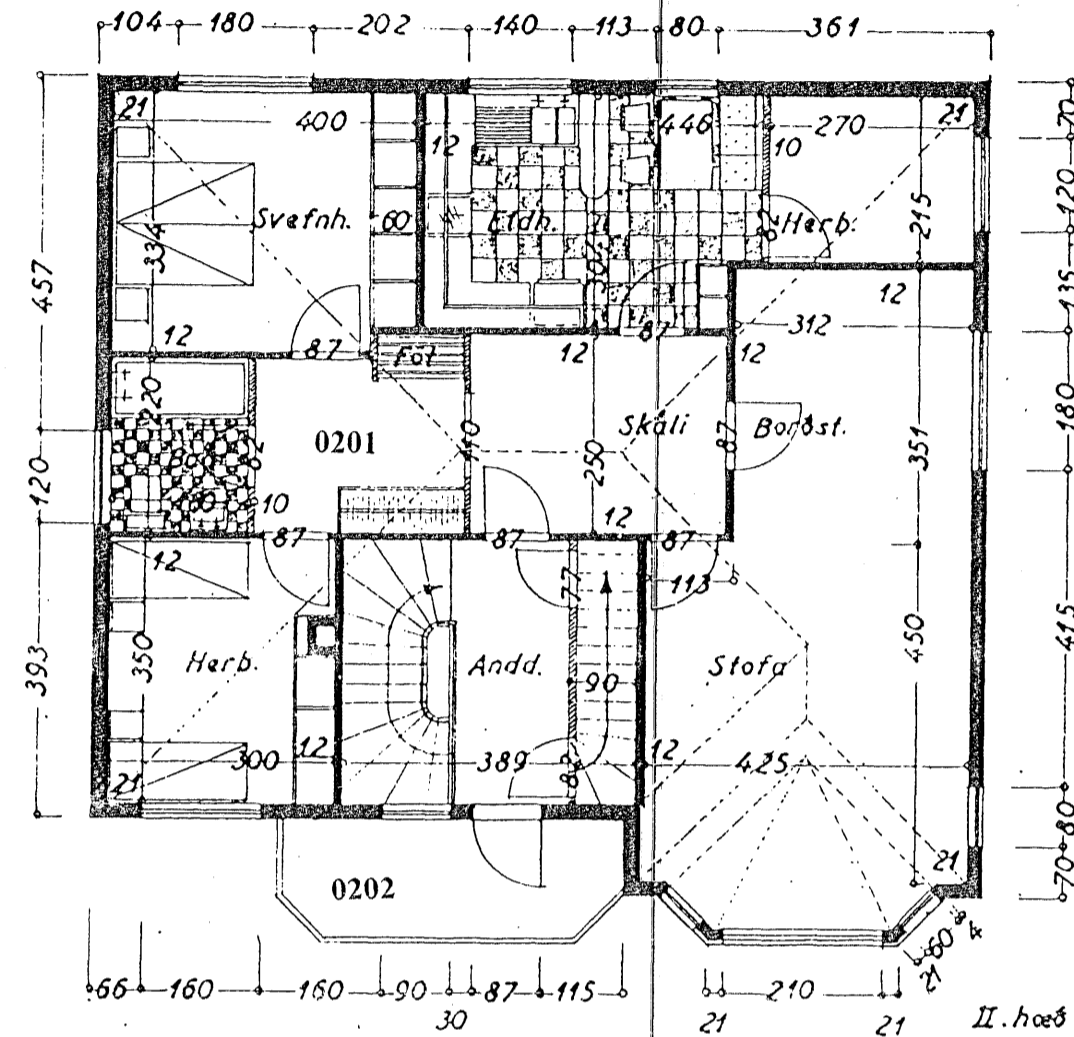



Samþykkt þann

28 MAY 2008

Byggingafrúnn Hafnarfirði
Fh. Jón Sigurðsson

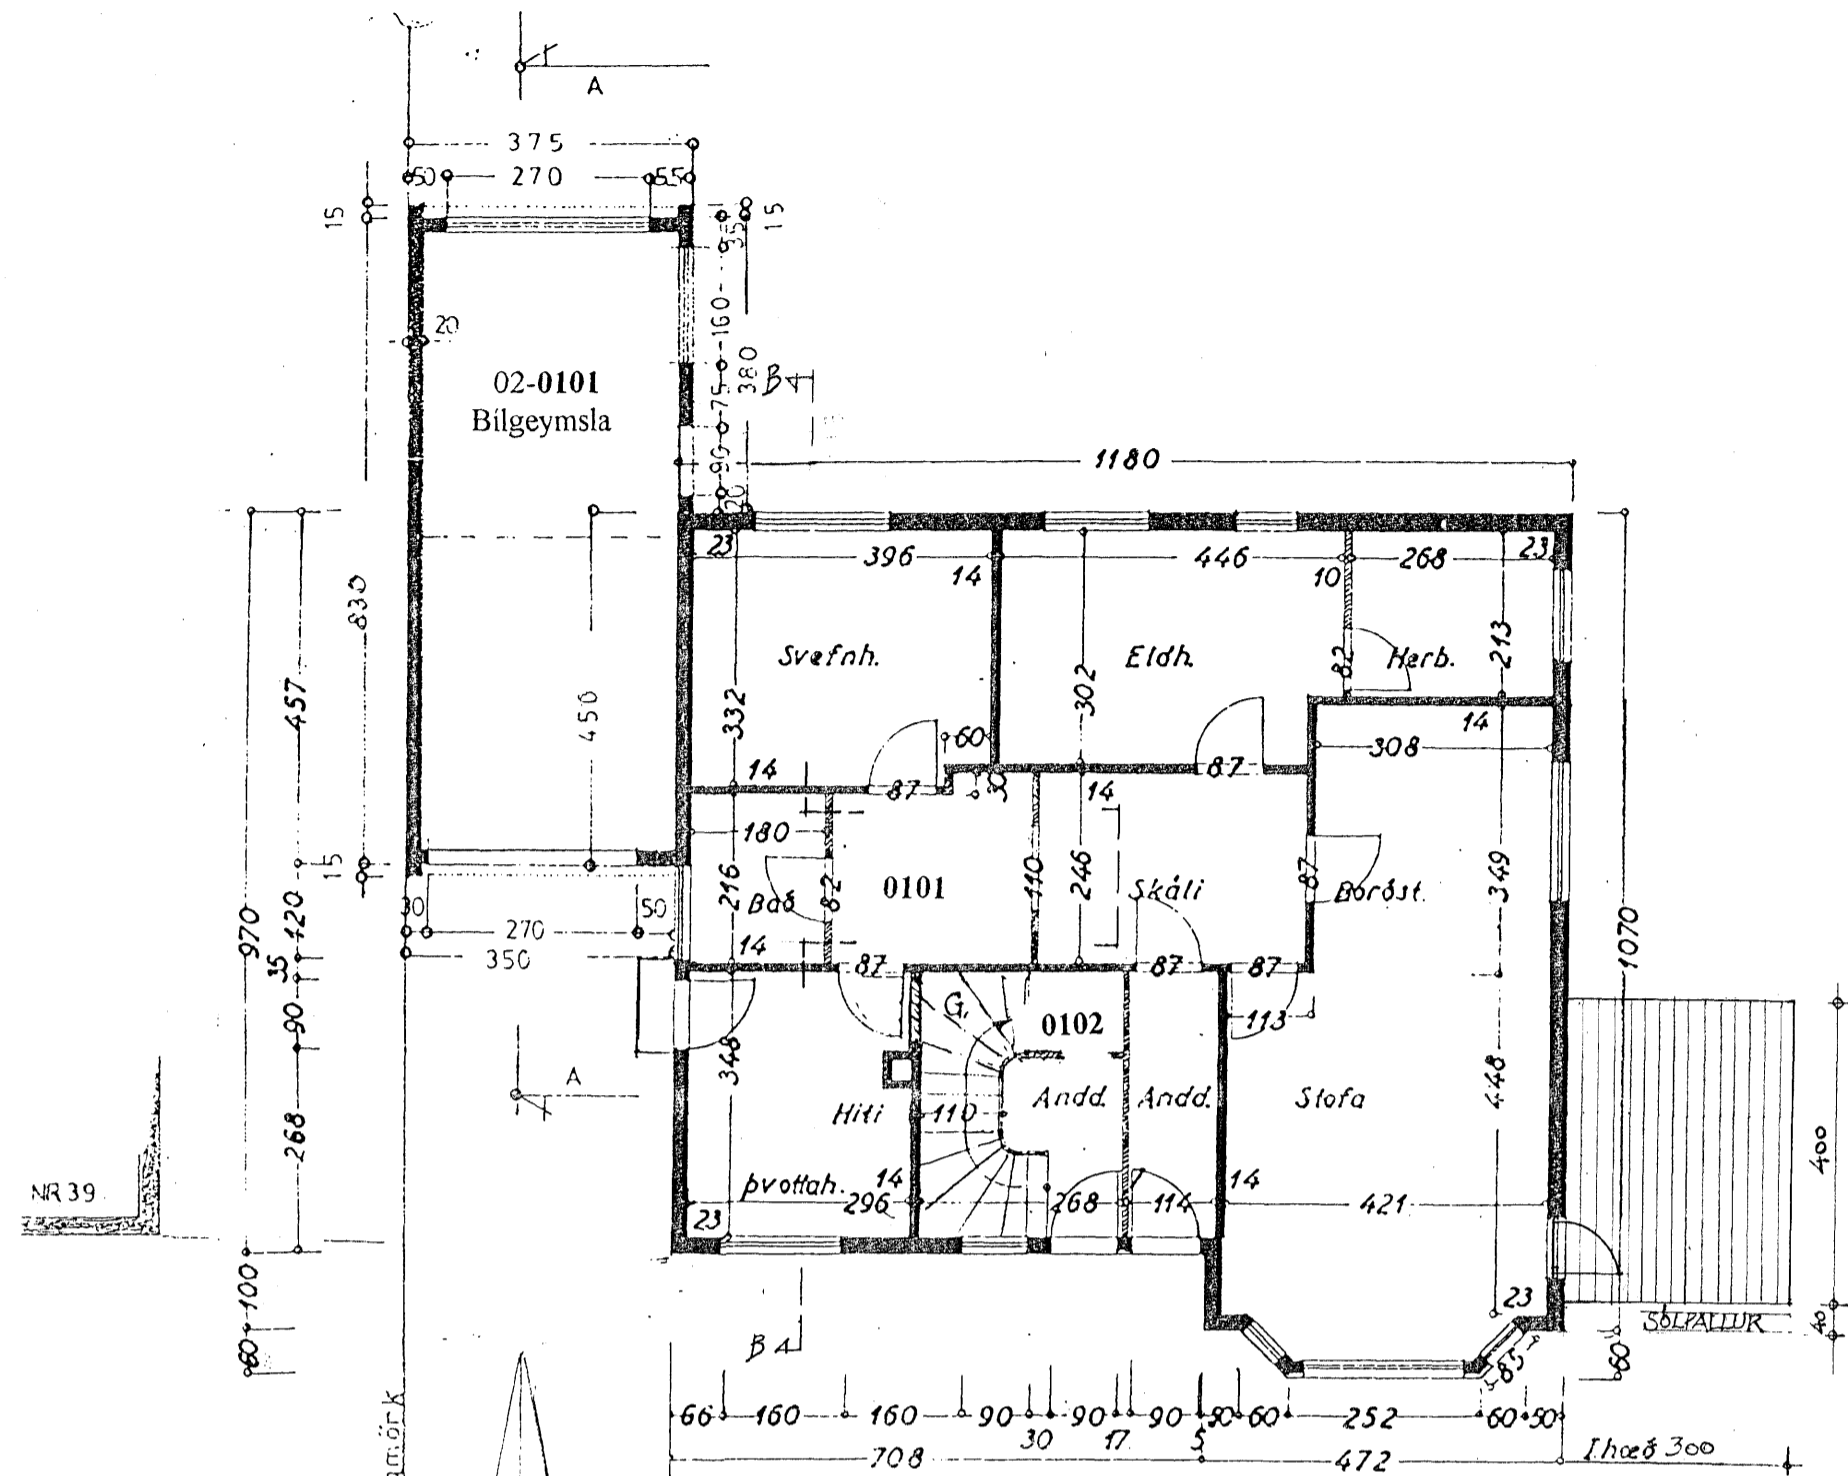

Lofthæð 1,07 - 1,75 m
Lofthæð 1,80 m
Lofthæð 2,57 m

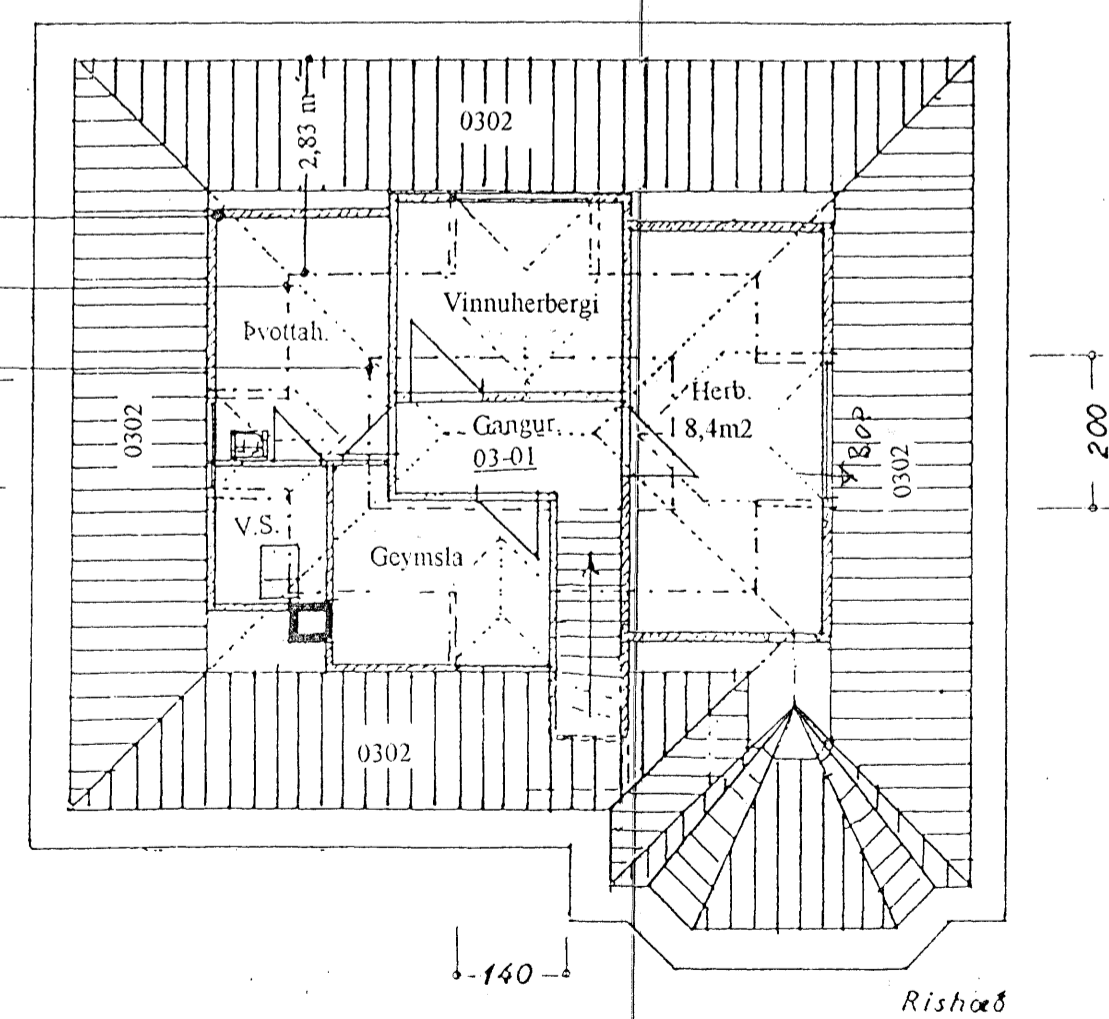

BR. 27.05.2008: GLUGGI Á S-AUSTURHORNIN VEDUR GÖNGUHURÐ, GERÐUR SÖLPALLUR

Sigurður Adalsteinsson
ARNARHRAUN 41, HAFNARFIRÐI BLO1

TEKINGU AF GLUGGA OG SÖLPALLI Á S-AUSTURHORNIN DAGS. 27.05.2008 SETTI SIGURÞÓR ADALSTEINSSON, ARKITEKT
INN Á LJÓSRIT AF UPÐRÁTTUM FRÍÐJÓFS SIGURÐSSONAR AF ARNARHRAUNIN 41, DAGS. 12. SEPT. 1997,
SAMÞYKKTIR AF BYGGINGAFULLTRÓA HAFNARFJARDAR 15. SEPT. 1997

ÞRÍJA HÆÐIN, ARKITEKTAR – SIGURÞÓR ADALSTEINSSON FAI
HURÐ OG PALLUR Á SUÐURHLIÐ GRUNNMYNDIR, SNIÐ, AFSTÖÐUM
REYKJAVIKURVEGI 68 HAFNARFIRÐI
SÍMI: 555 46 10 GSM 864 4168
KT: 250144-3939
NETFANG: si@istand.is
HANNAD: FS TEIKNAD: SA DAGS: 27.05.2008 MKV: 1:100, 1:500 VERKNR: