




Samþykkt þann

3 0 JUL 2008

Byggingafultrúinn í Hafnarfirði  
Fh. Jón Sigurðsson

*Guðmundur Kr. Guðmundsson*

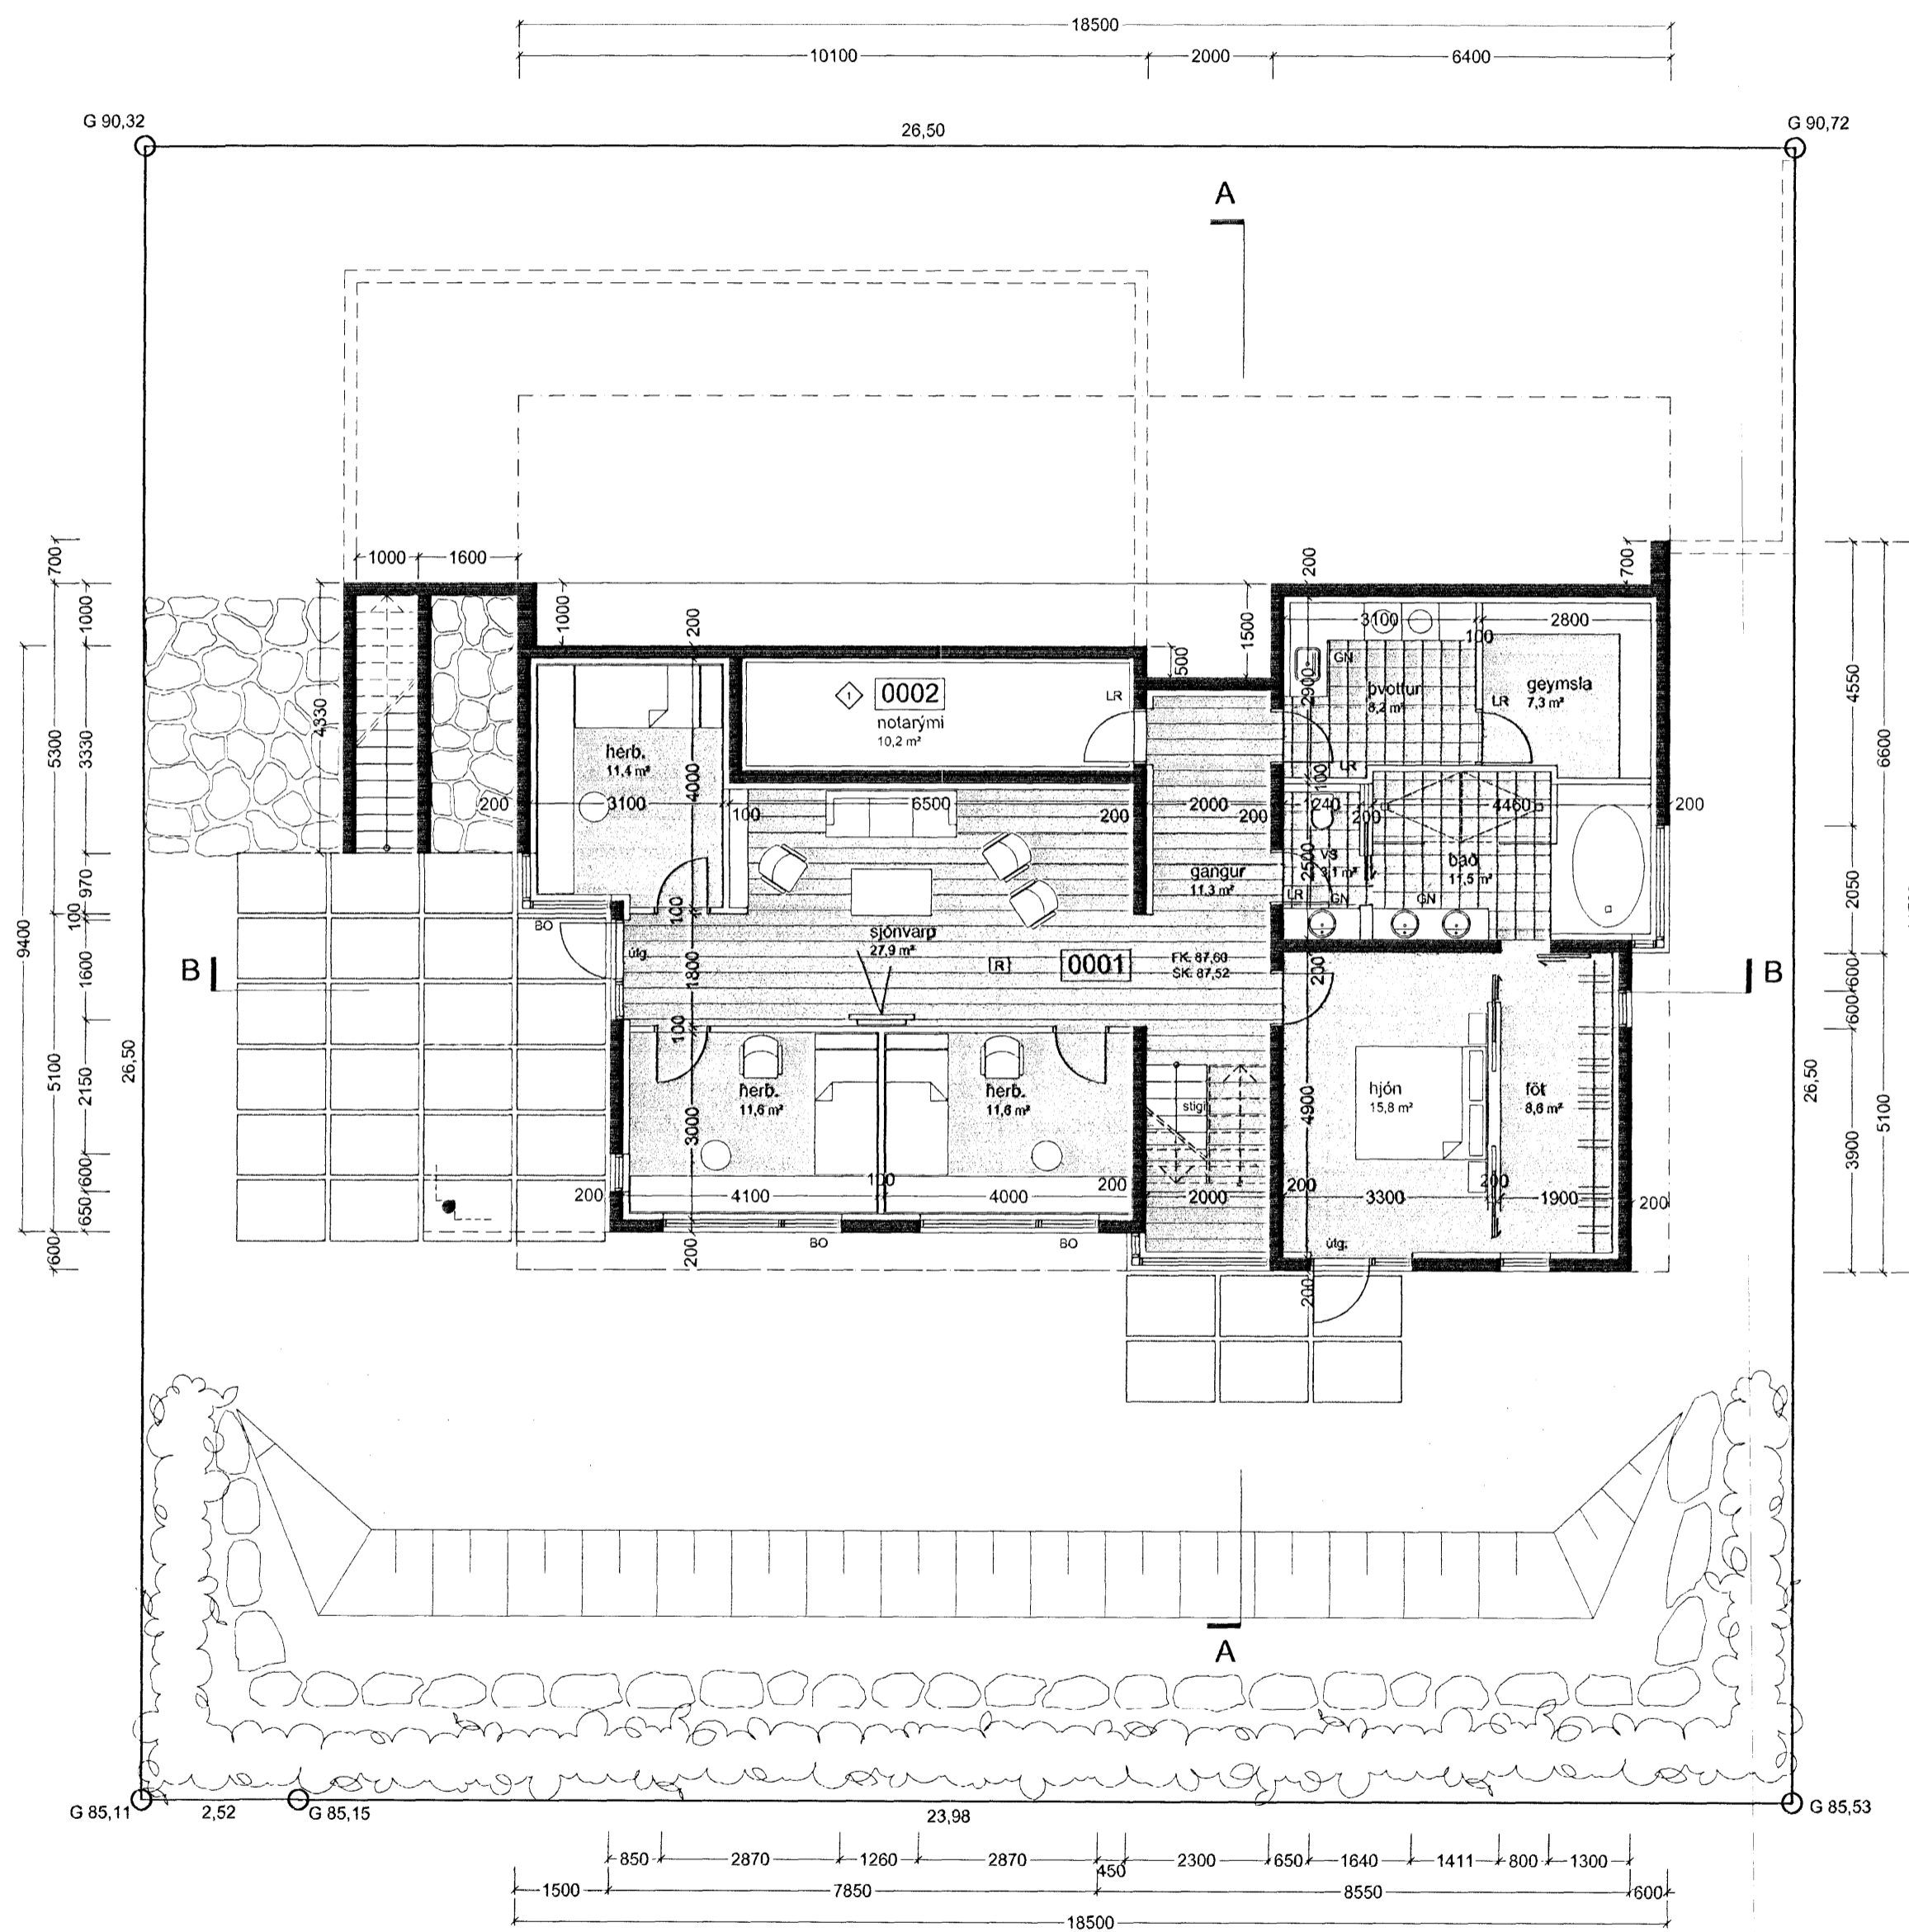

◆	Nýtt notarymi á neðri hæð	10.06.08
Breyting, Fylgirit, Texti:		Dags: Samþ.
Verkefni:	<b>Hlíðarás 12, Hafnarfirði</b> Einbýlishús	
Verkhliuti:	grunnmynd neðri hæð	
Teiknúmer:	1.02	
Mælikvarði:	1:100	
Teiknað:	RA	
Yfirfarir:		
Samþykkt:		
Verknúmer:	06045	
Útgáfudagur:	3. janúar 2007	
Teiknistób:		
V:11-Serbyfl06045-Hlidaras 12 06045-teikn 06045-ada upp 06045-BF-080610 06045-Hlidaras		
Útprintað:		
Jun 18, 2008 - 13:47		

*Guðmundur Kr. Guðmundsson*



BOLHOLT 8 - 105 REYKJAVÍK  
SÍMI: 551 0870 - FAX: 551 0875  
arkthing@arkthing.is - www.arkthing.is

GUÐMUNDUR KR. GUÐMUNDSSON,	050835-2869	ARKITEKT
ÓLAFUR SIGURÐSSON,	170753-3139	ARKITEKT
HJÓRTUR PÁLSSON,	080152-4429	BYGG.FR.

GRUNNMYND NEDRI HÆÐ M 1:100