



Sneiðing A-A
m.kv. 1:100

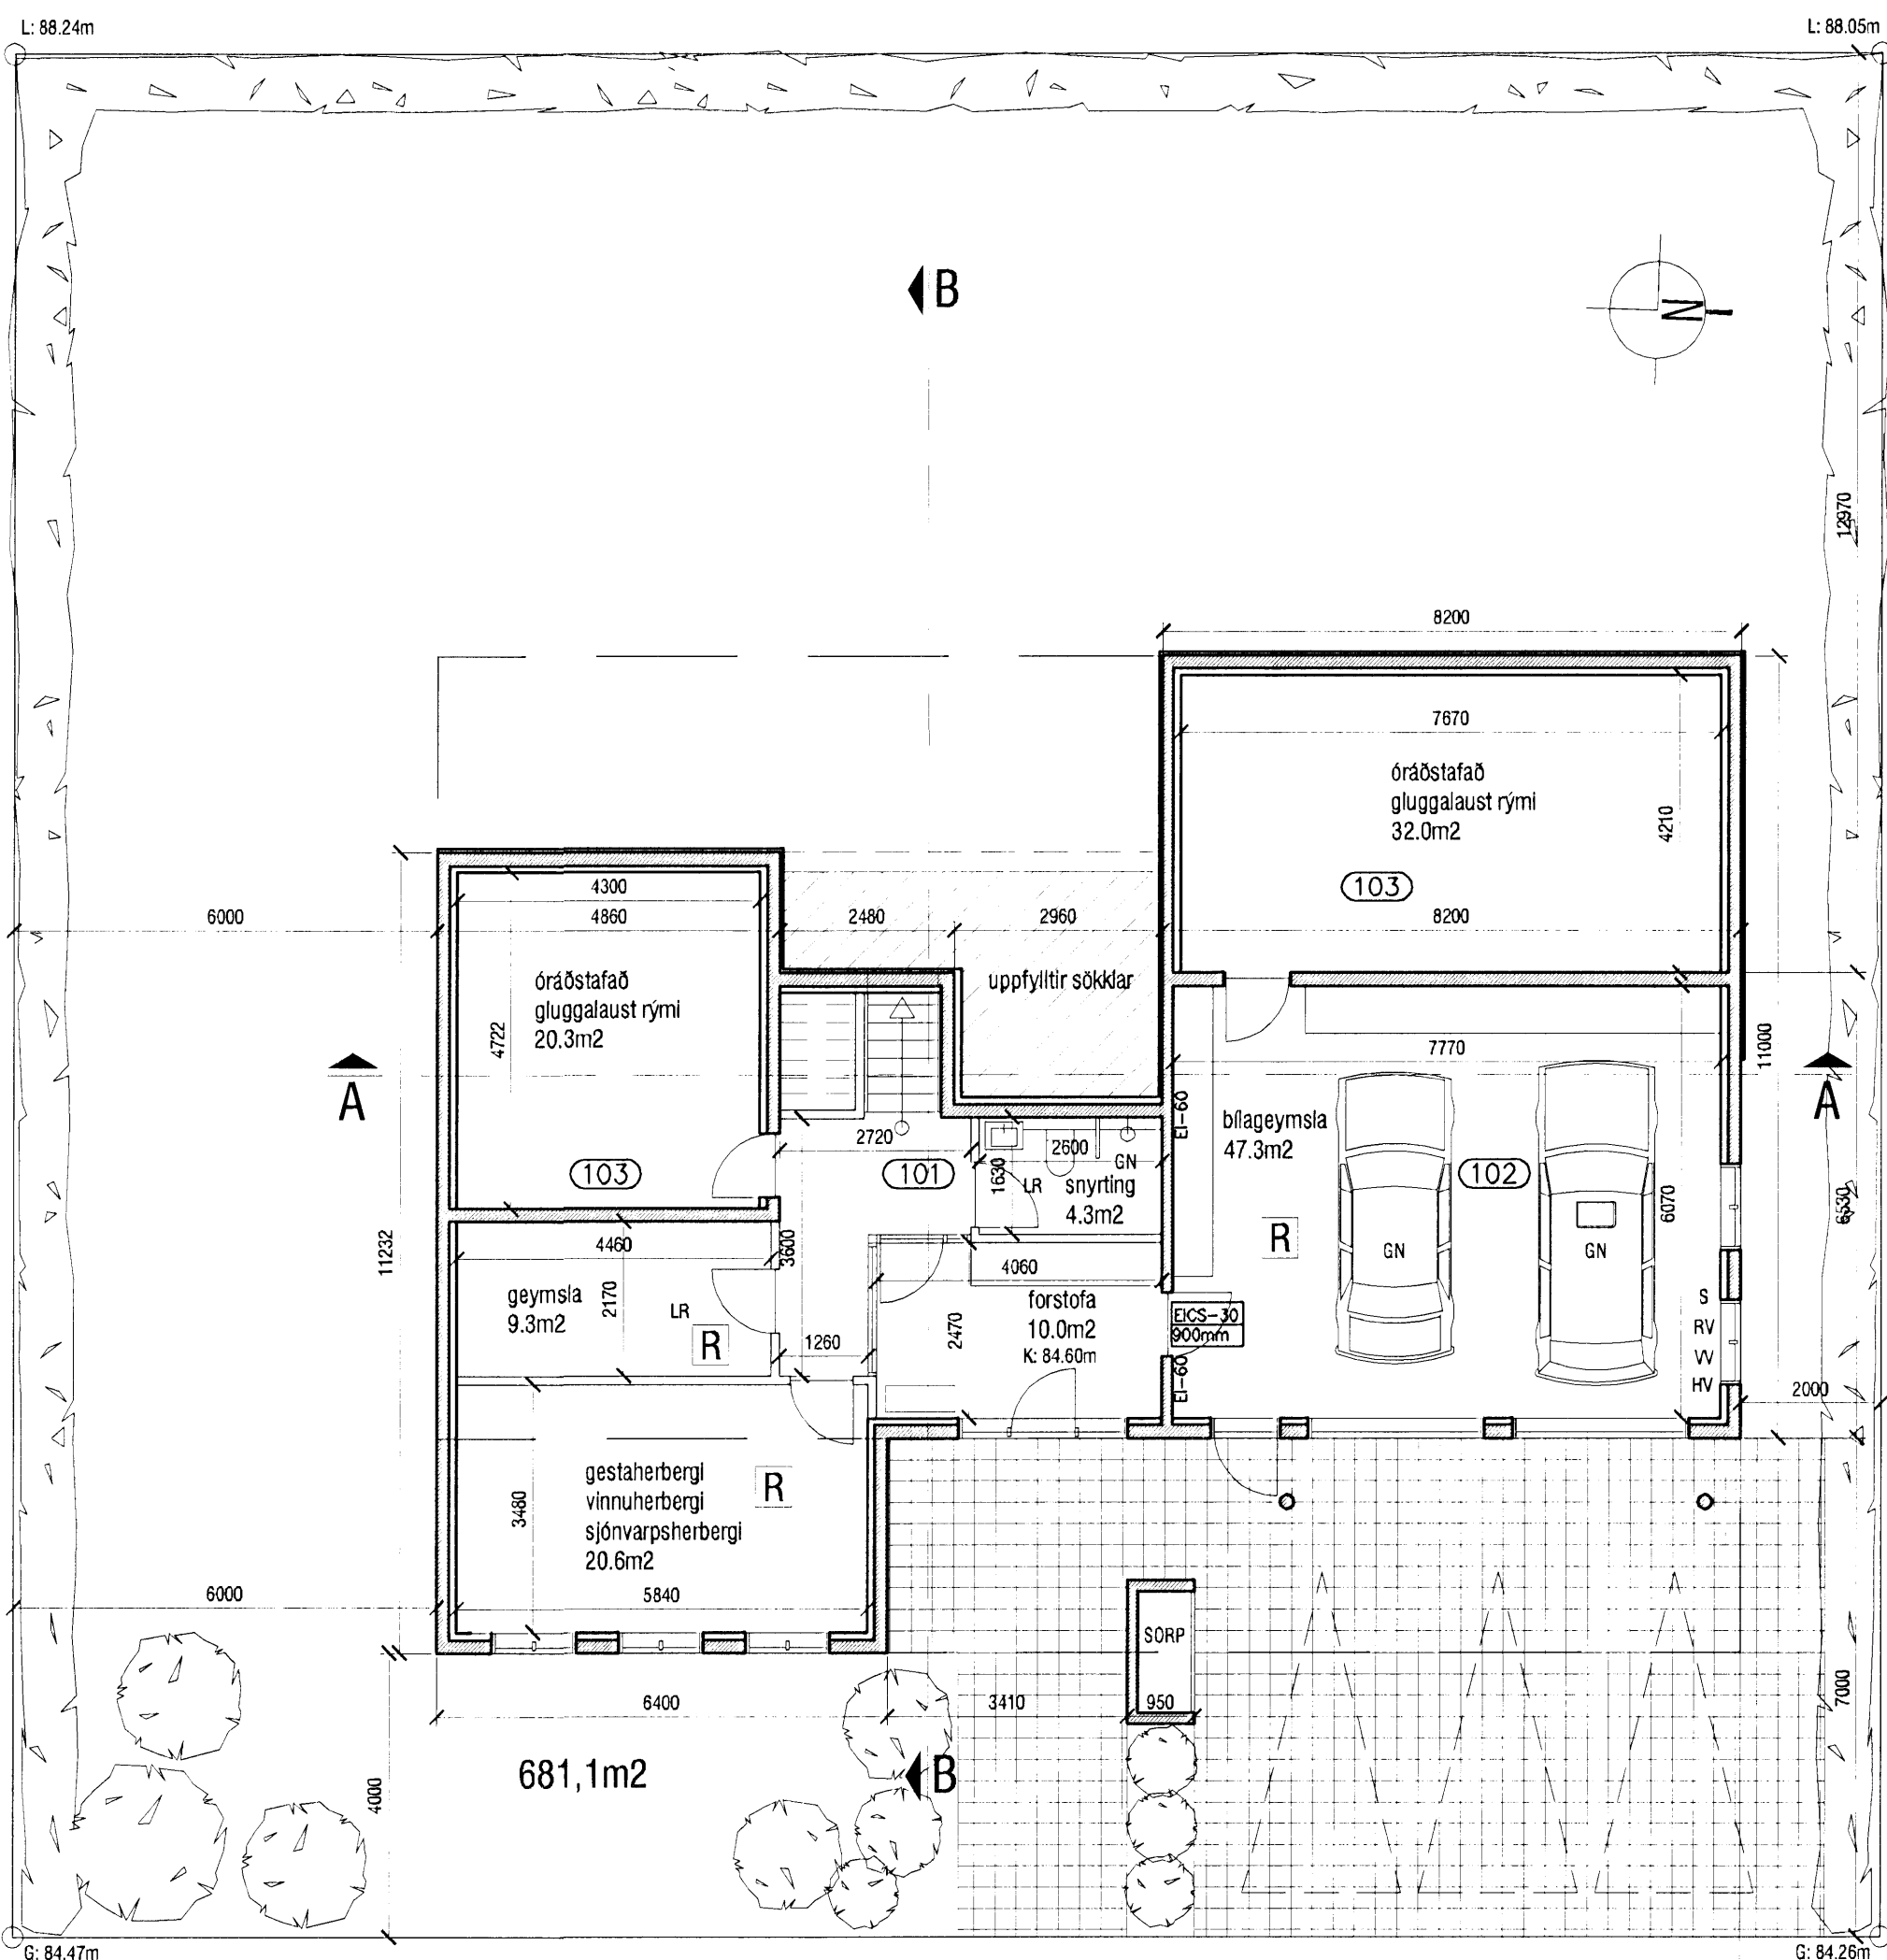

A Grunnmynd neðri hæðar
m.kv. 1:100

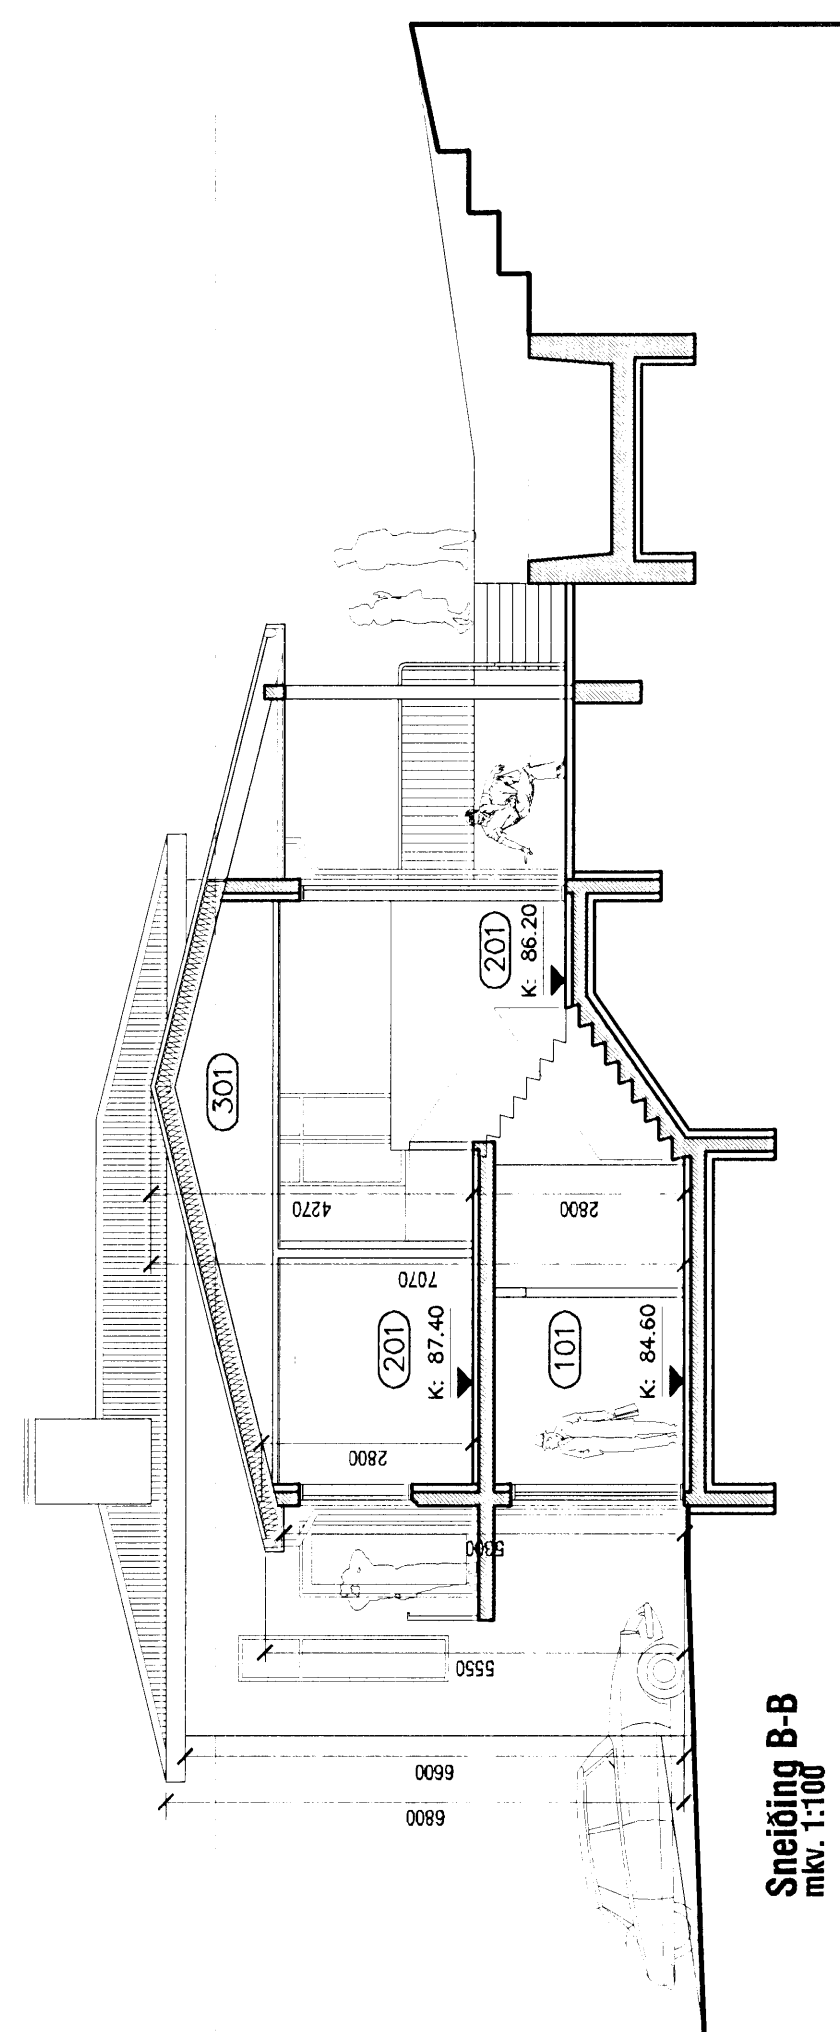

Sneiðing B-B
m.kv. 1:100

Samþykkt þann
30 JUL 2008
Byggingafulltrúinn í Hafnarfirði
F.h. Jón Sigurðsson
Jón bj. Sigurðsson

A - 28.07.2008 - Neðri hæð stækkuð út í sökkla efri hæðar

[Signature] aoki!
VERKSTÆÐI ARKITEKTA ehf - Gunnarsundi 3, 220 Hlíðarás - sími: 565 9779
KÁRI EIRÍKSSON arkitekt FAÚ - kt: 070365-0059 - email: kari@aok.is - www.aok.is

HLÍÐARÁS 41, HAFNARFIRÐI
einbýlishús
teikning
Grunnmynd neðri hæðar
Sneiðingar A-A og B-B
ADALUPPDRATTUR
teikning nr. **0628 202**

hannað KE	teiknað KE	dags. 25.nóv 2006
m.kv. 1:100	tölvaskrá 0628-202.dwg	prentað 28.júlí 2008

blásetar
A2 Öll mál eru í millimetrum. Öll vafaatriði skal bera undir hönnuð. Mælió ekki af teikningum, öll mál athugist á staðnum. Öll afnot og afritun teikninga, að hluta eða í heild, er háð skriflegu leyfi höfundar.