







Sampykkt þann

25 JUL 2008

Byggingeigning: Hafnarfirði
F.h. Jón Sigurðsson

Ólafur Sveinsson

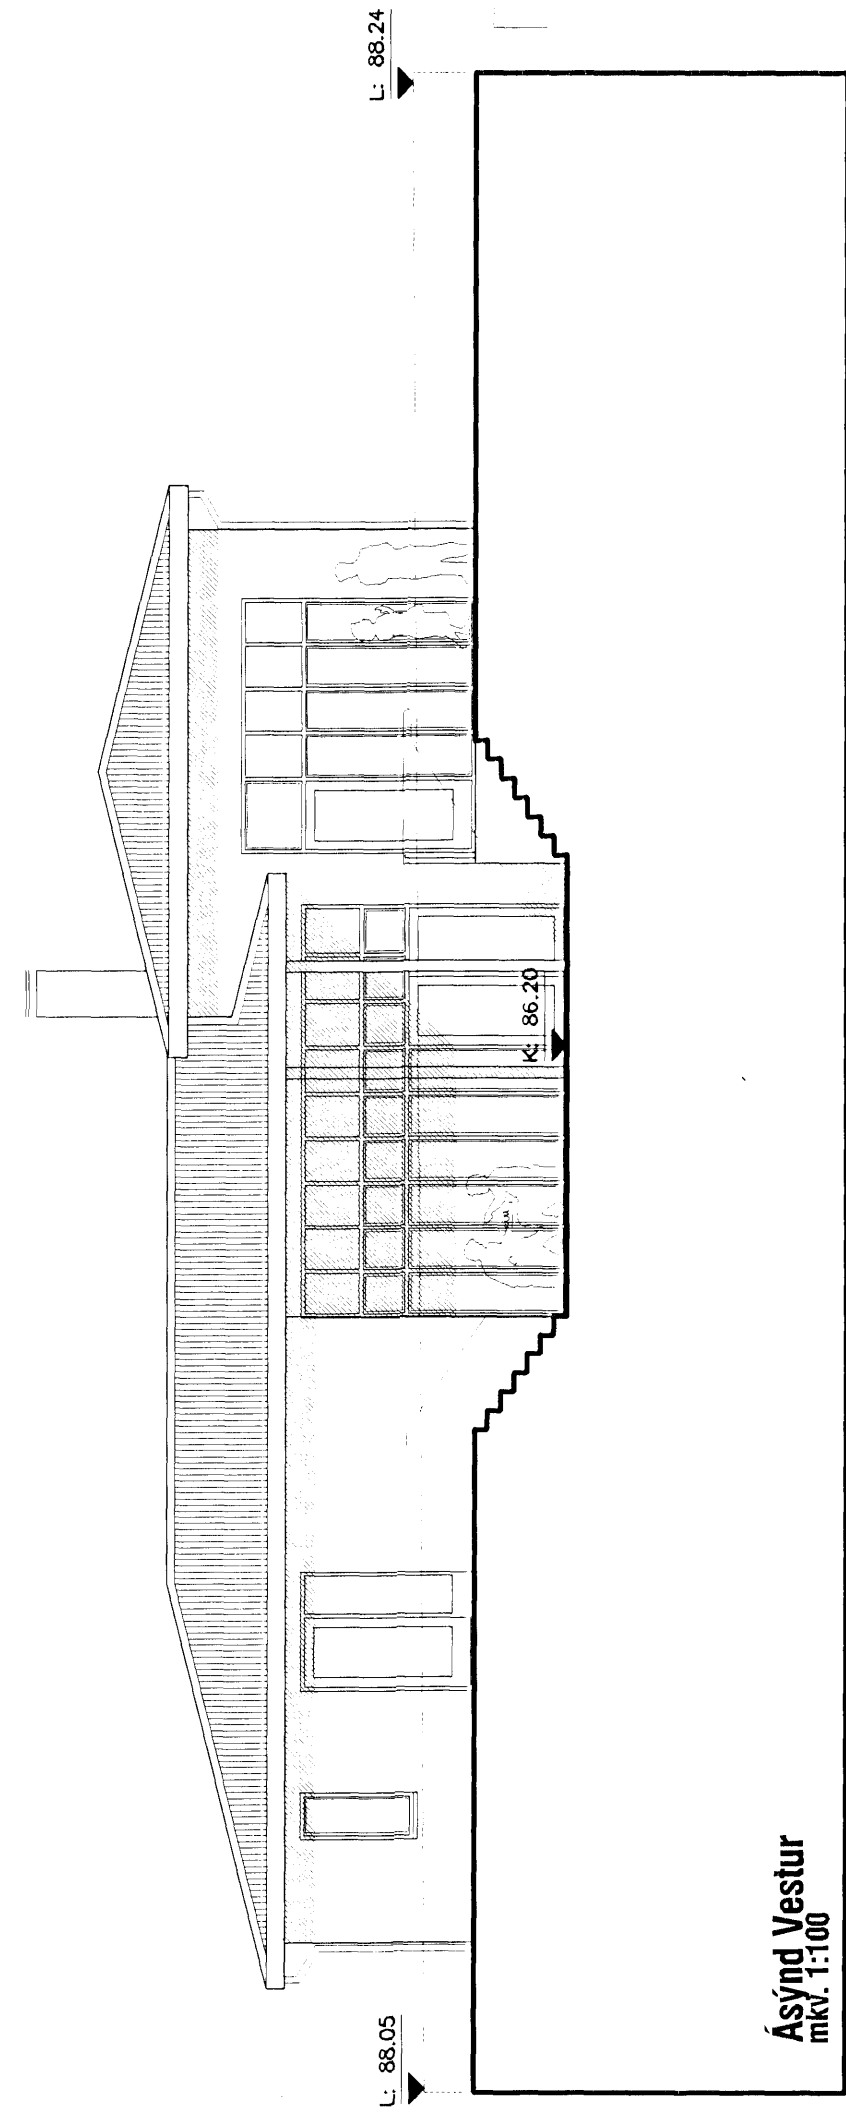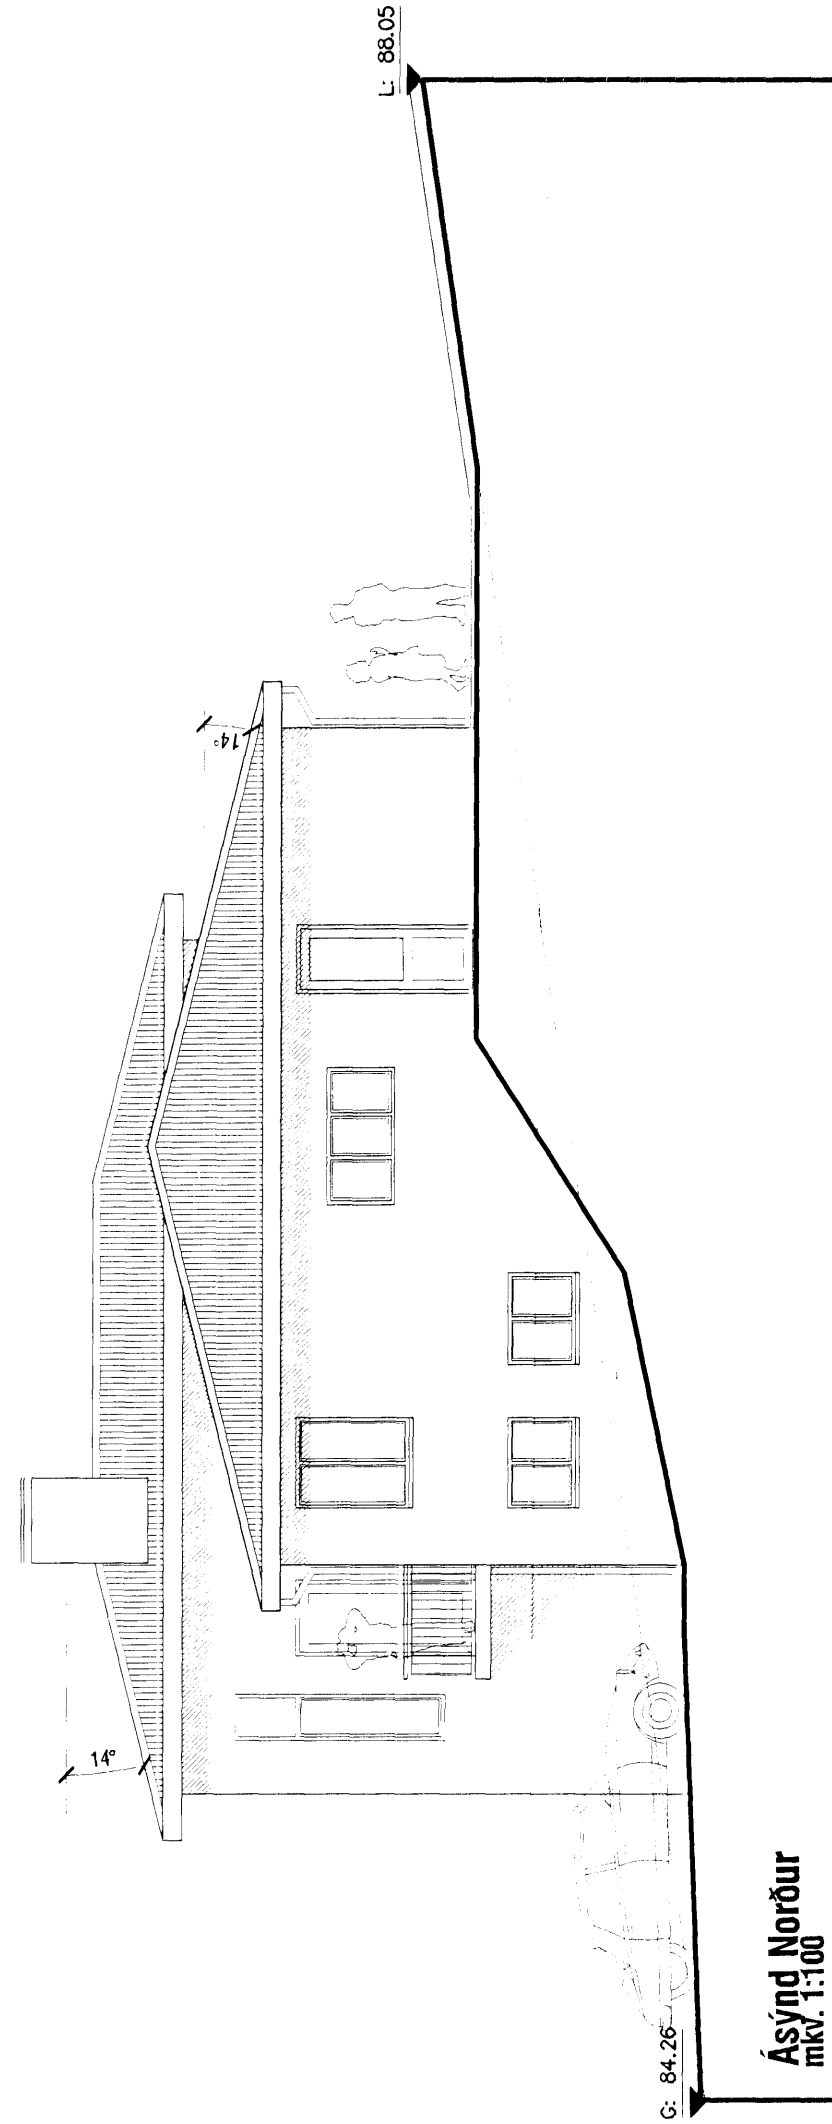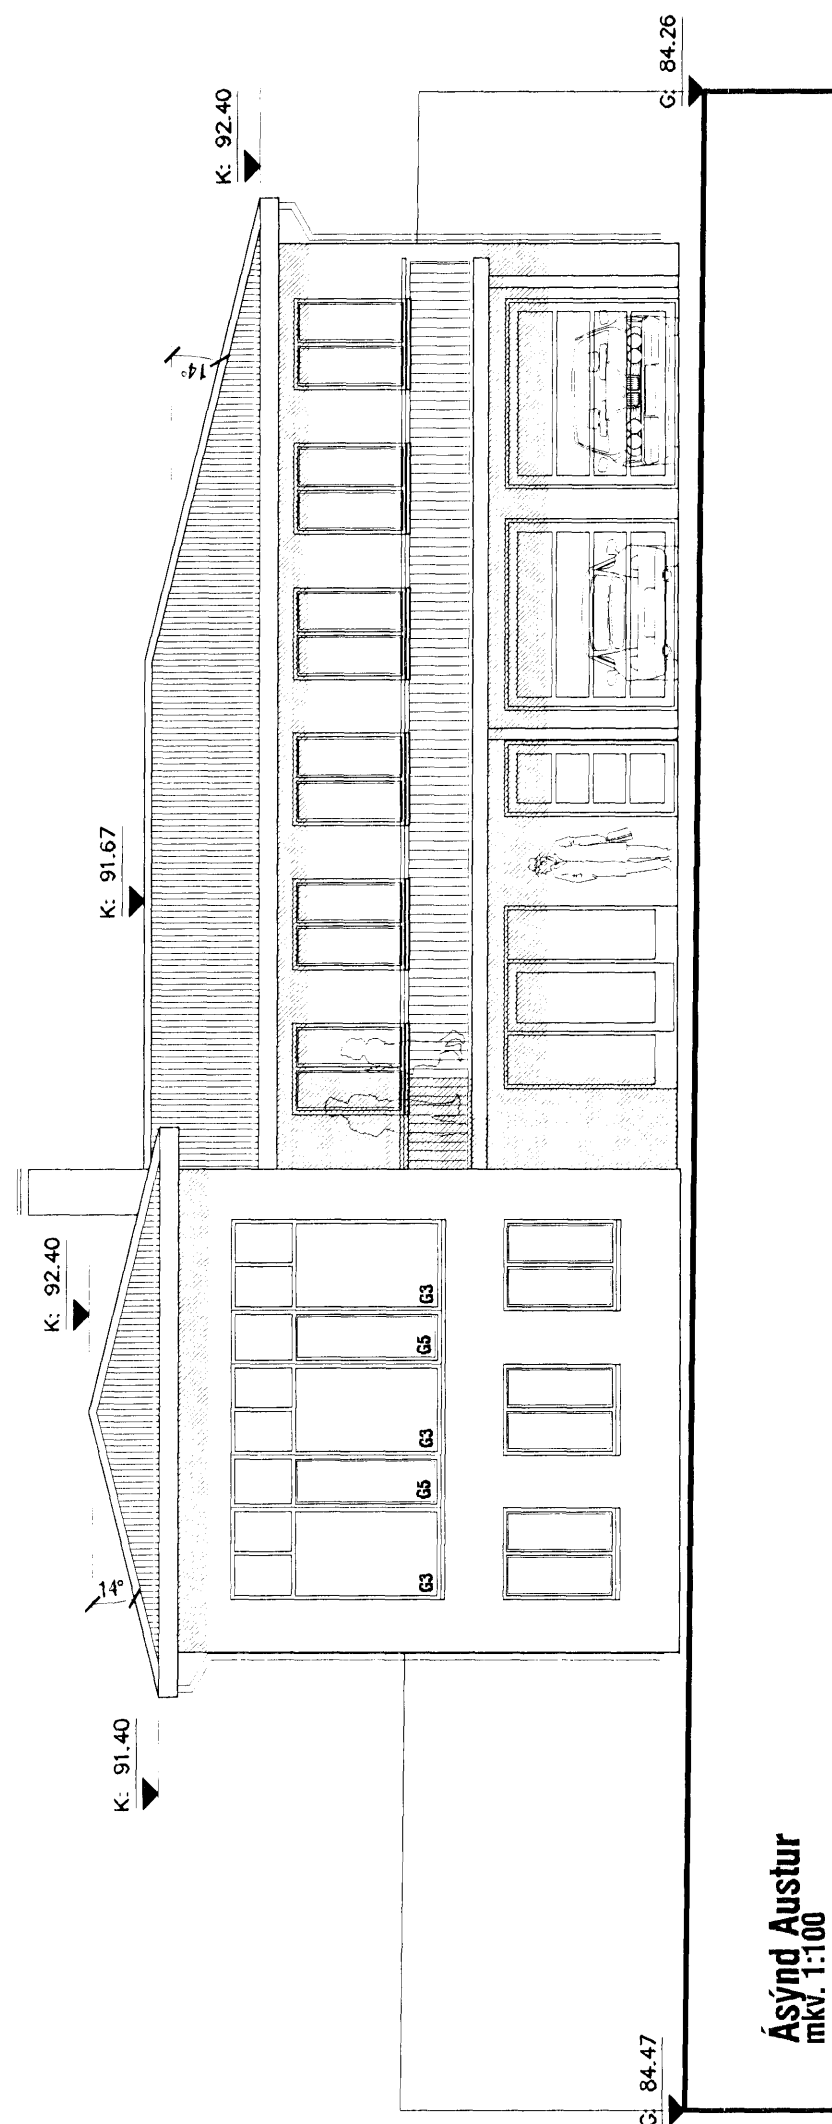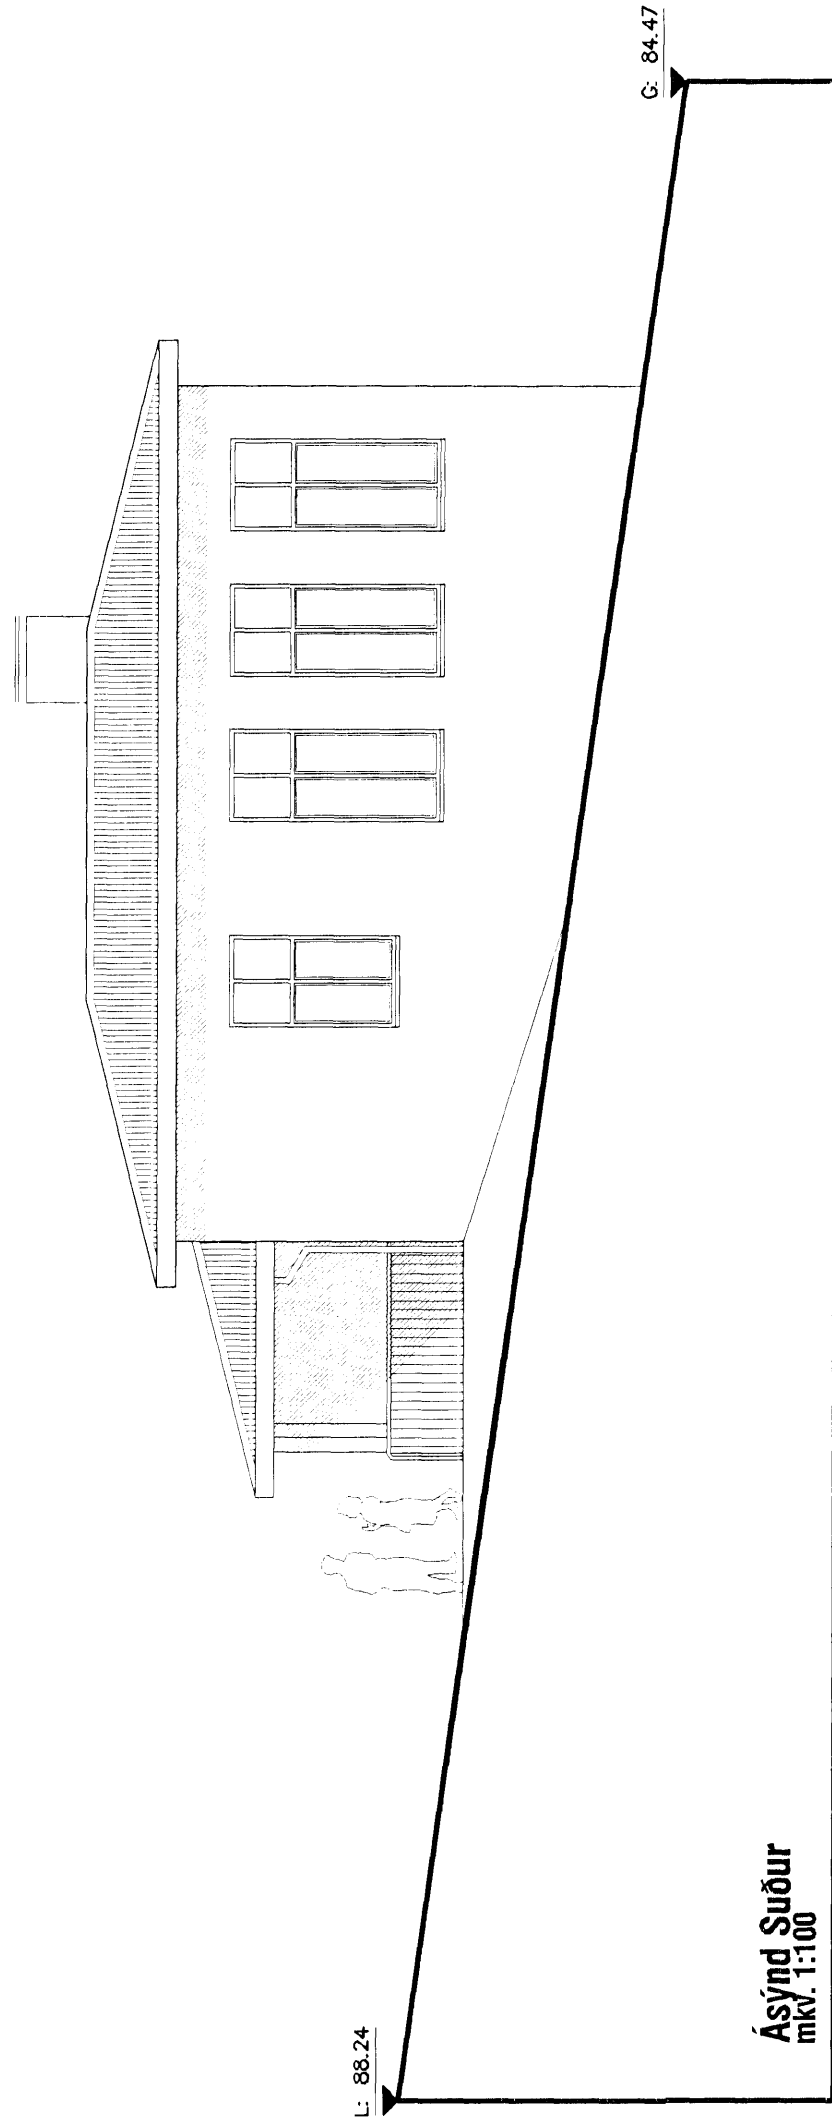

A - 22.07.2008 - breyting á stofugluggum á austurhlíð / breyting á þakanti

<p>AOKI VERKSTÆÐI ARKITEKTA</p> <p>VERKSTÆÐI ARKITEKTA ehf. - Gunnarssandi 5 220 Hfj. - sími: 565 9779 - email: aok@aok.is</p> <p>KÁRI EIRIKSSON arkitekt FÁI - kt: 070365-4059</p>	<p>verk HLÍÐARÁS 41, HAFNARFIRÐI - einbýli</p> <p>teikning ÁSÝNDIR</p>		<p>bláustærð A2</p>		<p>0628 203</p>
	<p>AÐALUPPRÁTTUR</p>	<p>m.k.v. 1:100</p>	<p>hannað KE</p>	<p>teiknað KE</p>	<p>dags. 25.nóv.2006</p>
<p>Öll mál eru í millimetrum. Öll vasaþröð skal vera undir höndum. Málhó er skilgreint í teikningum. Öll mál eru áttugt á staðnum. Öll atnot og afbirt teikningar: að hluta eða í heild, er háð skriflegu leyfi höfundar.</p>				<p>prentað 22.júl.2008</p>	