



Samþykkt þann

9 JUL 2008


Byggingaútlit og útlit í Hafnarfirði
F.h. Jón Sigurðsson

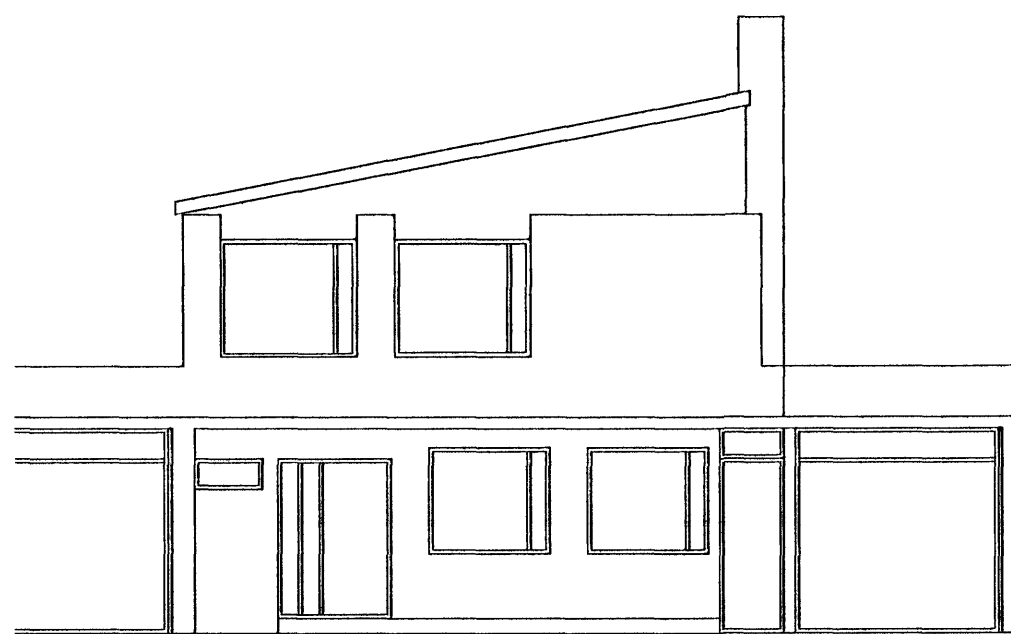

Norðurhlíð
1 = 100 mm

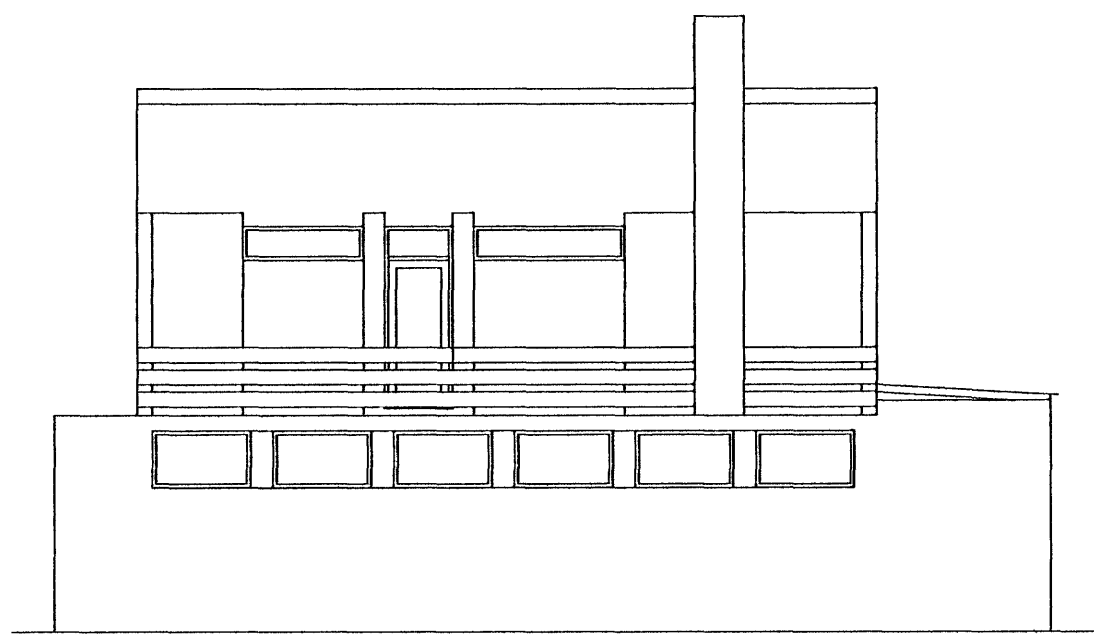


Vesturhlíð
1 = 100 mm

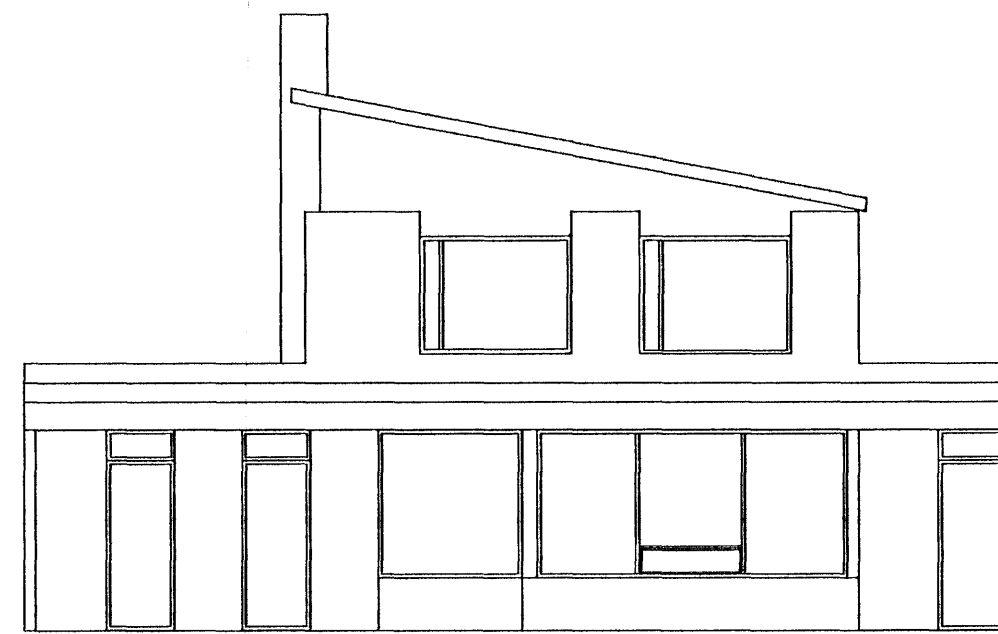


Suðurhlíð
1 = 100 mm

Fyrir breytingu
1 = 100 mm

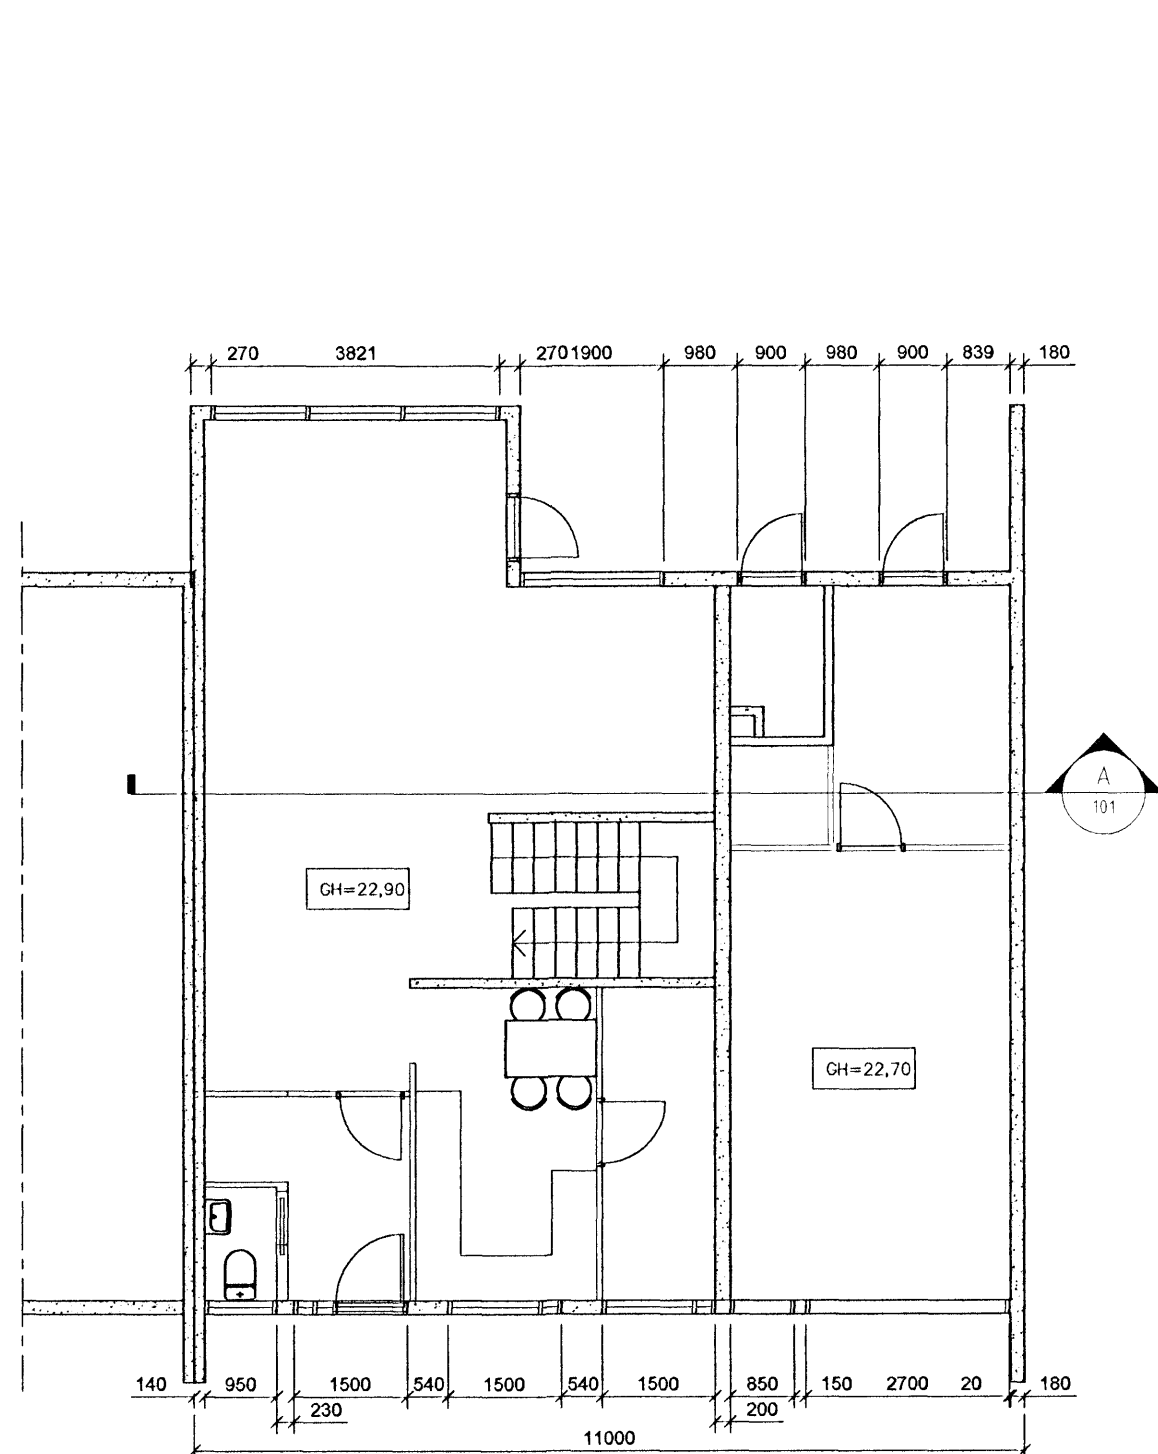


Grunnmynd 1 hæð
1 = 100 mm


Fyrir breytingu
1 = 100 mm

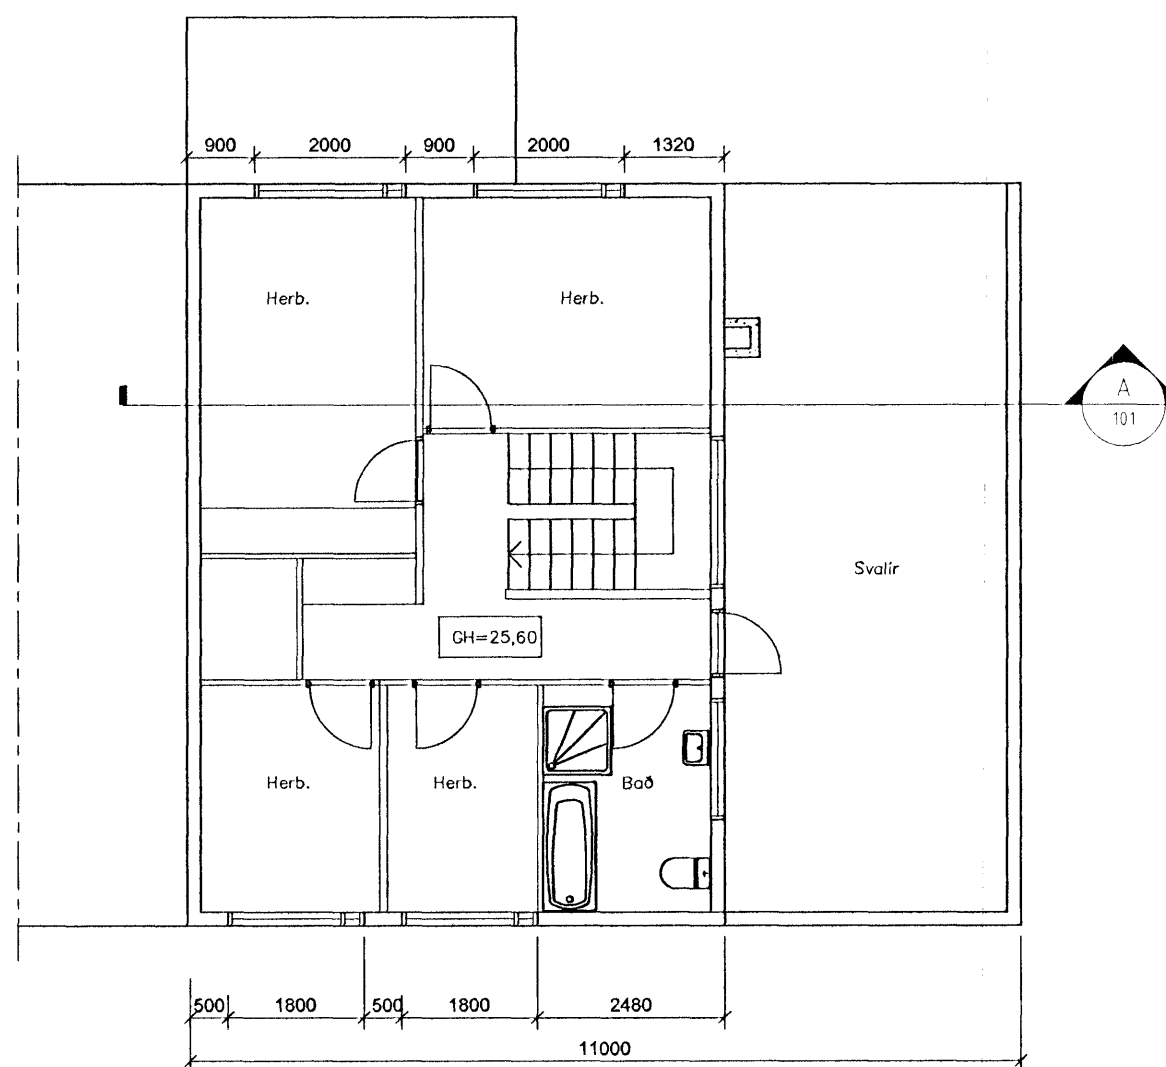

Grunnmynd 2 hæð
1 = 100 mm

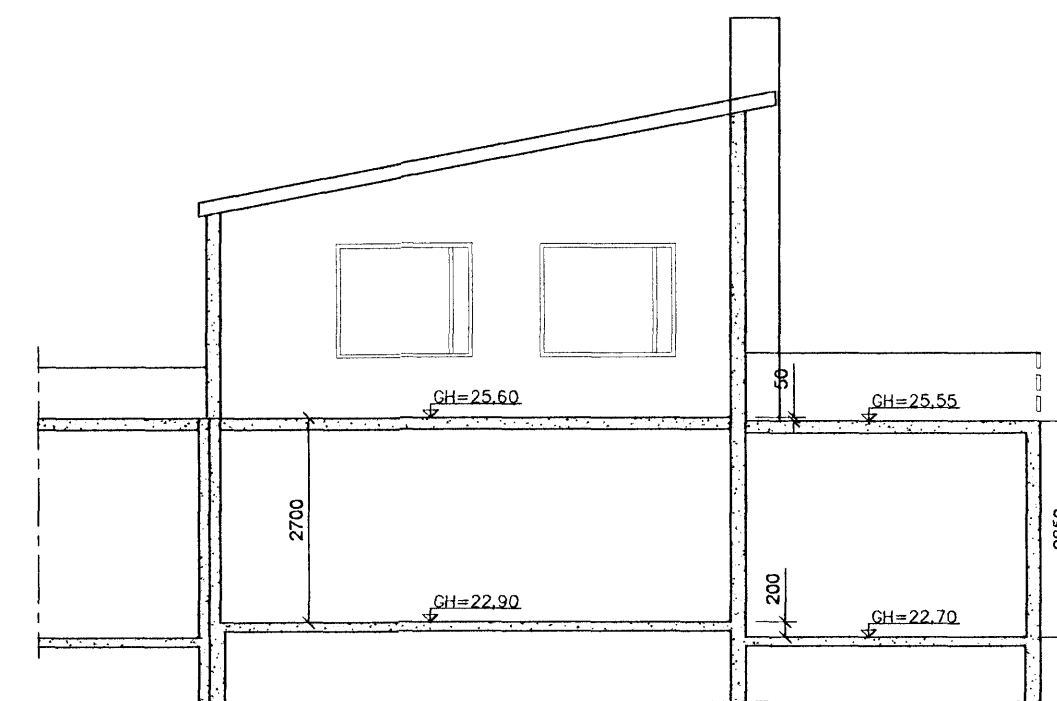

Sníð A
1 = 100 mm

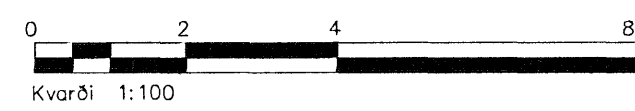

Útg.	Nr.	Breytingar	Höfundur	Daga
Verkteikning				

Miðvangur 97, Hafnarfirði

EStrendingur ehf.
Verkfæðisþjónusta
Fjarlæguleið 13-15 - 228 Hafnarfirður
Sími 565 5648, Fax 565 5641
strendingur@strendingur.is

Fyrir breytingu
Útlit, grunnmyndir og sníð

Dagur
26.05.2008

Tekni / Hæðni af
JW/JMK

Málsvæði
1:100

Höfundur teikningar
100

Útgefna