




austur útlit

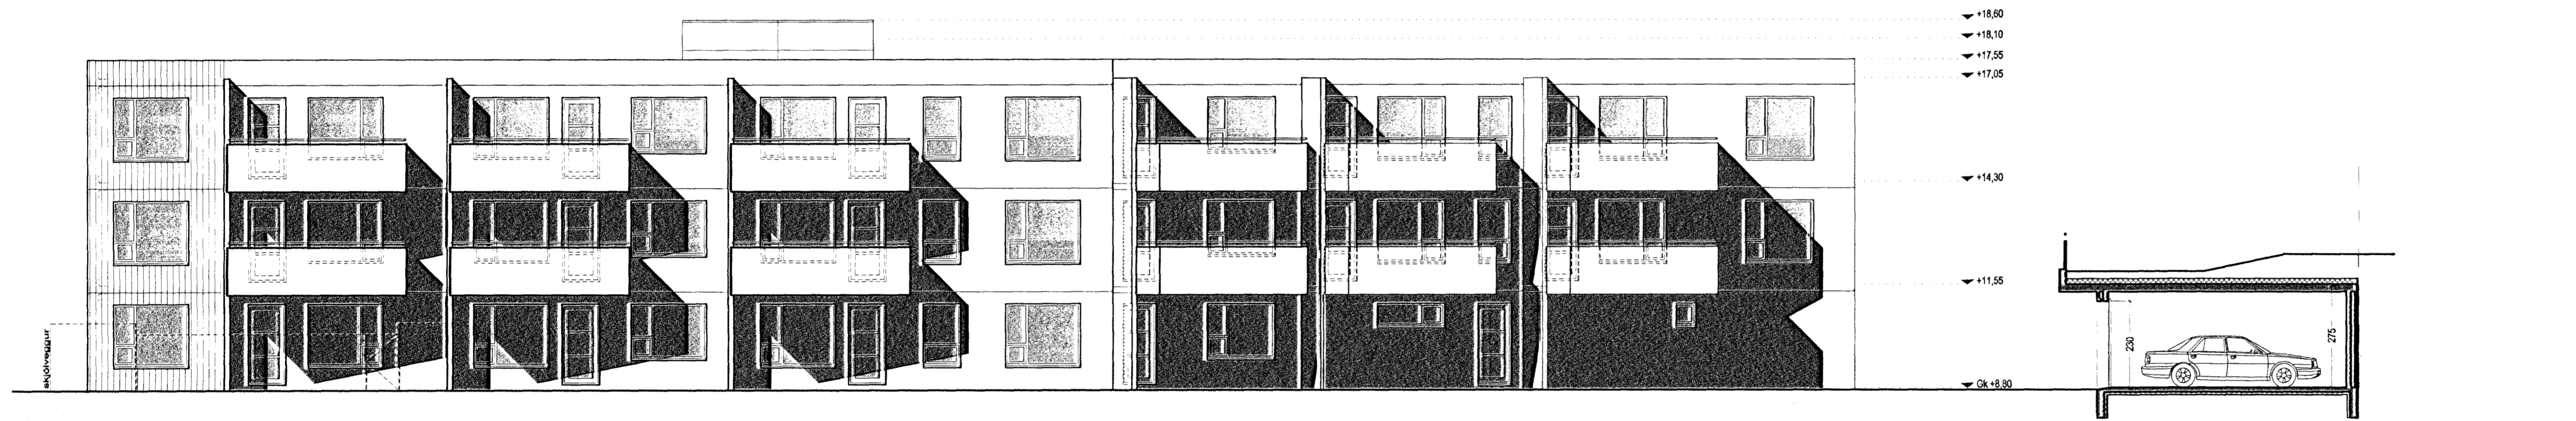

vestur útlit

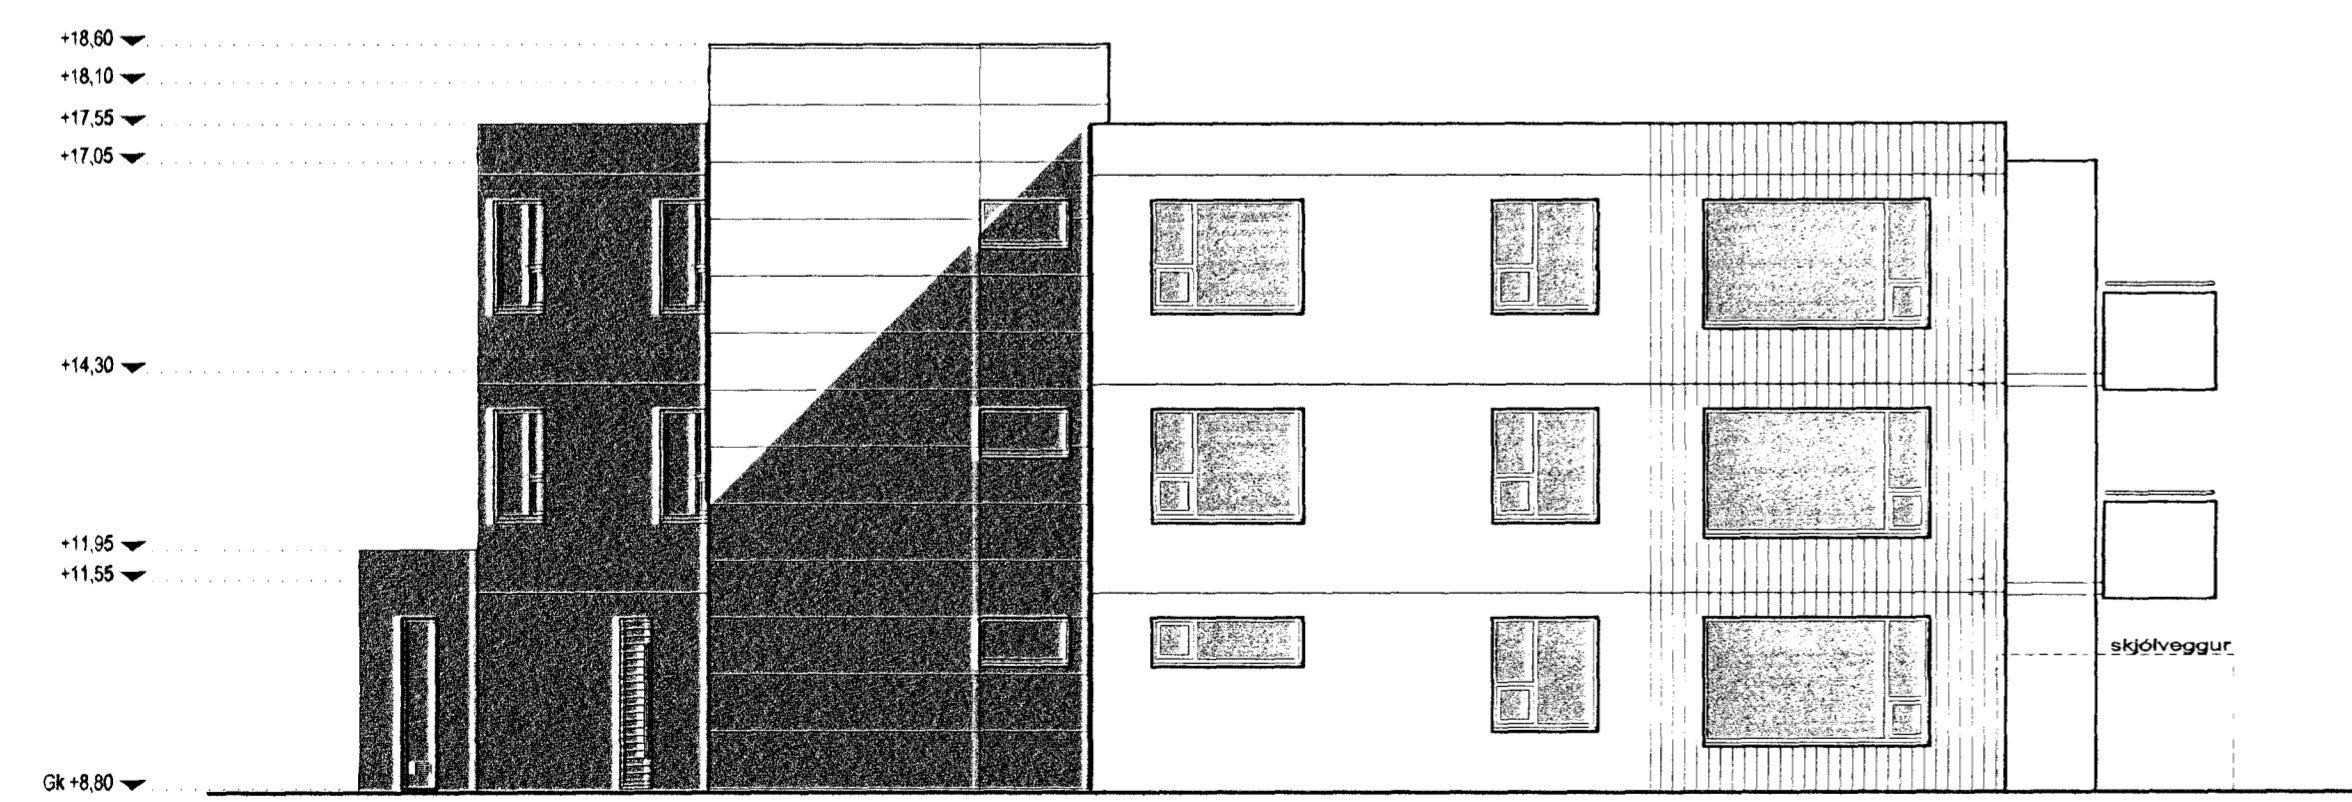

norður útlit

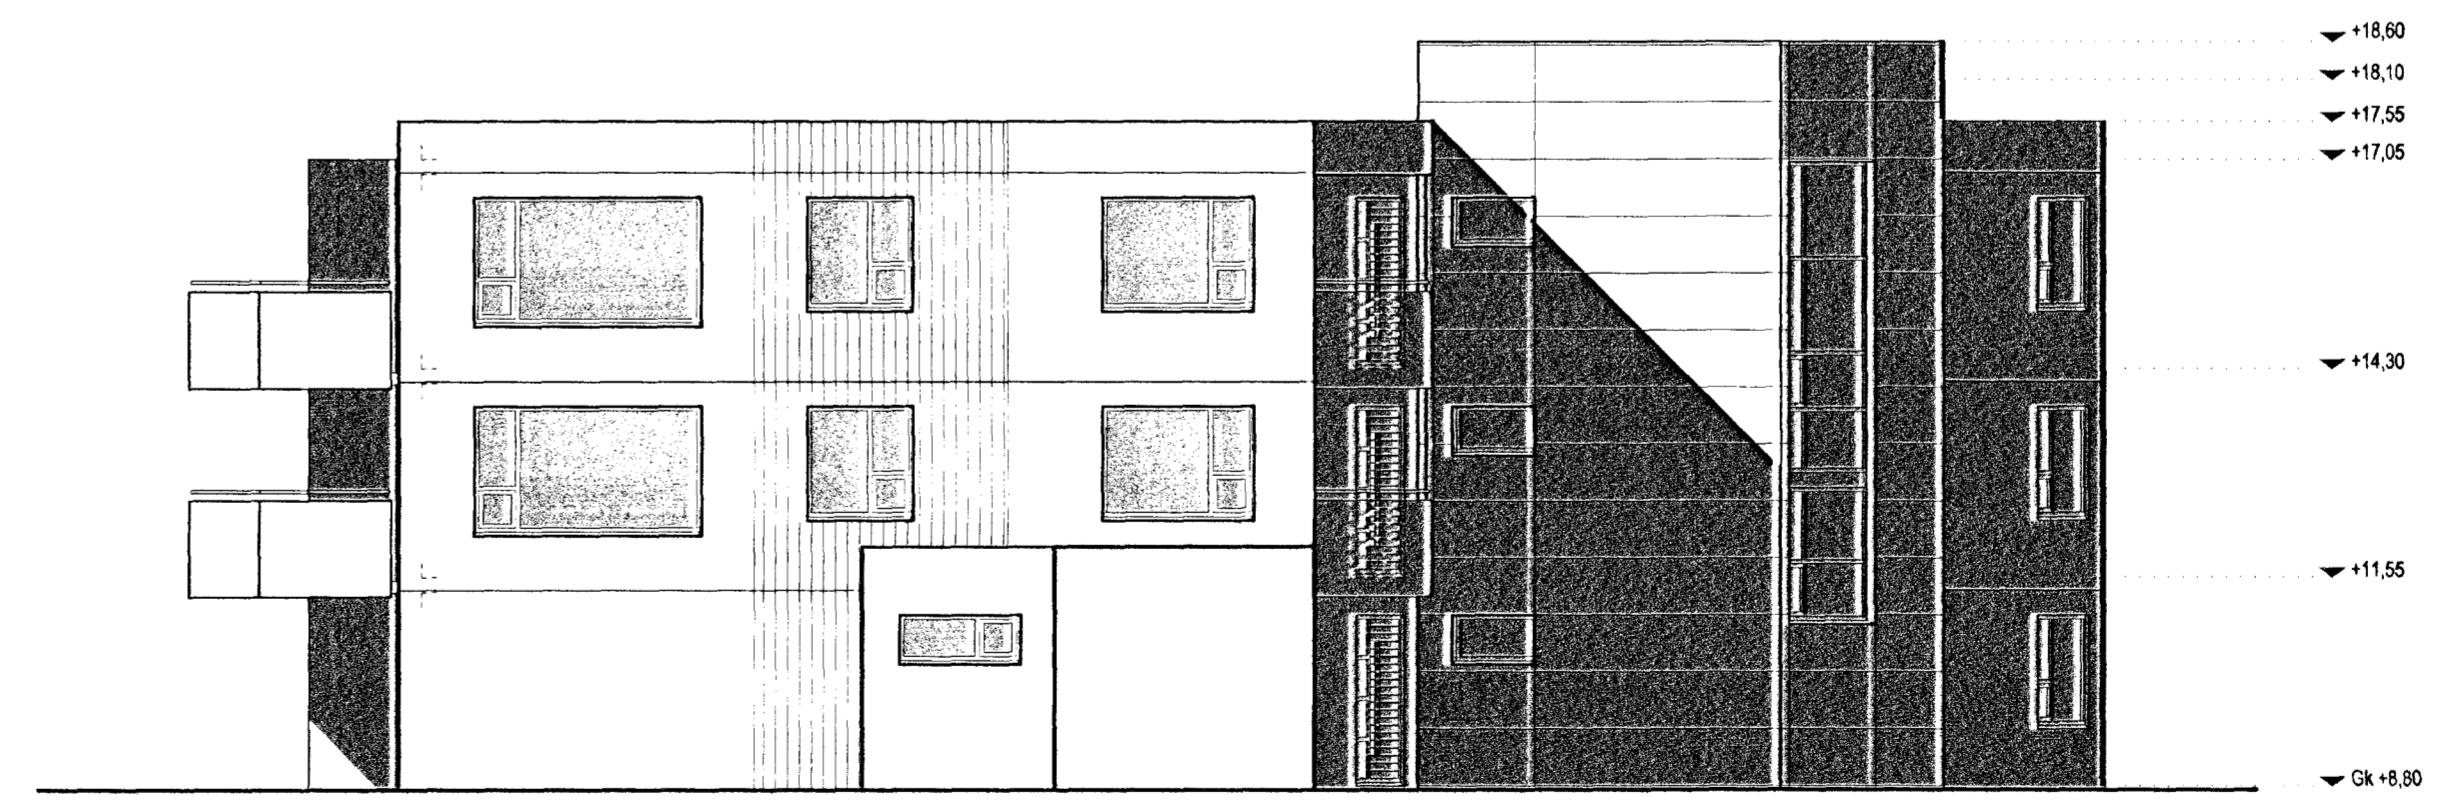

suður útlit

**TÁKN**

- GN = Níðurfell
- LR = Loftþræsting
- PK = Póstkassar
- NL = Neyðarjás
- VLR = Vélknúin loftþræsting
- R = Reykiskynjart
- ÚT = Merktur útgangur
- ☐ = Blástæði fyrir fallaðra
- BO = Byrgunarsop
- ▶ = Feltistigi við byrgunarsop
- = Brunnaslanga
- 20 m

**ELDVARNAMERKINGAR**

- REI 60 = Berandi A60 eða B60 veggur
- EI 60 = A60 eða B60 veggur
- R60 = Barður 160 mínútur, t.d. síla eða stíli
- E30 = E30 hurð eða veggur
- E30 CS = E30 S (reykþétt og sjálfkandi)
- E60 CS = A60 eða B60 hurð
- E 30 = F30 gler
- ECS 30
- A = er óbrannandi efni
- B = er brannandi efni (t.d. timbur)

**BREYTING**

- A: 09.08.2004
- Breyting vegna athugasemda
- B: 02.11.2004
- Lagfæring á burðarveggjum í samræmi við verkfræði teikningar
- C: 25.09.2009
- Bætt við skjólvegg til afmörkunar sémtafata á 1. hæð.

**TEIKNAD**

RCM,JGE,YAI

**MKV.**

1:100

**DAGSETNING**

13.07.2004

**BLAD**

7 AF 8

**LÆKJARGATA 28**  
 HAFNARFJÖRÐUR

ÚTLIT  
**KRISTINN RAGNARSSON arkitekt EHF.**  
 KRISTINN RAGNARSSON - Kf. 120944.2669 - tlf. 120944.2669 - 111.kristinn@simnet.is  
 TEIKNISTOFAN SMÍÐAVEGI 11 - 200 KÖPVAOGI - ÍSLAND - S. 564.2255 - FAX 544.4225