


Hæðarlegalóðar 1:200

Samþykkt
10 JUN 2004
Byggingatillitunni
F.h. Sigurðs Þórhallssonar

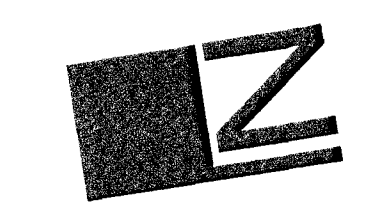

TÁKN

- GN = Niðurfall
- LR = Loftreasting
- PK = Póstassar
- NL = Neyðarjós
- VLR = Vélknúin loftreasting
- R = Reykskyrnjart
- ÚT = Merkur úfgangur
- ☐ = Bílastæði fyrir fallaðra
- BO = Björgunarpop
- ▶ = Fallstigi við björgunarpop
- ☉ = Brunaslanga
- 20 m
- ELDVARNAMERKINGAR**
- REI 60 = Berandi A60 eða B60 veggur
- EI 60 = A60 eða B60 veggur
- R60 = Barbar (60 mínútur, t.d. súla eða öll)
- E30 = B30 hurð eða veggur
- E30 CS = B30 S (reykþét og sjálflokandi)
- E60 CS = A60 eða B60 hurð
- E30 = F30 gler
- ECS 30
- A = er óbrannandi efni
- B = er brannandi efni (t.d. timbur)

BREYTING

- A: 09.08.2004
- Breyting vegna athugasemda
- B: 02.11.2004
- Lagfæring á burðarveggjum í samræmi við verkfræði teikningar
- C: 25.05.2009
- Bætt við skjólvegg til afmörkunar sénotafata á 1 hæð.

TEIKNAD

RCM, JGE, YAI

MKV.

1:200

DAGSETNING

13.07.2004

BLAD

2 AF 8

LÆKJARGATA 28

HAFNARFJÖRÐUR
HÆÐARLEGALÓÐAR

KRISTINN RAGNARSSON arkitekt EHF.
KRISTINN RAGNARSSON - KÍ. 120944.2669 - 111kristinn@simnet.is
TEKNIstofan SMD, JVEGI 11 - 200 KÓPAVOGI - ÍSLAND - S. 564.2255 - FAX 544.4225