



Árúun brunaðinnuðar


Úr Gildi

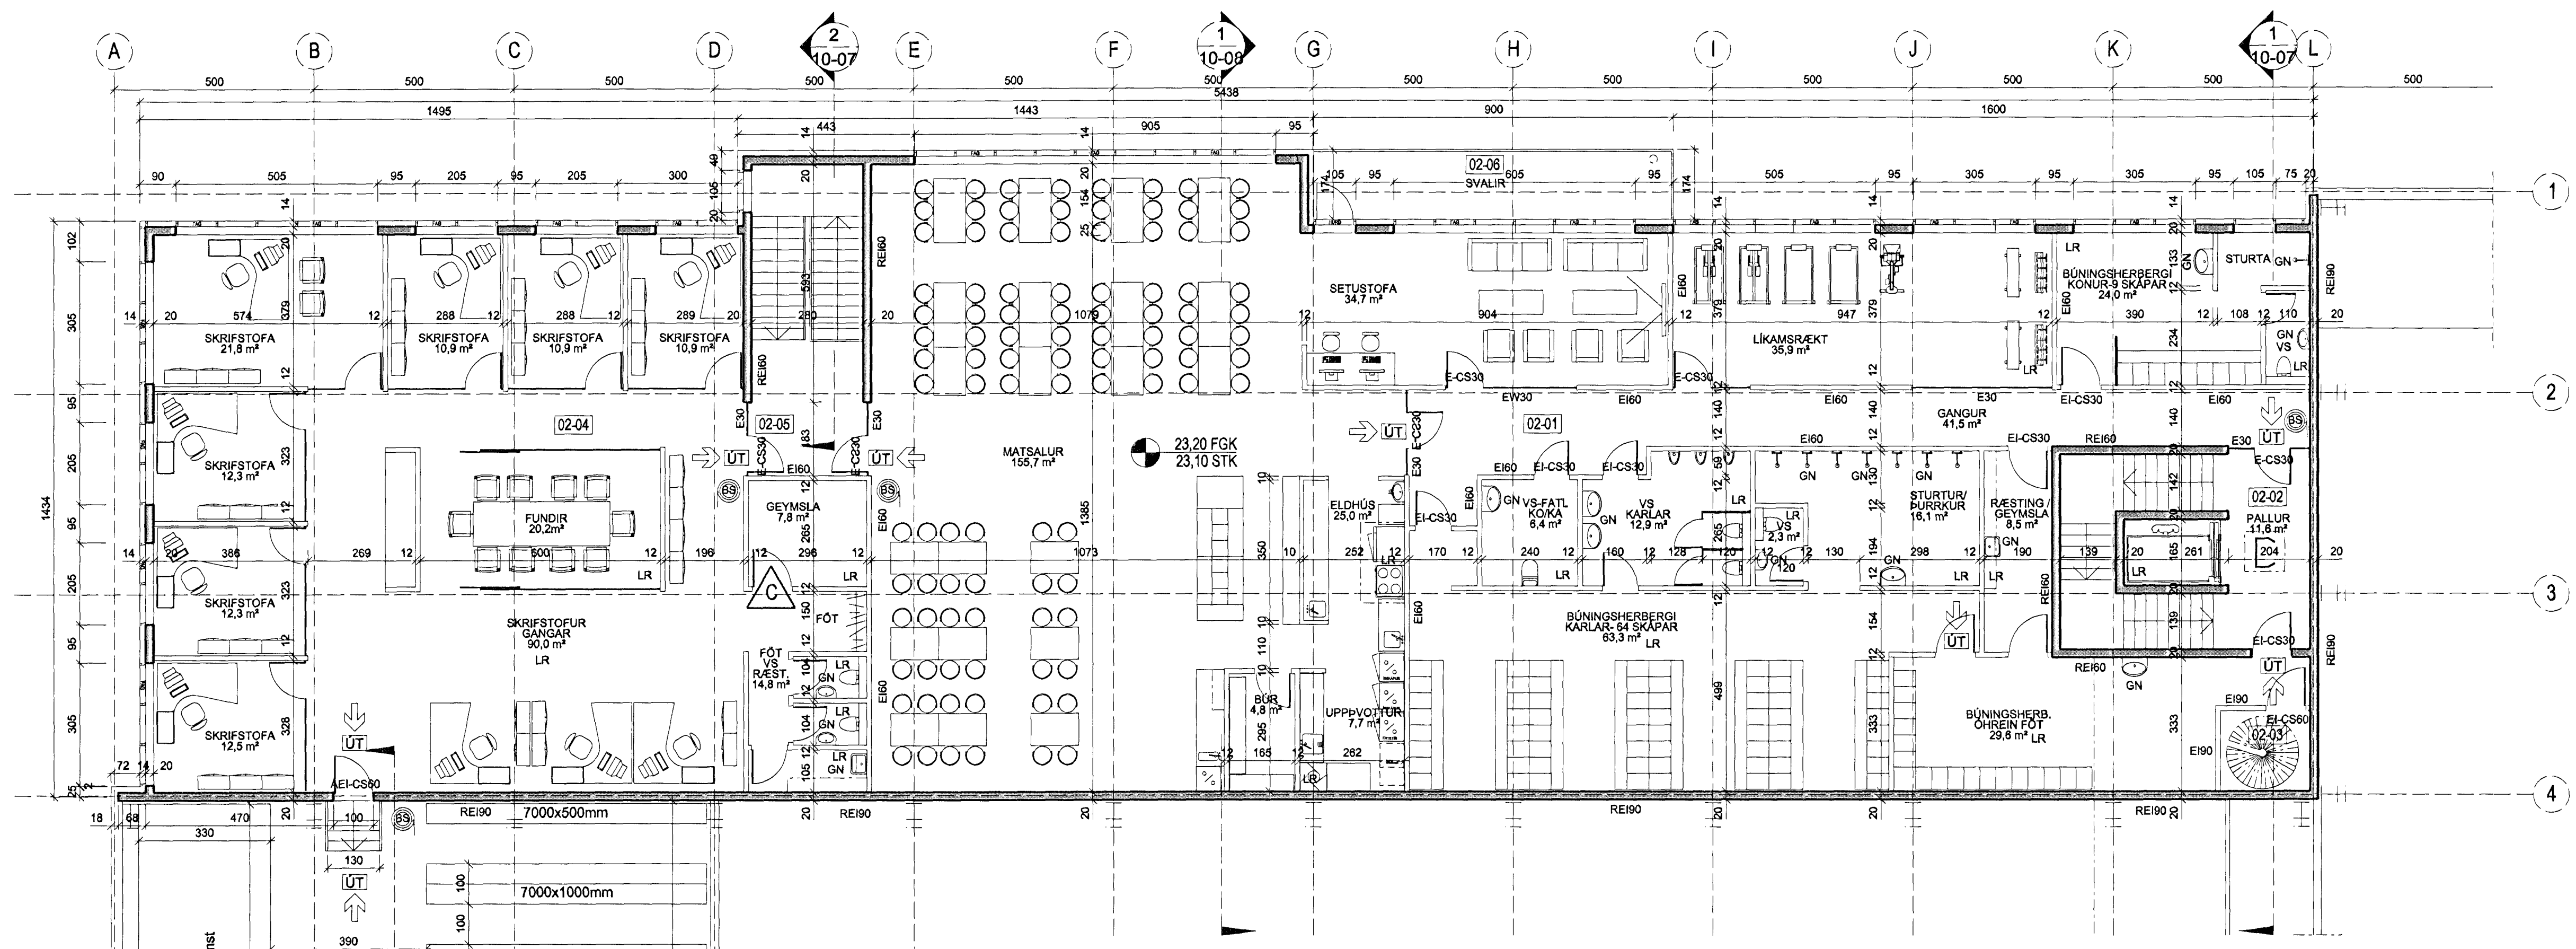


1 GRUNNMYND 2.HÆÐ 1:100
Skrifstofur, eldhús, matsalur, búningsherbergi, líkamsrækt, oft.
Milliloft yfir afgreiðslu / lager

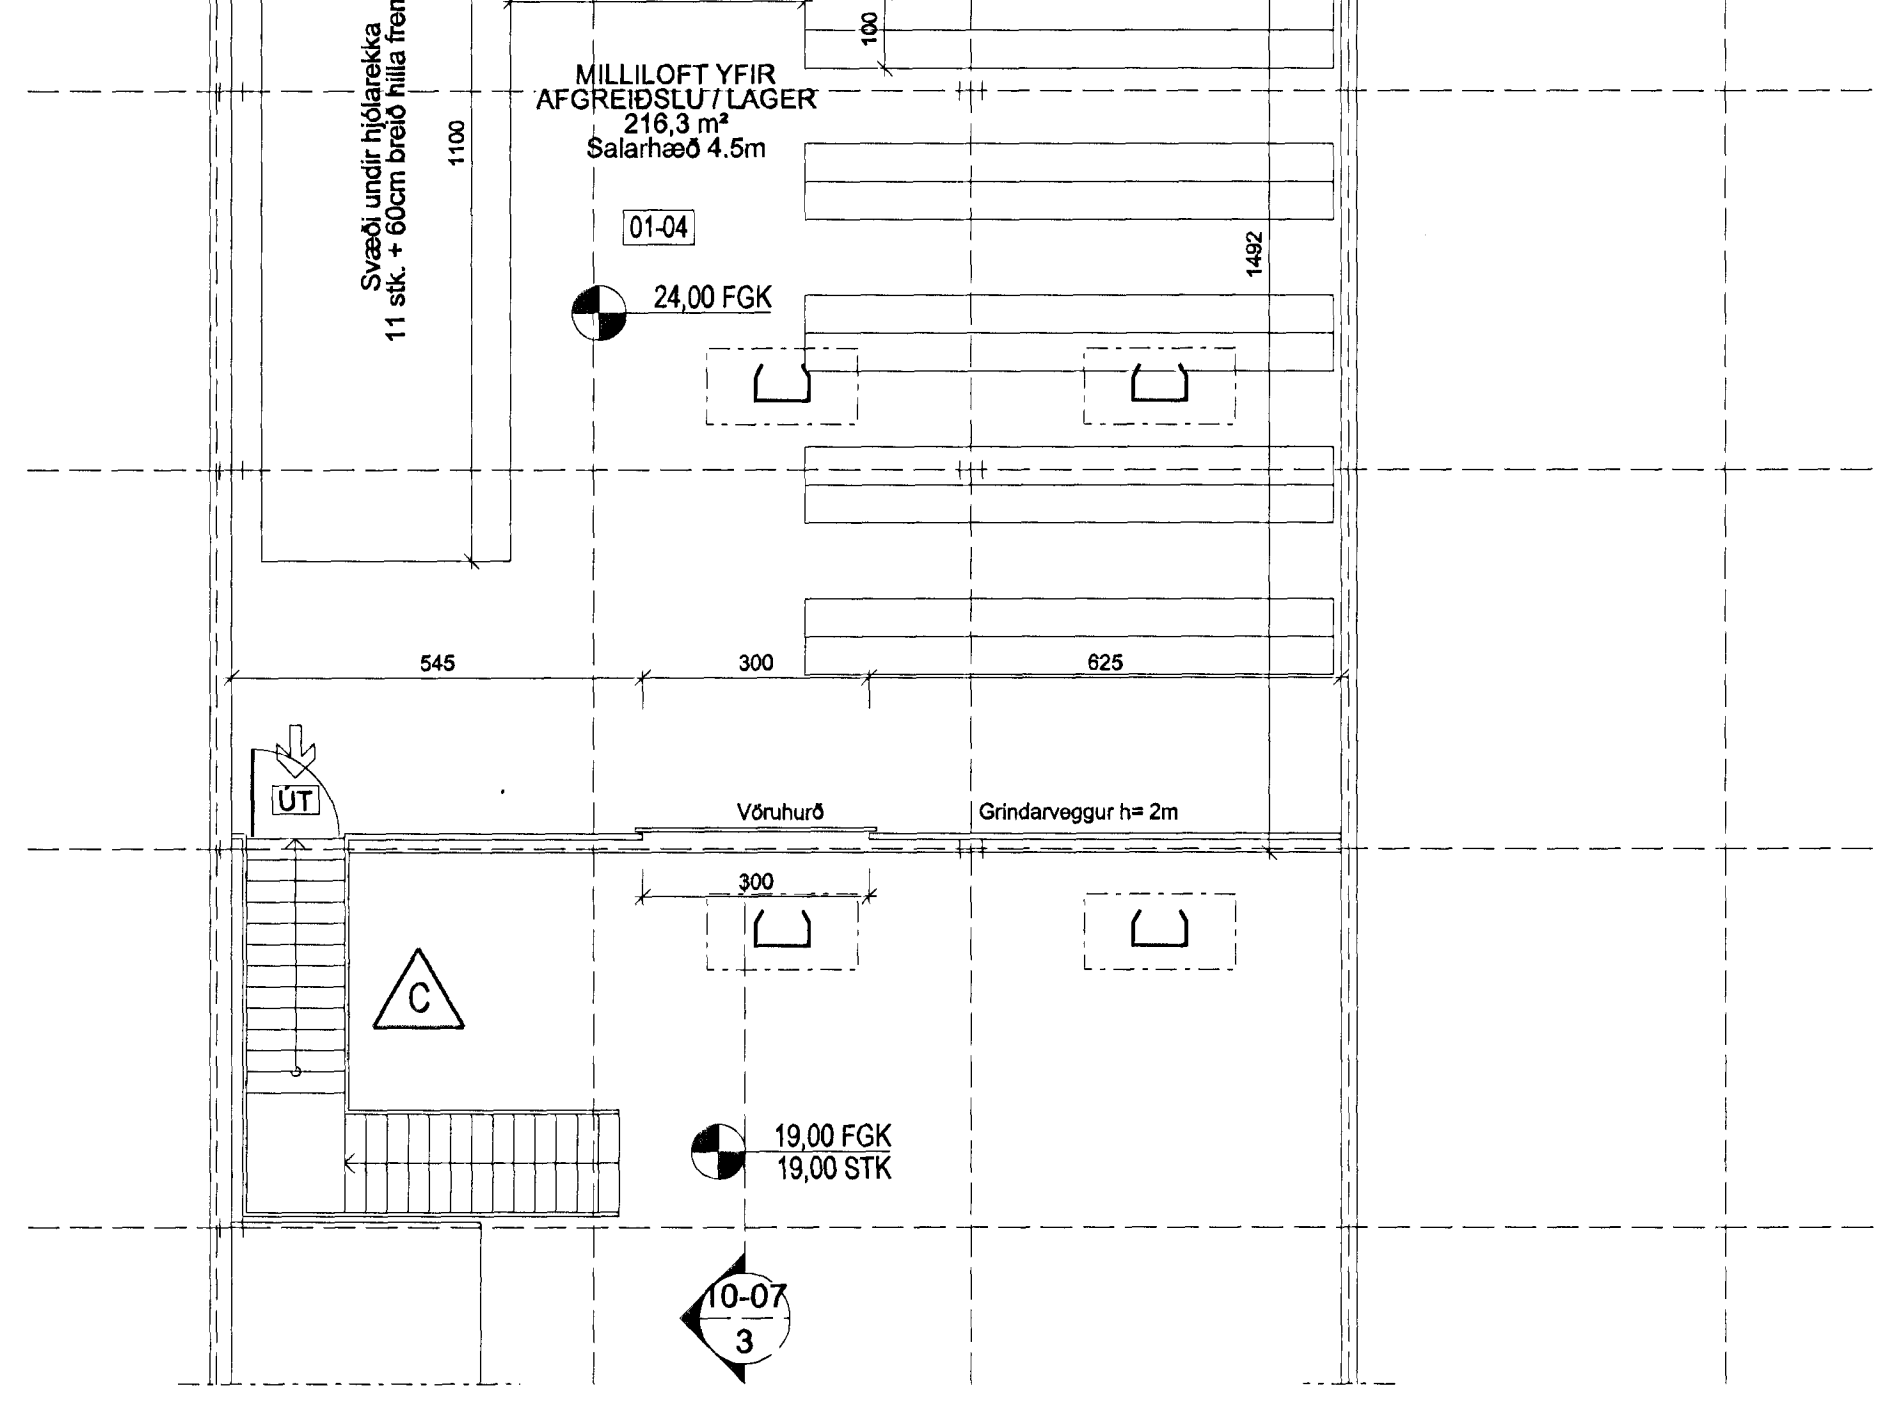

2 GRUNNMYND 3.HÆÐ 1:100
Tæknirými, loftræsting

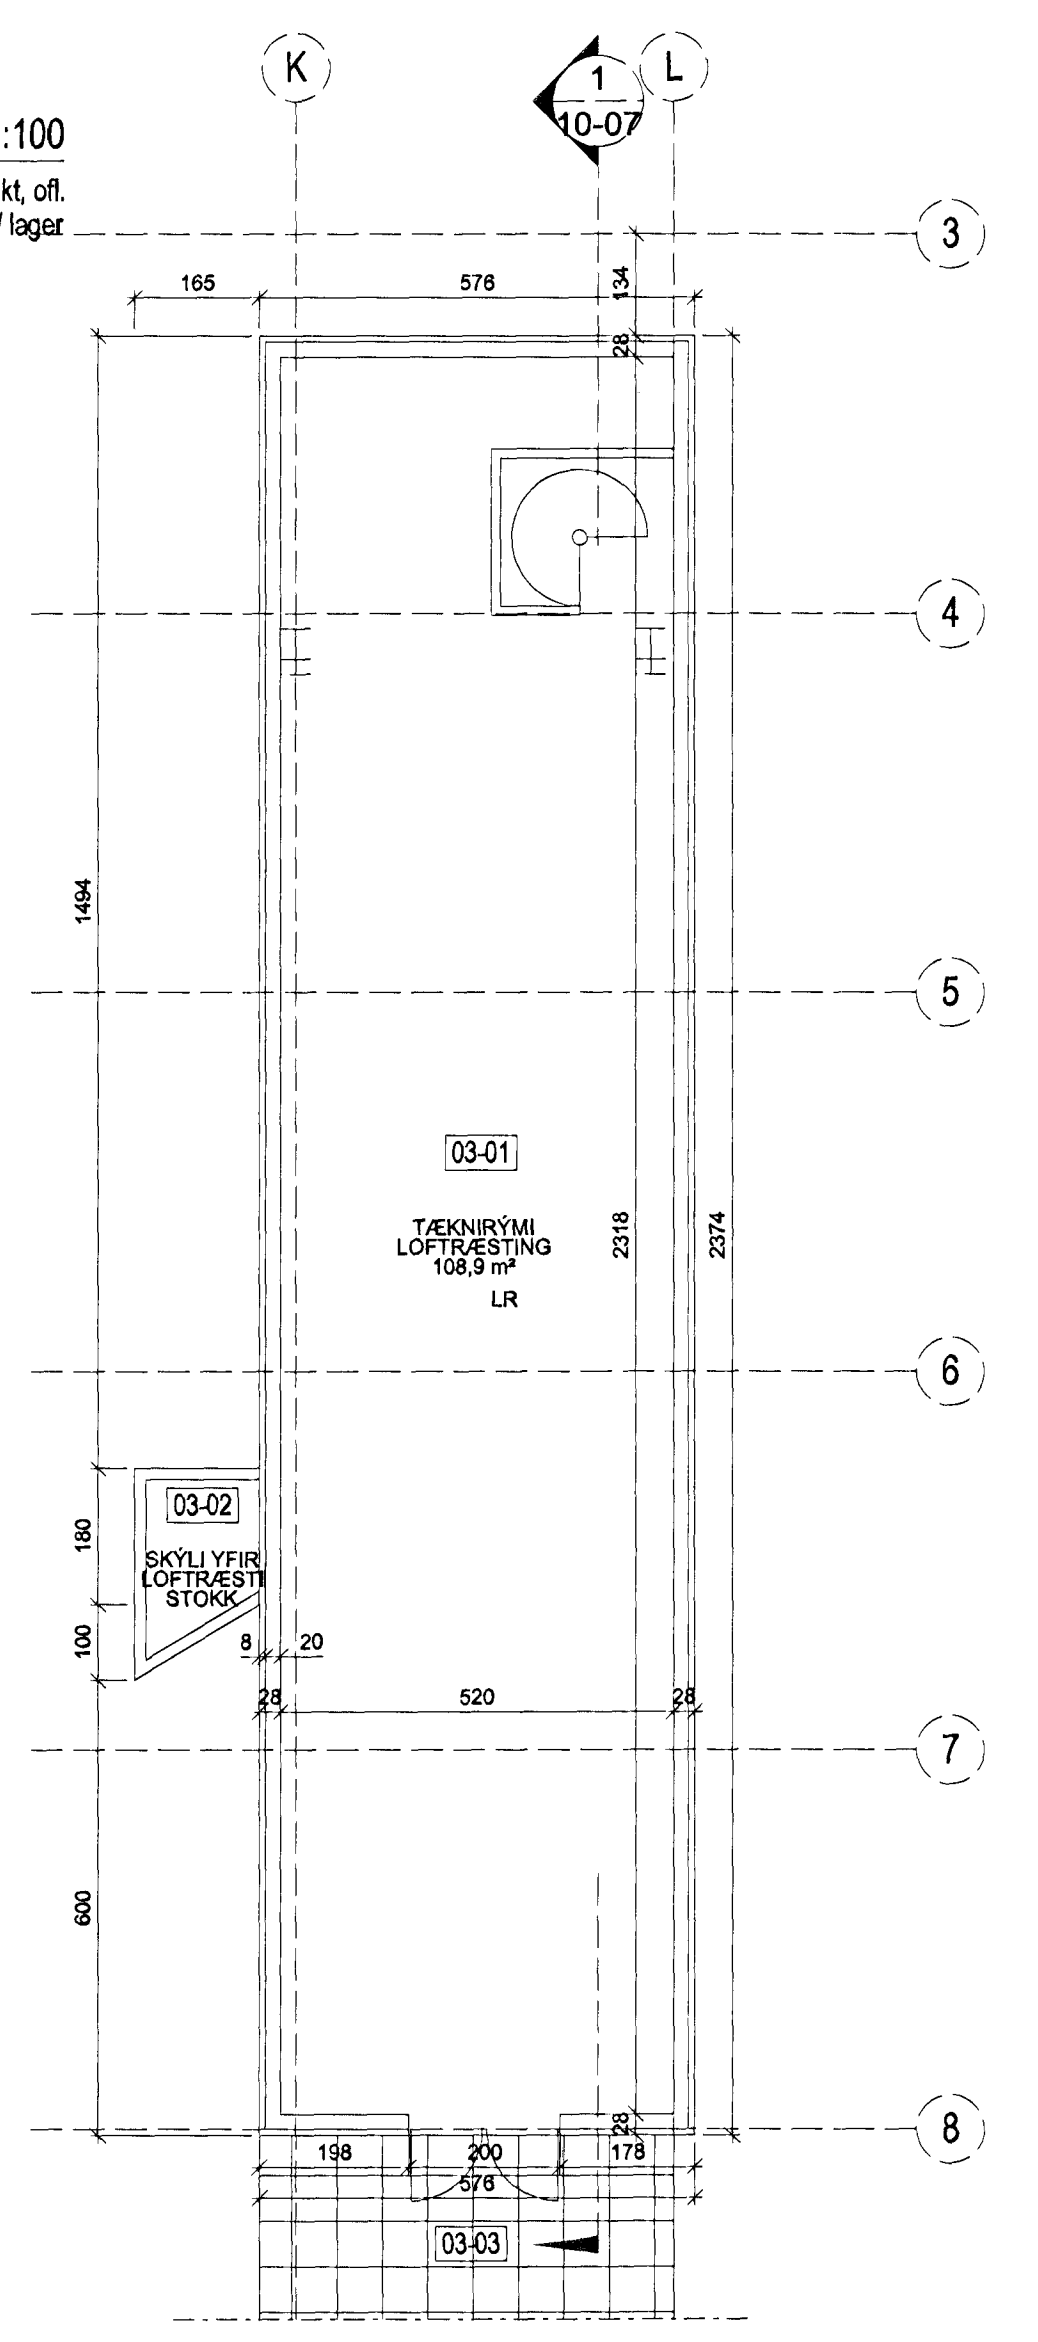

ÚTGAFA	TEIKNAD	ISAMBÝKKT	DAGS
C	ÓI	HMH	30.08.2009
Stigi 1-4 lager/afgreiðslu og lager & 2. hæð upptækur samkvæmt mynd Brunaðinnuðar á hluta vegga og hurðar í geymslu teknar út.			
B	ÓI	HMH	13.01.2009
Reykisgöngur yfir afgreiðslu/lager fluttar úr modúl A-B í B-C. Frágangur á lokun framant á milliútti í lager upptækur. Lagnastokkur, skýli utanum loftræstingun við tæknirými 3h bætt inn á tekin Hurð í aðalsigghæð (við modúl 2) feld út. Inneskiptagali eldhúsbreytt.			
A	ÓI	HMH	01.02.2008
Gluggi í matsal stækkaður til bogga átta. Stigi í starfmannningangi brokkaður úr 1300 í 1390mm. Barandi langveggi mjúkaðir úr 250mm í 230mm.			

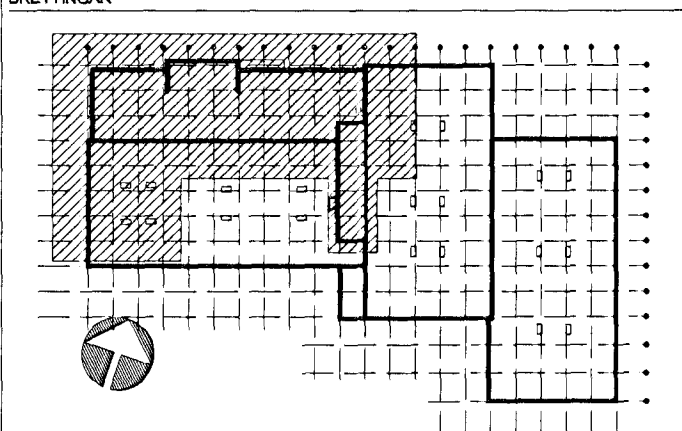

ASK Arkitektar
Gangsgötu 9
101 Reykjavík
Sími 515 0300
Fax 515 0319
www.ask.is



Árúun aðalhönnuðar:
Heiðir Mírá Halldóttir arkitekt FAI, kl. 301288-7049

GJÁHELLA 4, HAFNARFIRÐI HÉÐINN		
HEITI TEIKNINGAR	ADALTEIKNINGAR GRUNNMYND 2. HÆÐ GRUNNMYND 3. HÆÐ MILLILOFT	MKV. I A1 1:100 TEIKNAD HMH / ÓI DAGS 10.10.07
VERK NÚM.	06124	ÚTGAFA C