



Áritun brunahönnuðar

Úr Gildi

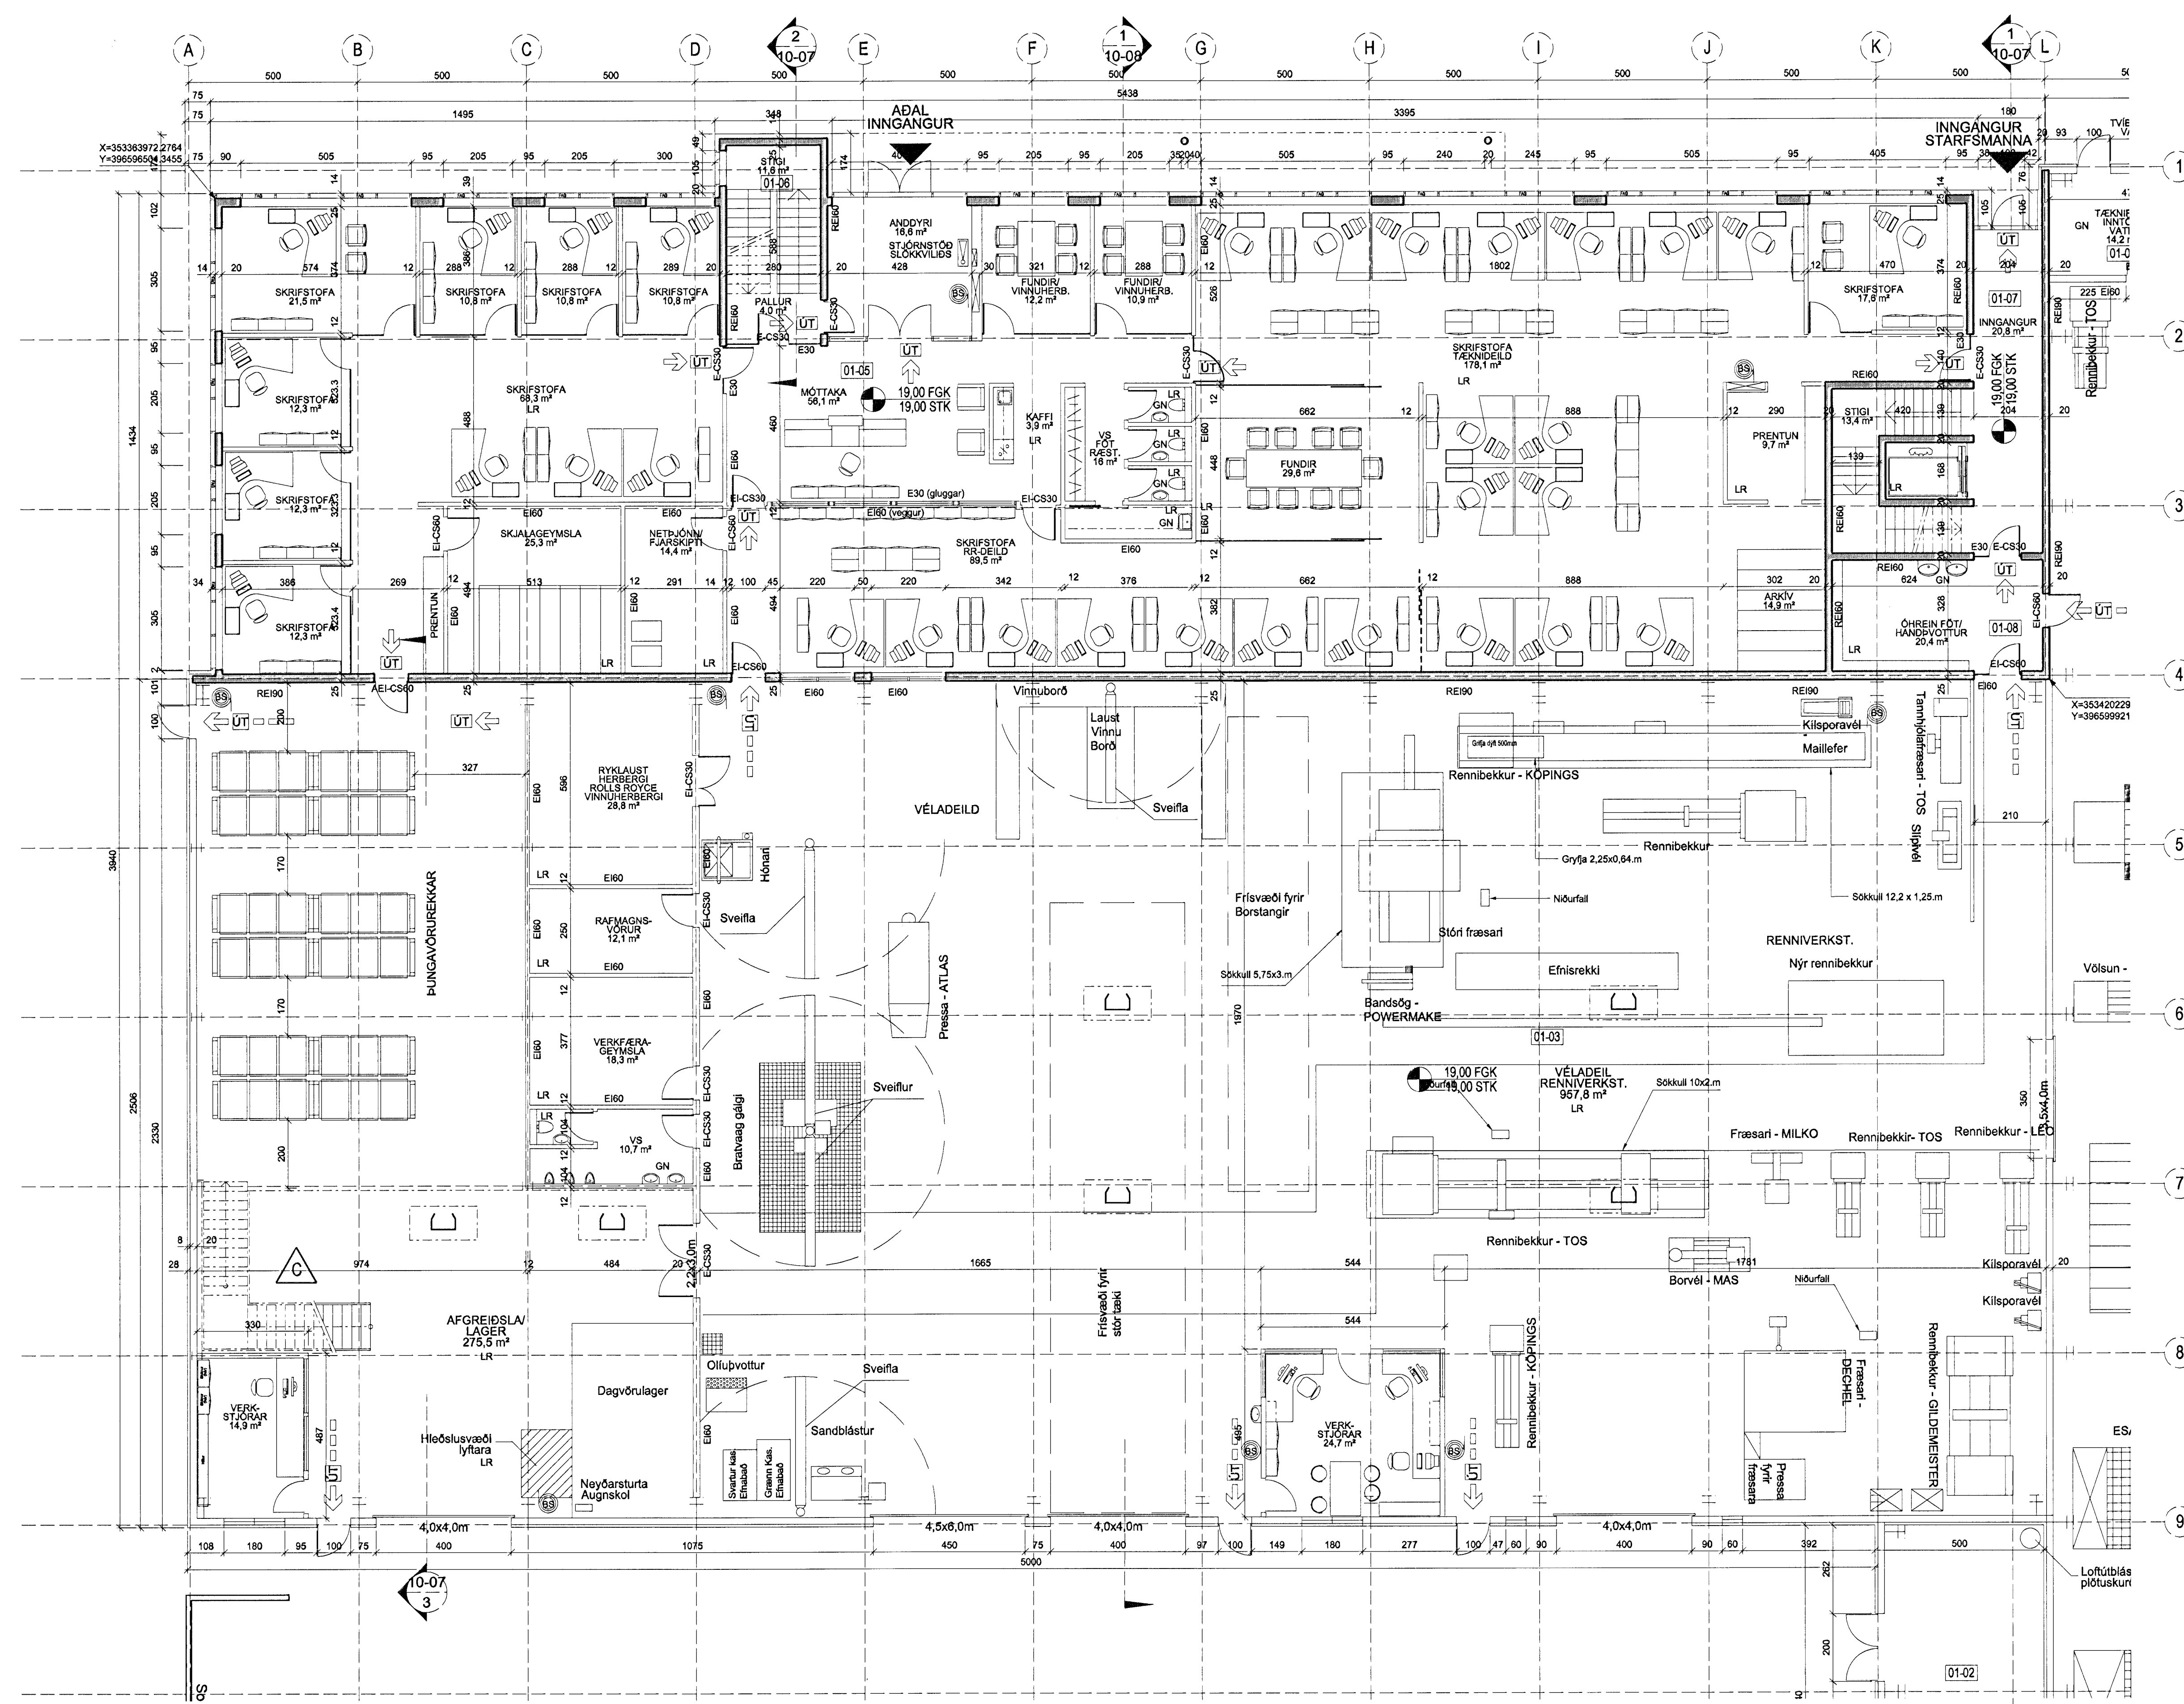

C	OÍ	HMH	30.06.2009
Stigi frá lager/afgreiðslu að lager á 2. hæð uppfarður samkvæmt reynd			
B	OÍ	HMH	13.01.2009
Reykkygjur yfir afgreiðslu/lager fluttur úr modúl A-B í B-C			
Bætt við brunastöngum og staðsetningu einnar sköngu breytt			
Húrd milli lagars og vélaeildar breytt úr vöruhúð í hefðbundna tvöf. gönguhúrd			
Milliveggur milli andrýts og fundarherbergja fluttur til á kostnað andrýts			
Milliveggur milli R-R deildar og móttöku breytt, húrd farður og settir í hana gluggar			
Rými verkfyrja uppfarð til líflíshattar til samræmis verkfyrja			
A	OÍ	HMH	01.02.2008
Stigumátt skilvirklega færð yfir á móttögu vegg við fyrri staðsetningu			
Gluggum bætt við á vélarnýrnika, við og í vöruhúrd			
Stigi starfsmannangangi brottkaður úr 1300 í 1390mm			
Bætt við lokaðri skrifstofu við starfsmannangang			

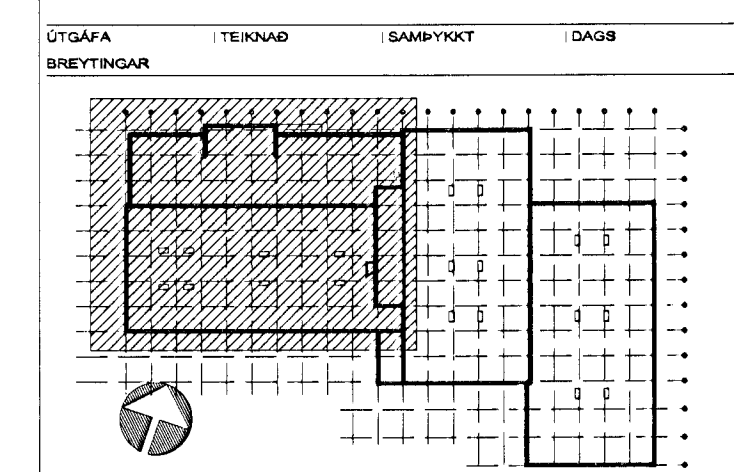

ASK Arkitektar
Geirsgötu 9
101 Reykjavík
Sími 515 0300
Fax 515 0319
www.ask.is



Áritun aðalhönnuðar:
Heiðir Már Halldórsson arkitekt F.A.I. kt. 301258-7049

GJÁHELLA 4, HAFNARFIRÐI HÉÐINN		SKV. I. A1
HEITINGAR		1:100
ADALTEIKNINGAR		TEIKNAD
GRUNNMYND 1. HÆÐ (hluti)		HMH / OÍ
		DAÐ
		10.10.07
		UTGAFA
VERK NR.	NUMER TEIKNINGAR	UTGAFA
06124	10-04	C

1 GRUNNMYND 1.HÆÐ (hluti) 1:100
Skrifstofa, tæknideild, afgreiðsla, vélaeild, renniverkstæði