


Sambýkt þann
23. JUL 2009
Byggingafulltrúi í Hafnarf-21
F.h. Sigurður Steinar Jónsson


Ártun brunahönnuðar

Úr Gildi

C	ÓI	HMH	30.08.2009
Stígl frá laggeralgröndu að lager á 2. hæð upplæstur samkvæmt reynd			
B	ÓI	HMH	13.01.2009
Ýmsar breytingar samantar teita á teikningum með stagi: 13.01.2009			
A	ÓI	HMH	01.02.2008
Gluggum bætt við á vélsmíðjunhúsi, við og í vörubúðir			
Stígl í starfsmannagöngu brottabúðir úr 1300 í 1300mm			
Bætt við ísadeil skrifstofu við starfsmannagöngu			
Noðkun á nými undir jérlesteypu breytt			

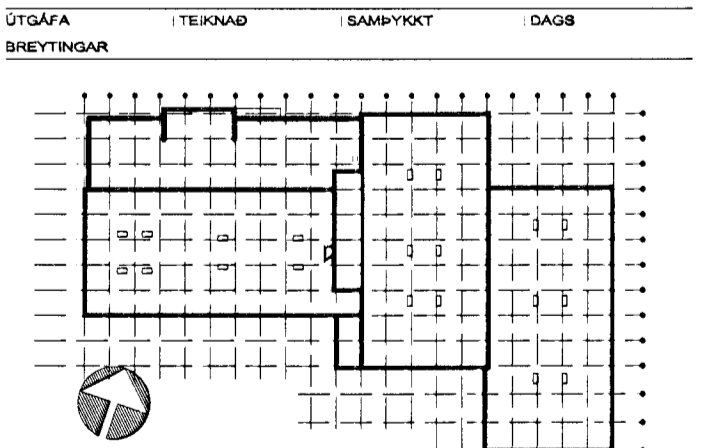

ASK Arkitektar
Geisgötu 9
101 Reykjavík
Sími 515 0300
Fak. 515 0319
www.ask.is

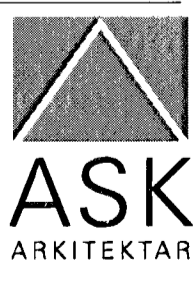

Ártun aðalhönnuðar:
Heigi Már Halldórsdóttir arkitekt FAÚ, tlf. 301258-7049

GJÁHELLA 4, HAFNARFIRÐI HÉDINN

HEITI TEIKNINGAR	SKV. Í A1
ADALTEIKNINGAR	1:200
YFIRLITSMYNDIR	TEIKNAD
GRUNNMYND 1, 2 og 3. HÆÐ	HMH / ÓI
MILLILOFT	SKV.Í
	10.10.07
VERK NÚM.	ÚTGÁFA
06124	C