



Artun brunahönnuðar

Úr Gildi

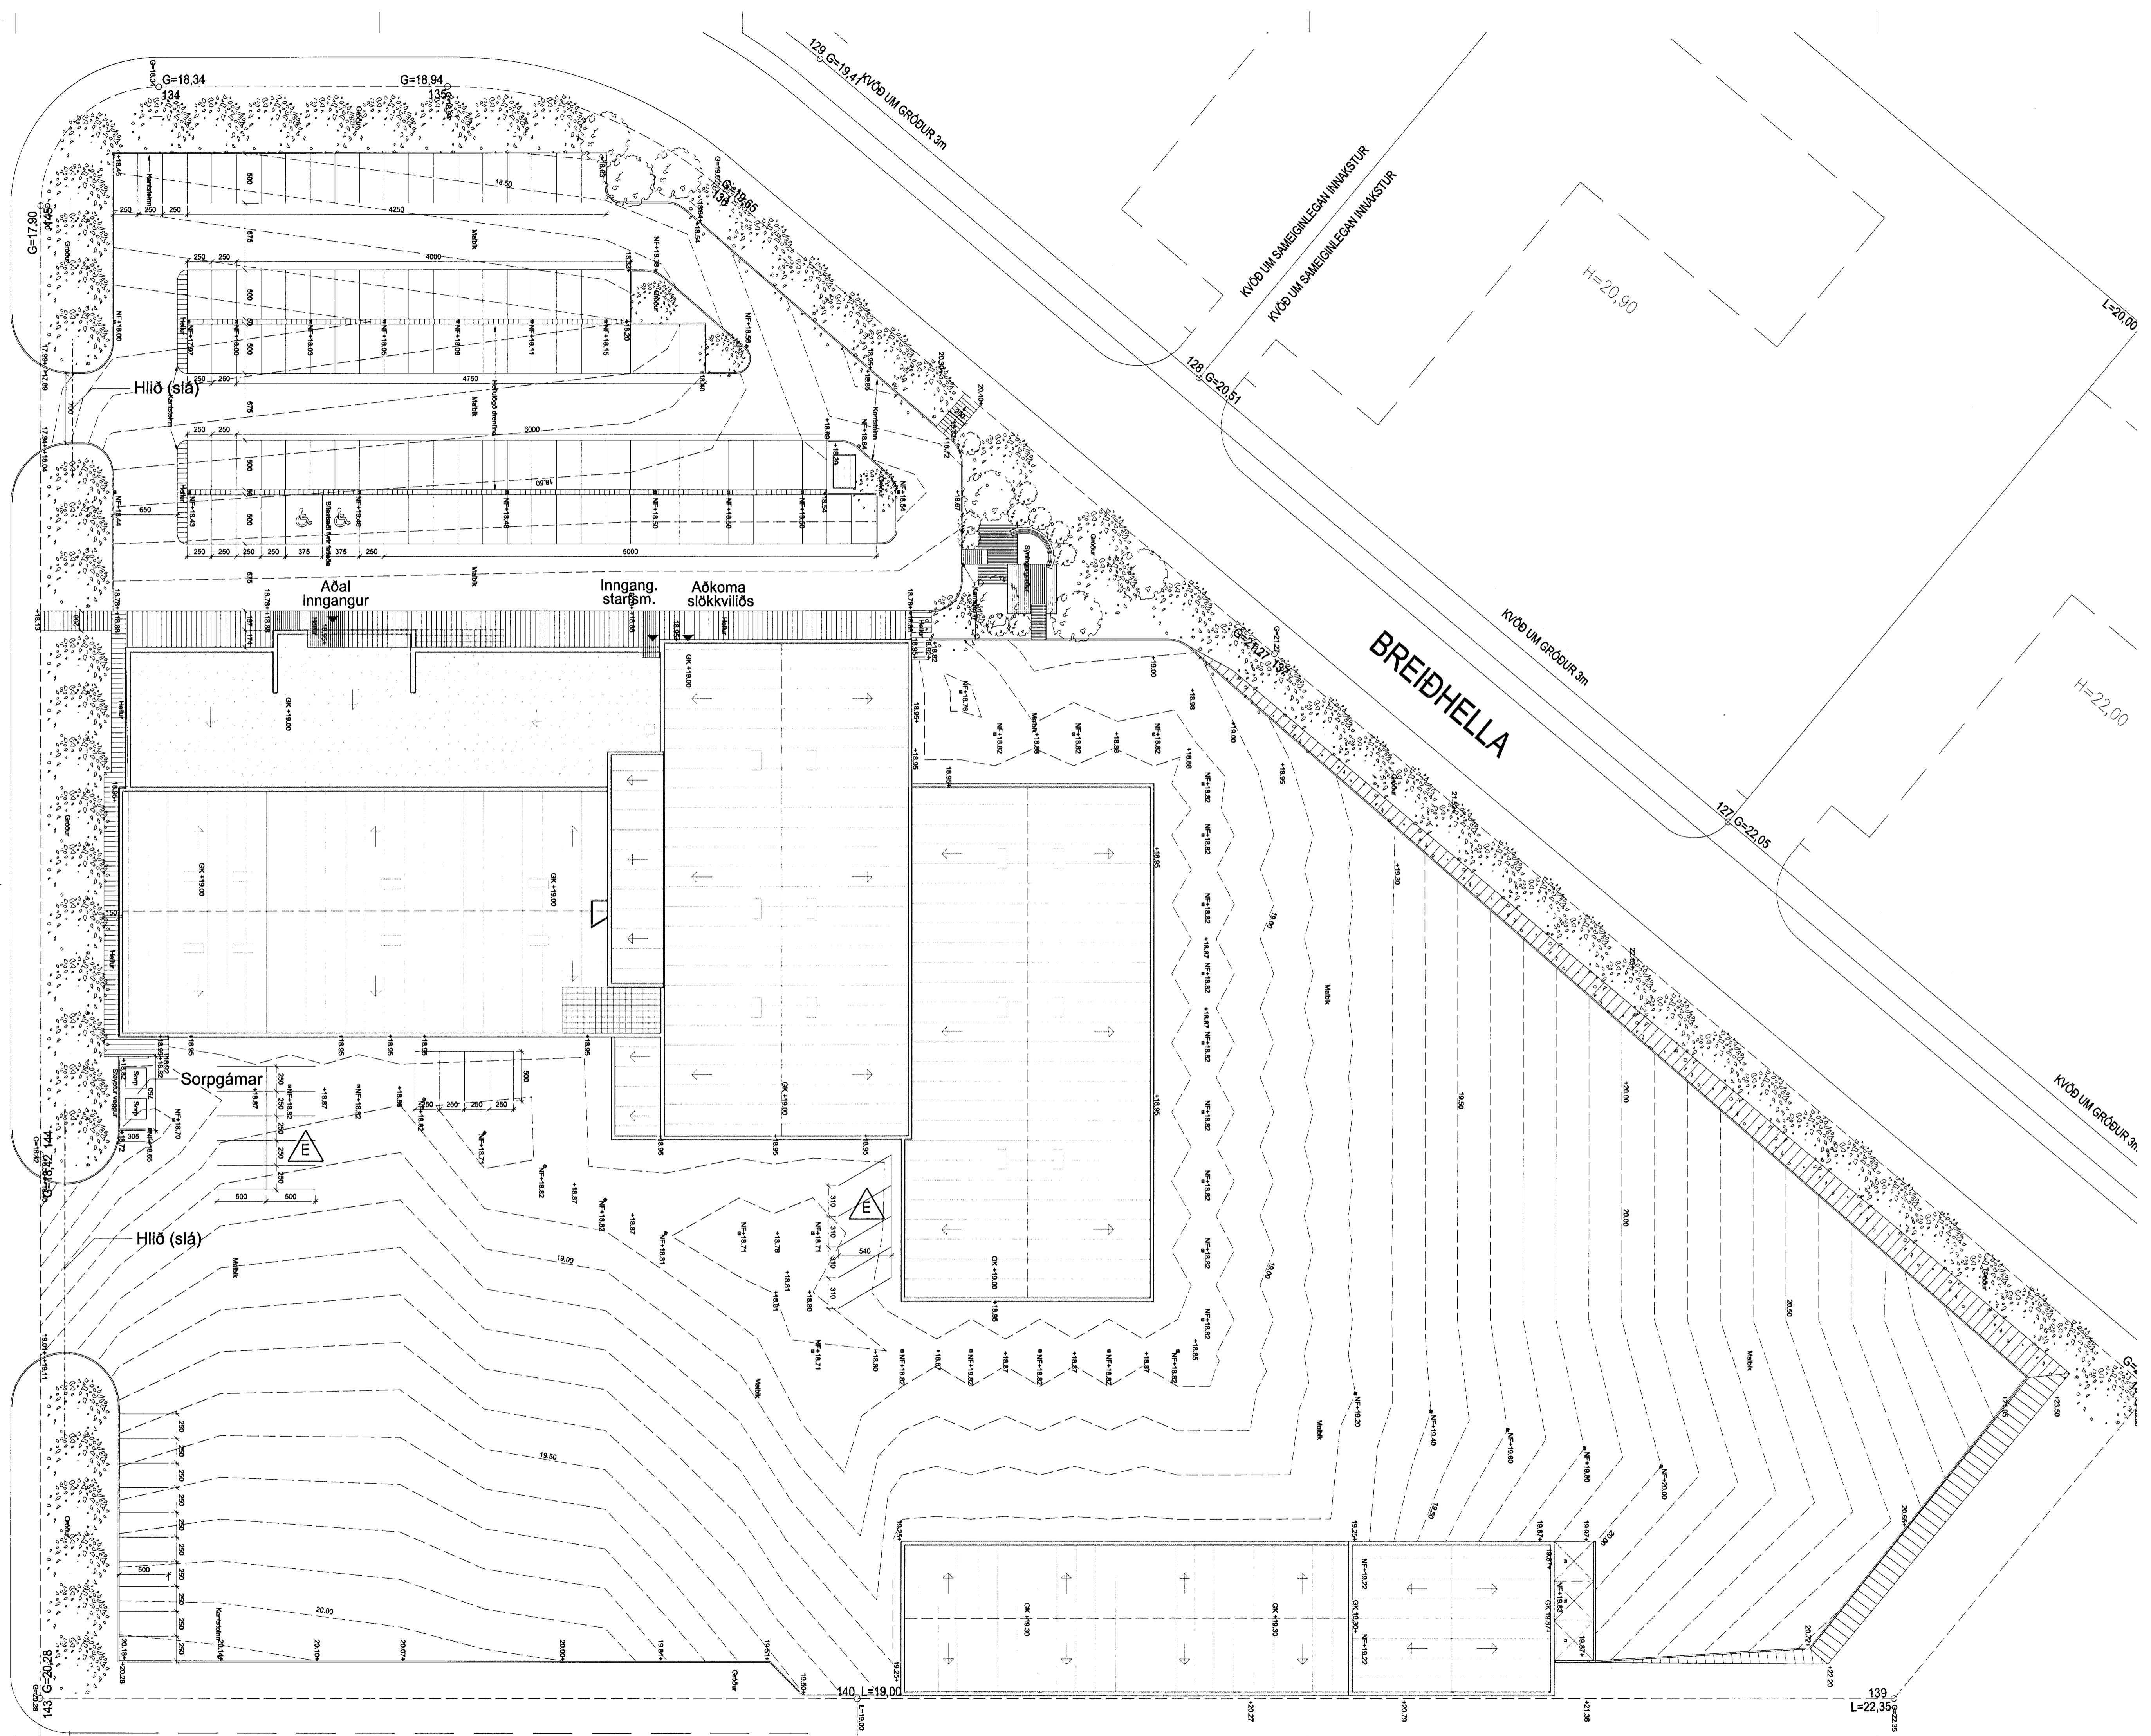

E	Oí	HMH	30.08.2009
Mörking blástæða uppávarð surman við hús			
D	Oí	HMH	21.04.2009
Plötugæyrsla stakkuð um 0.9m til austurs og þvottaplan fært samsvarandi			
C	Oí	HMH	18.02.2009
Plötugæyrsla bætt inná teikningu austan við Síberíu og þvottaplan fært			
B	Oí	HMH	13.01.2009
Hliðum bætt við innkeyrslur á bílplön			
Reykklúgur á þaki lagars færar og bætt tveim nýjum á plötuvæntæði.			
Legnaslókur, stíglý utanum loftstæðing við teikningu 3h bætt inn á skiln.			
A	Oí	HMH	01.02.2008
Nýtt hús "Sibería" bætt inná teikningu fyrir ca. möt suðurhálð lóðar			
Spennastöð bætt inná teikningu, í austurhorn blástæða.			
Skilfráttuávarð færur til um 30mm til vesturs og norðurs og þakhallar ánið.			

UTGAFA	TEIKNAD	SAMBÝKKT	ÞAGB
1	1	1	1

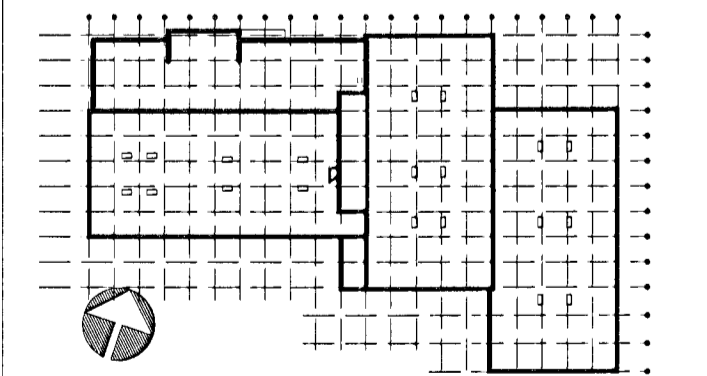

ASK Arkitektar
 Geisglú 9
 101 Reykjavík
 Sími 515 0300
 Fax 515 0319
 www.ask.is



Artun aðalhönnuðar:
 Heið Mör Halldórssón arkitekt FAI, kl. 301258-7049

GJÁHELLA 4, HAFNARFIRÐI HÉDINN
 HÉTTI TEIKNINGAR
ADALTEIKNINGAR
YFIRLITSMYND LÓÐAR

VERK.NR.	NUMER TEIKNINGAR	SKV. L. A1
06124	10-02	1:300
		TEIKNAD EB
		ÞAGB 10.10.2007
		UTGAFA E