
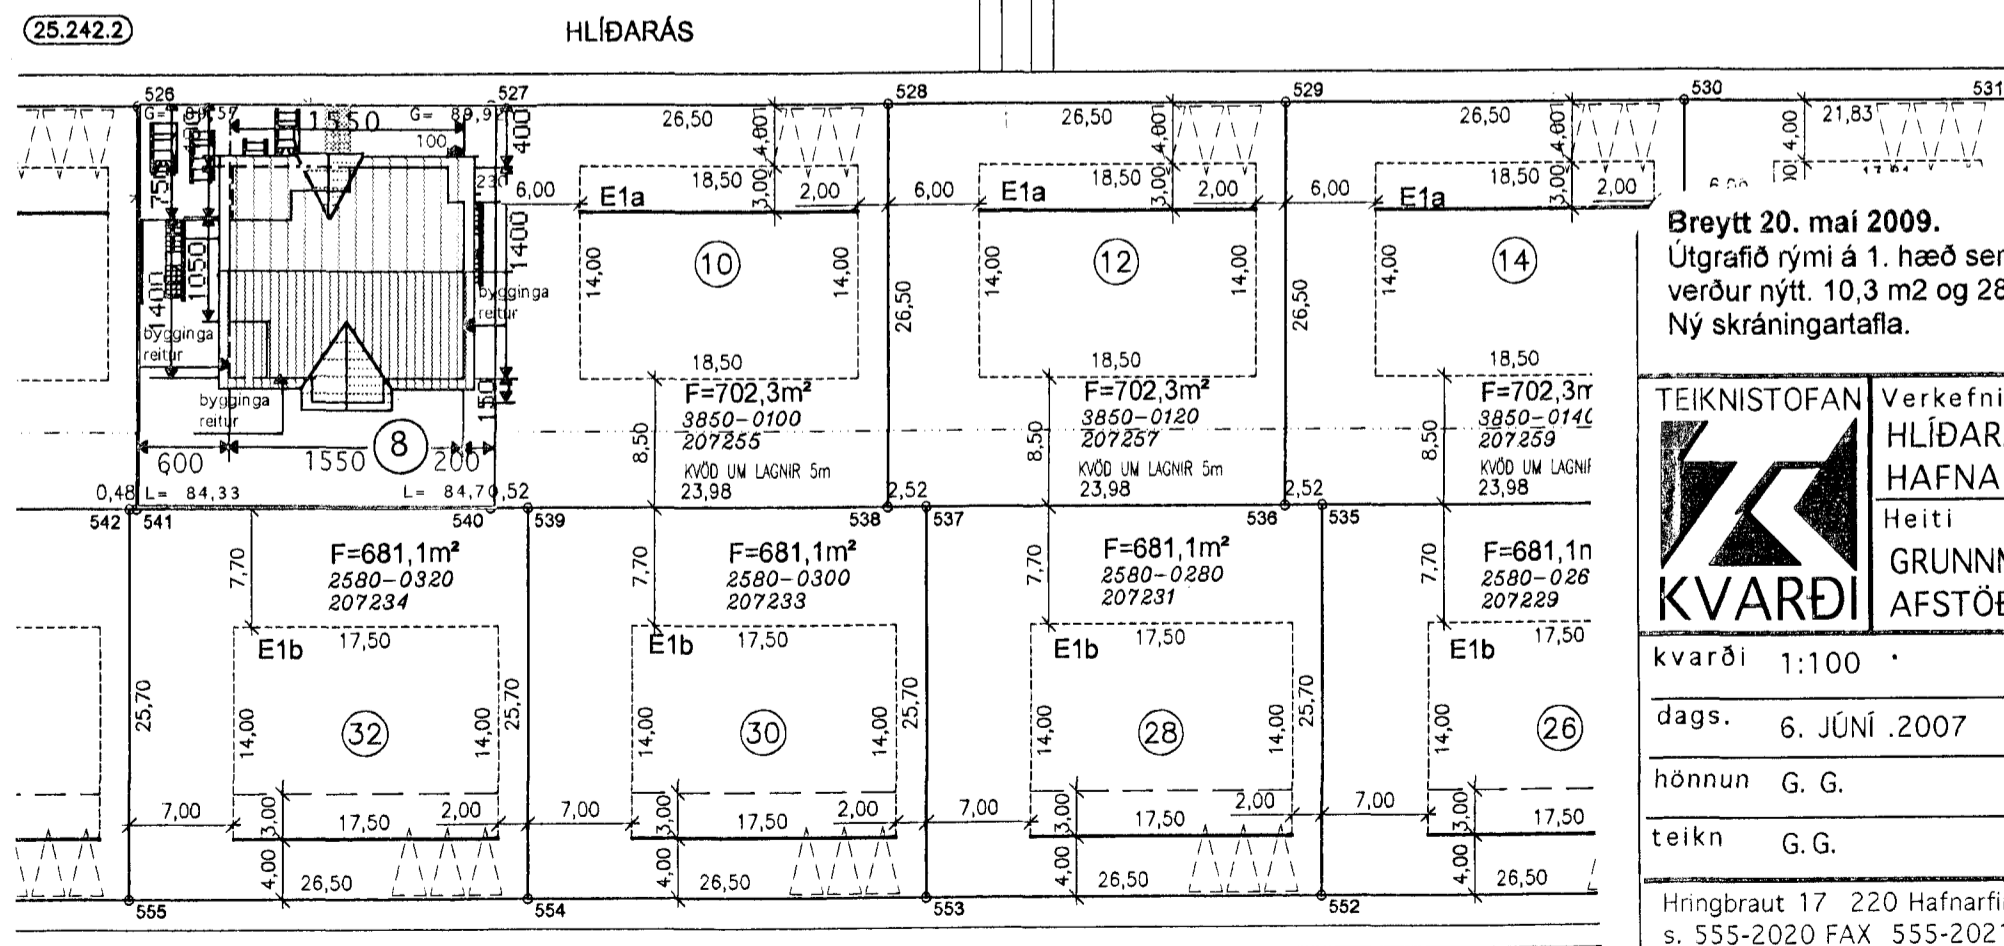


GRUNNMYND 1. HÆÐ  
nánari málsetning sjá  
teikn V-1 / 1:50

Skráningartafla: Hlíðarás 8 Hafnarfirði		Skrásetjari: Vigfus Halldórsson														
Landnúmer: 207253		Kennitala: 100760-5849														
Matshlutanúmer: 01		Útgáfa: 4.018														
Dags: 21-05-2009		Dags: 21-05-2009														
Uppskipting og lýsing	D1	D2	D3	D4	D5	D5M	D6	D7	D8	D9	D10a	D10b	D11	D12	D16	D17
Lokun	Rými hæð-roð	Notkun texti	hólfu- flokkun	Eignar-hald	Botnflotur m²	Milliflotur m²	Stigur m²	Op m²	Brútfloður m²	Brútfloður sk < 1,8	Salahæð min	Salahæð max	Brúdrúmmál m²	Hæðfloður m²	Birt flatarmál m²	Reiknitala skjalarmála
Matshúti					489,2	0,0	4,3	3,8	326,0	158,0			1.210,2	244,2	328,0	734.635
Botn													38,6			
01	1. hæð				137,0	0,0	4,3	0,0	137,0	0,0			369,9	80,9	137,0	
A	0101	Íbúð	N	0201	137,0		4,3		137,0		2,70	2,70	369,9	80,9	137,0	2,70
02	2. hæð				352,2	0,0	0,0	3,9	189,0	158,0			801,7	163,3	189,0	
A	0201	Íbúð	N	0201	180,4		3,8		158,0		2,70	2,94	620,6	136,9	158,0	3,25
A	0202	Þakrymi	V	0201	127,0					127,0	0,70	1,70	154,8			
A	0203	Blískúr	B	0203	32,4				32,4		2,70	2,70	87,5	28,4	32,4	2,70
A	0204	Þakrymi	V	0203	32,4						0,70	1,70	38,9			
B	0205	Svalir	U	0201	8,8											
Athugasemdir																
Sameignir summa																
Eignarhald																
	Eignar-hald	Notkun texti	Birt flatarmál m²	Skráningarmál m²	Sérleg og sameign m²											
	0201	Íbúð	293,8	683,355	683,355											
	0203	Blískúr	32,4	71,280	71,280											
	Alls		326,0	734,635	734,635											

Samþykkt þann  
25. MAJ 2009  
Byggingarástjórn Hafnarfirði  
Eh. Sigurður Sveinar Jónsson

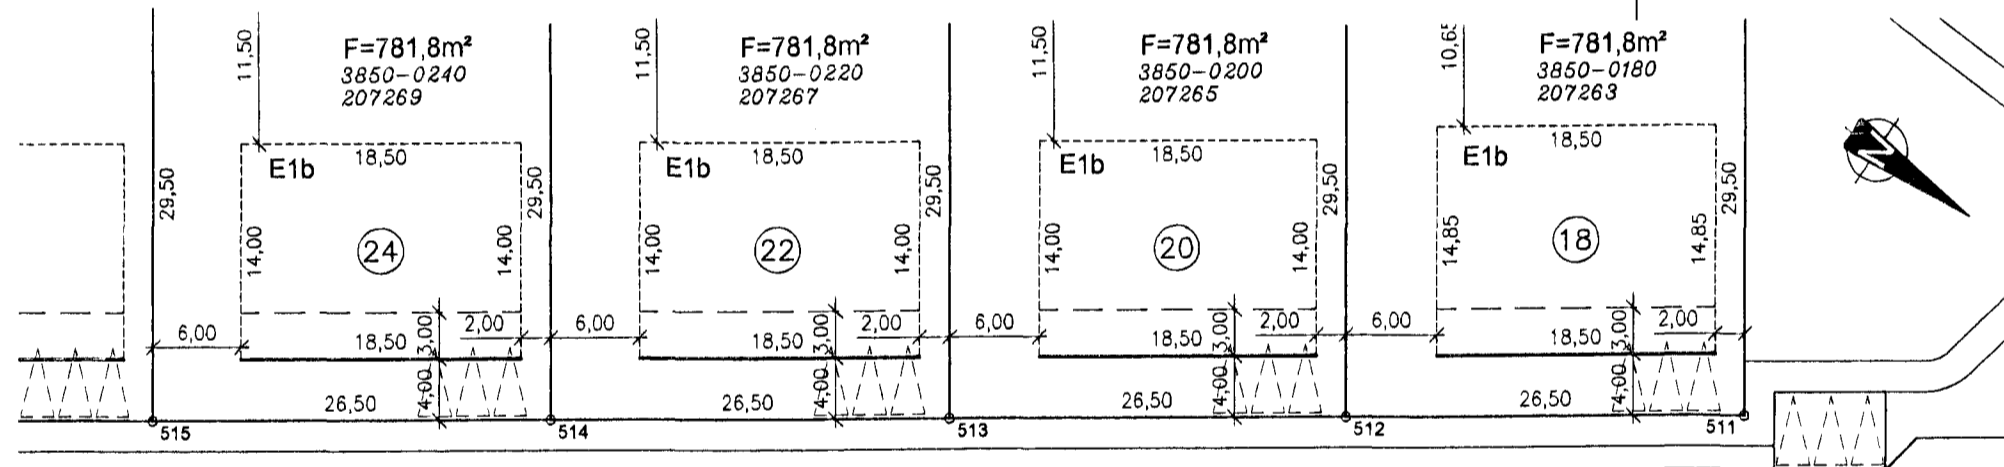

Breytt 20. maí 2009.  
Útgrafið rými á 1. hæð sem ekki var notað  
verður nýtt. 10,3 m² og 28,8 m³.  
Ný skráningartafla.

TEIKNISTOFAN Verkefni  
**HLÍÐARÁS 8**  
HAFNARFIRÐI  
Heiti  
**KVARÐI** GRUNNMYND 1.HÆÐ-  
AFSTÖÐUM. -SKRÁNINGARTAFLA

kvarði 1:100 verk.nr 20. maí 2009  
dags. 6. JÚNÍ 2007 dags br. 6. JÚLÍ 2007  
hönnun G. G. teikn nr  
teikn G. G. **A-2**

Hringbraut 17 220 Hafnarfirði  
s. 555-2020 FAX 555-2021  
Gísli G. Gunnarsson BFI kt. 020649-2409  
kvardi@vortex.is

*Gísli Gunnarsson*

FURUÁS  
AFSTÖÐUMYND 1:500