




Sannþykkt þann
25/MAY 2009
 Byggingdóttirinn í Hafnarfirði
 F.h. Sigurður Steinar Jónsson

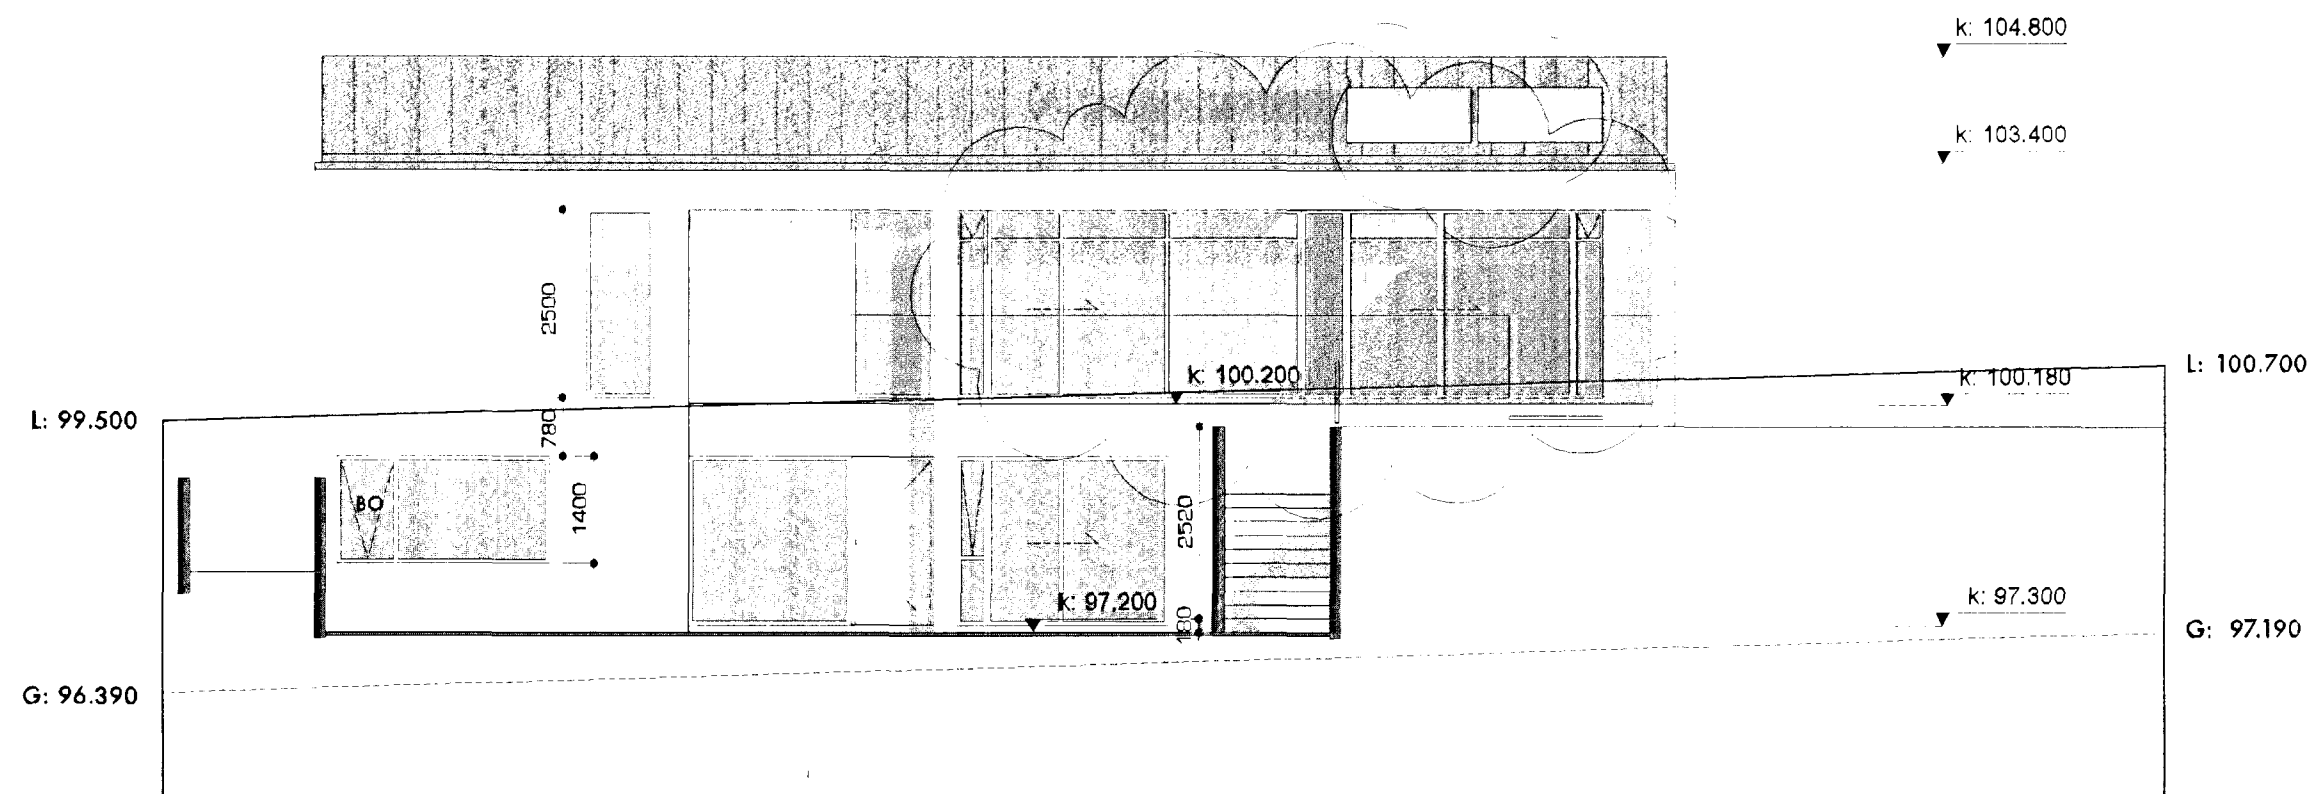

Útlit vestur
 1:100

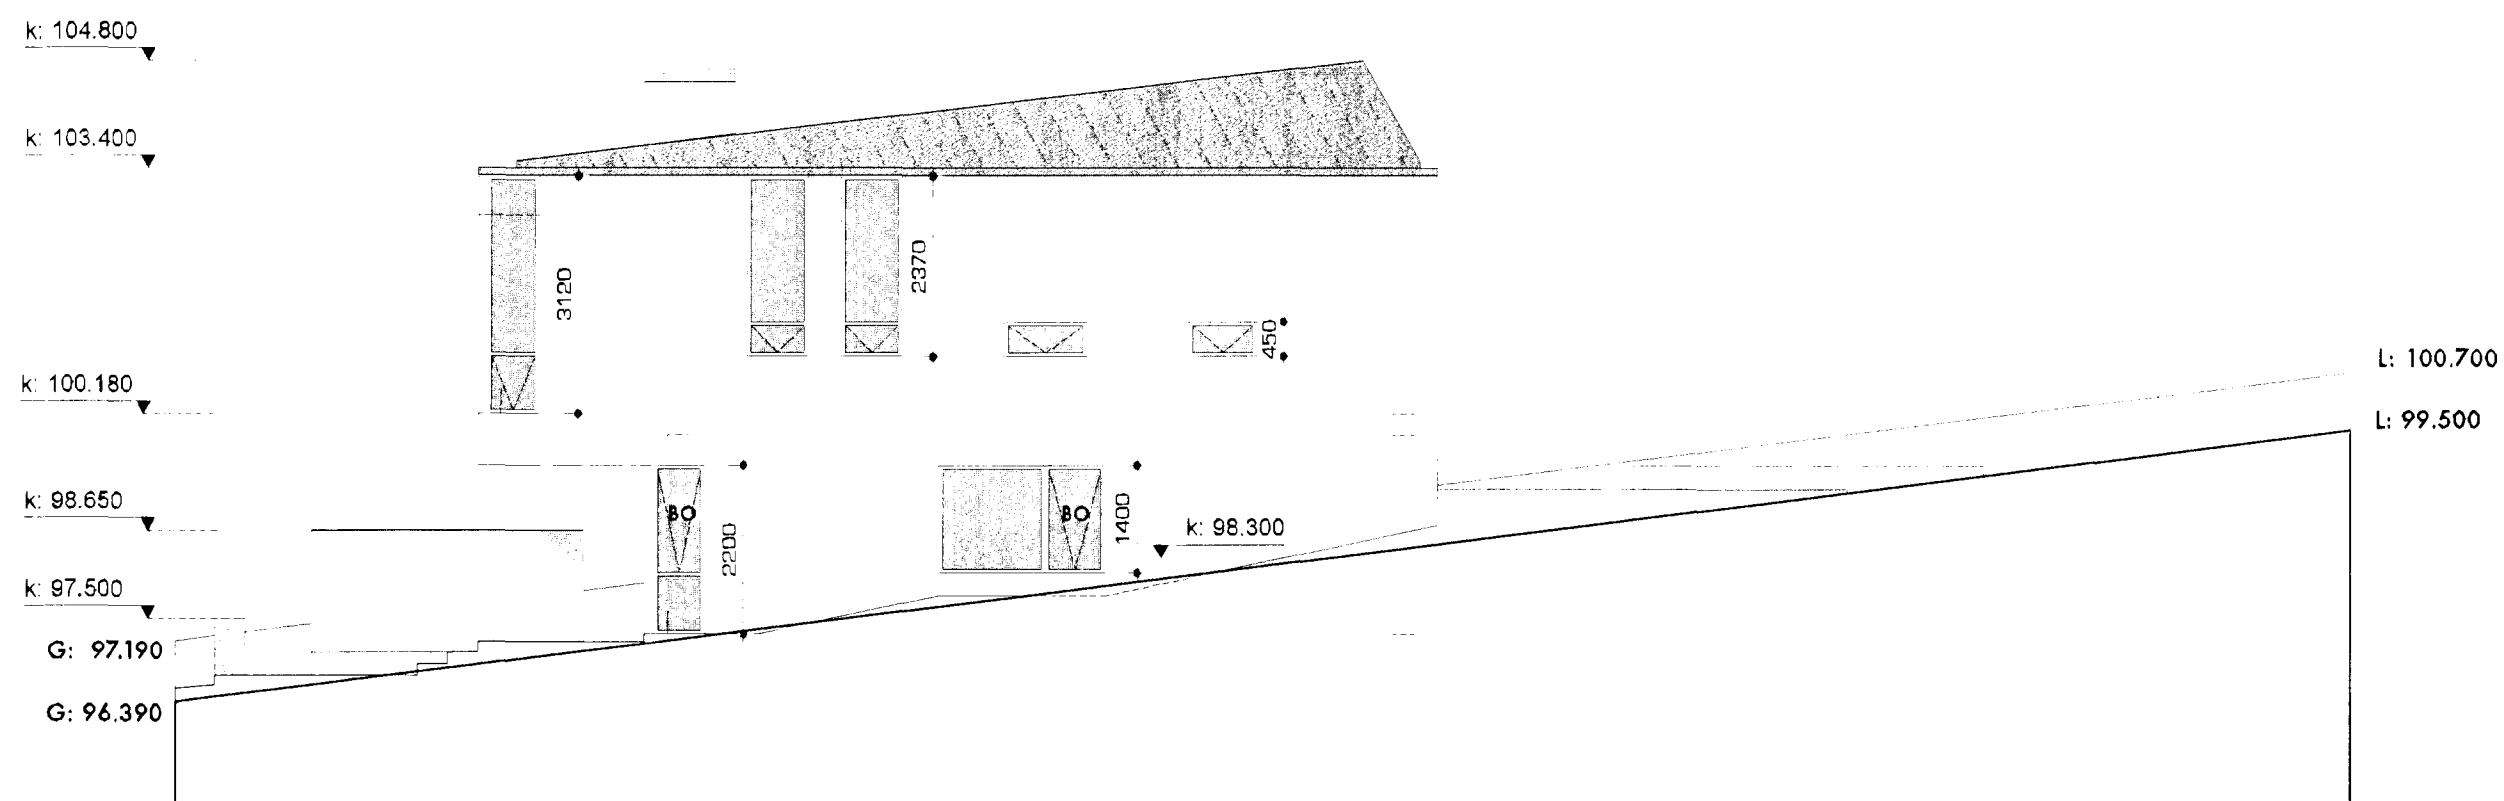

Útlit norður
 1:100

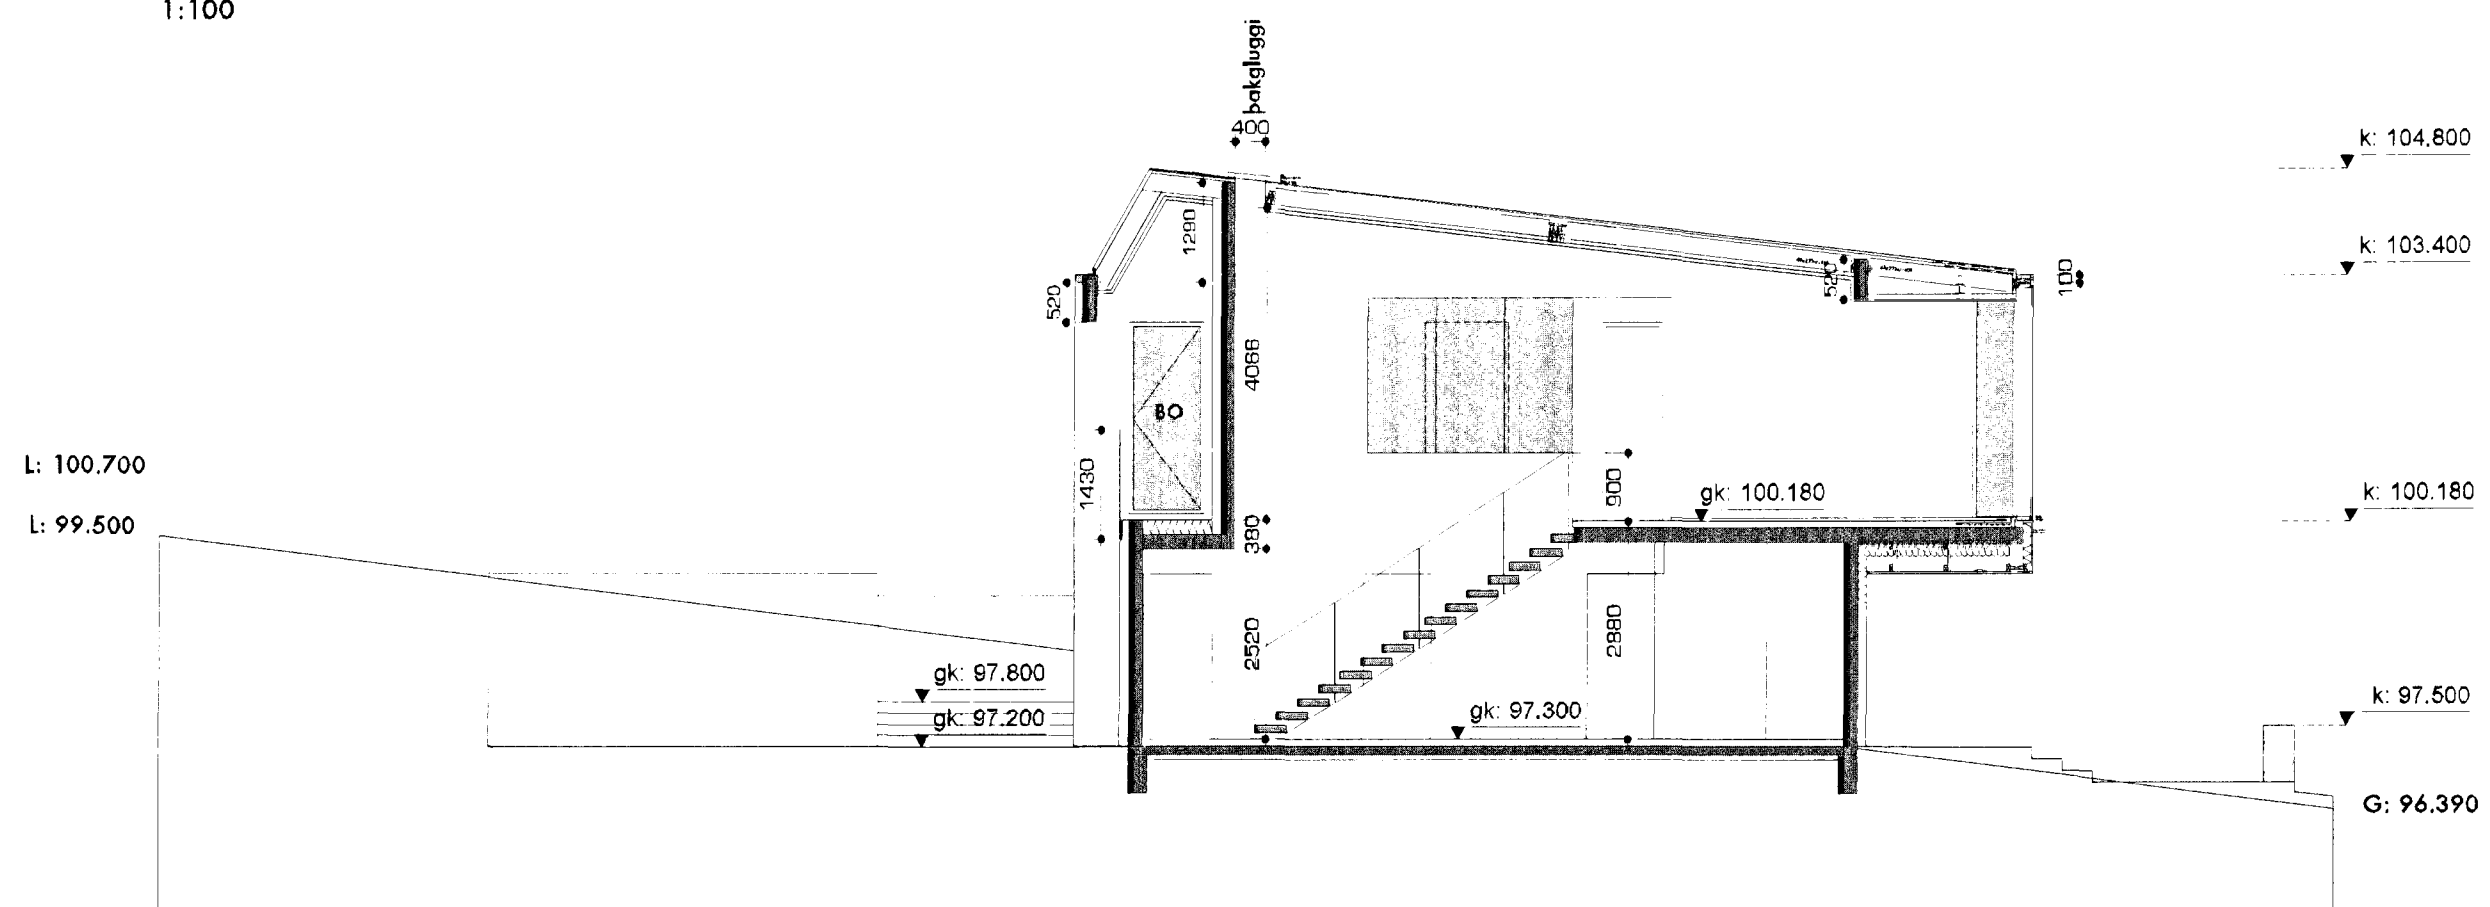


skurður BB
 1:100

20.05.2009: breytt glugga, bætt við uppskipting í gat í þakið.

Sigrún B. Gunnarsdóttir
 Sigrún Brynja Gunnarsdóttir
 tlf: 040766 5889
 arkitekt hf
 k@einrum.com
 steflan ivarsen
 arkitekt hf maas
 s@einrum.com

einrúm arkitektar
 kt. 471201 2860
 glaðheimum 20 | 104 reykjavík
 sími 553 8989 | fax 568 8989

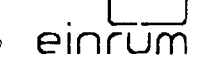

Skógarás "L", Hafnarfjörður
teikning 0648 104

efni útlit og skurður BB
 dags. 16.01.2008
 breytt 20.05.2009
 mkv 1:100

Þessi skýring er tekið tillit til og er hluti af teikningunni.