


Sámbýki þann
 03-MAR-2010
 Byggingufulltrúinn í Hafnarfirði
 E.h. Sigurður Steinar Jónsson

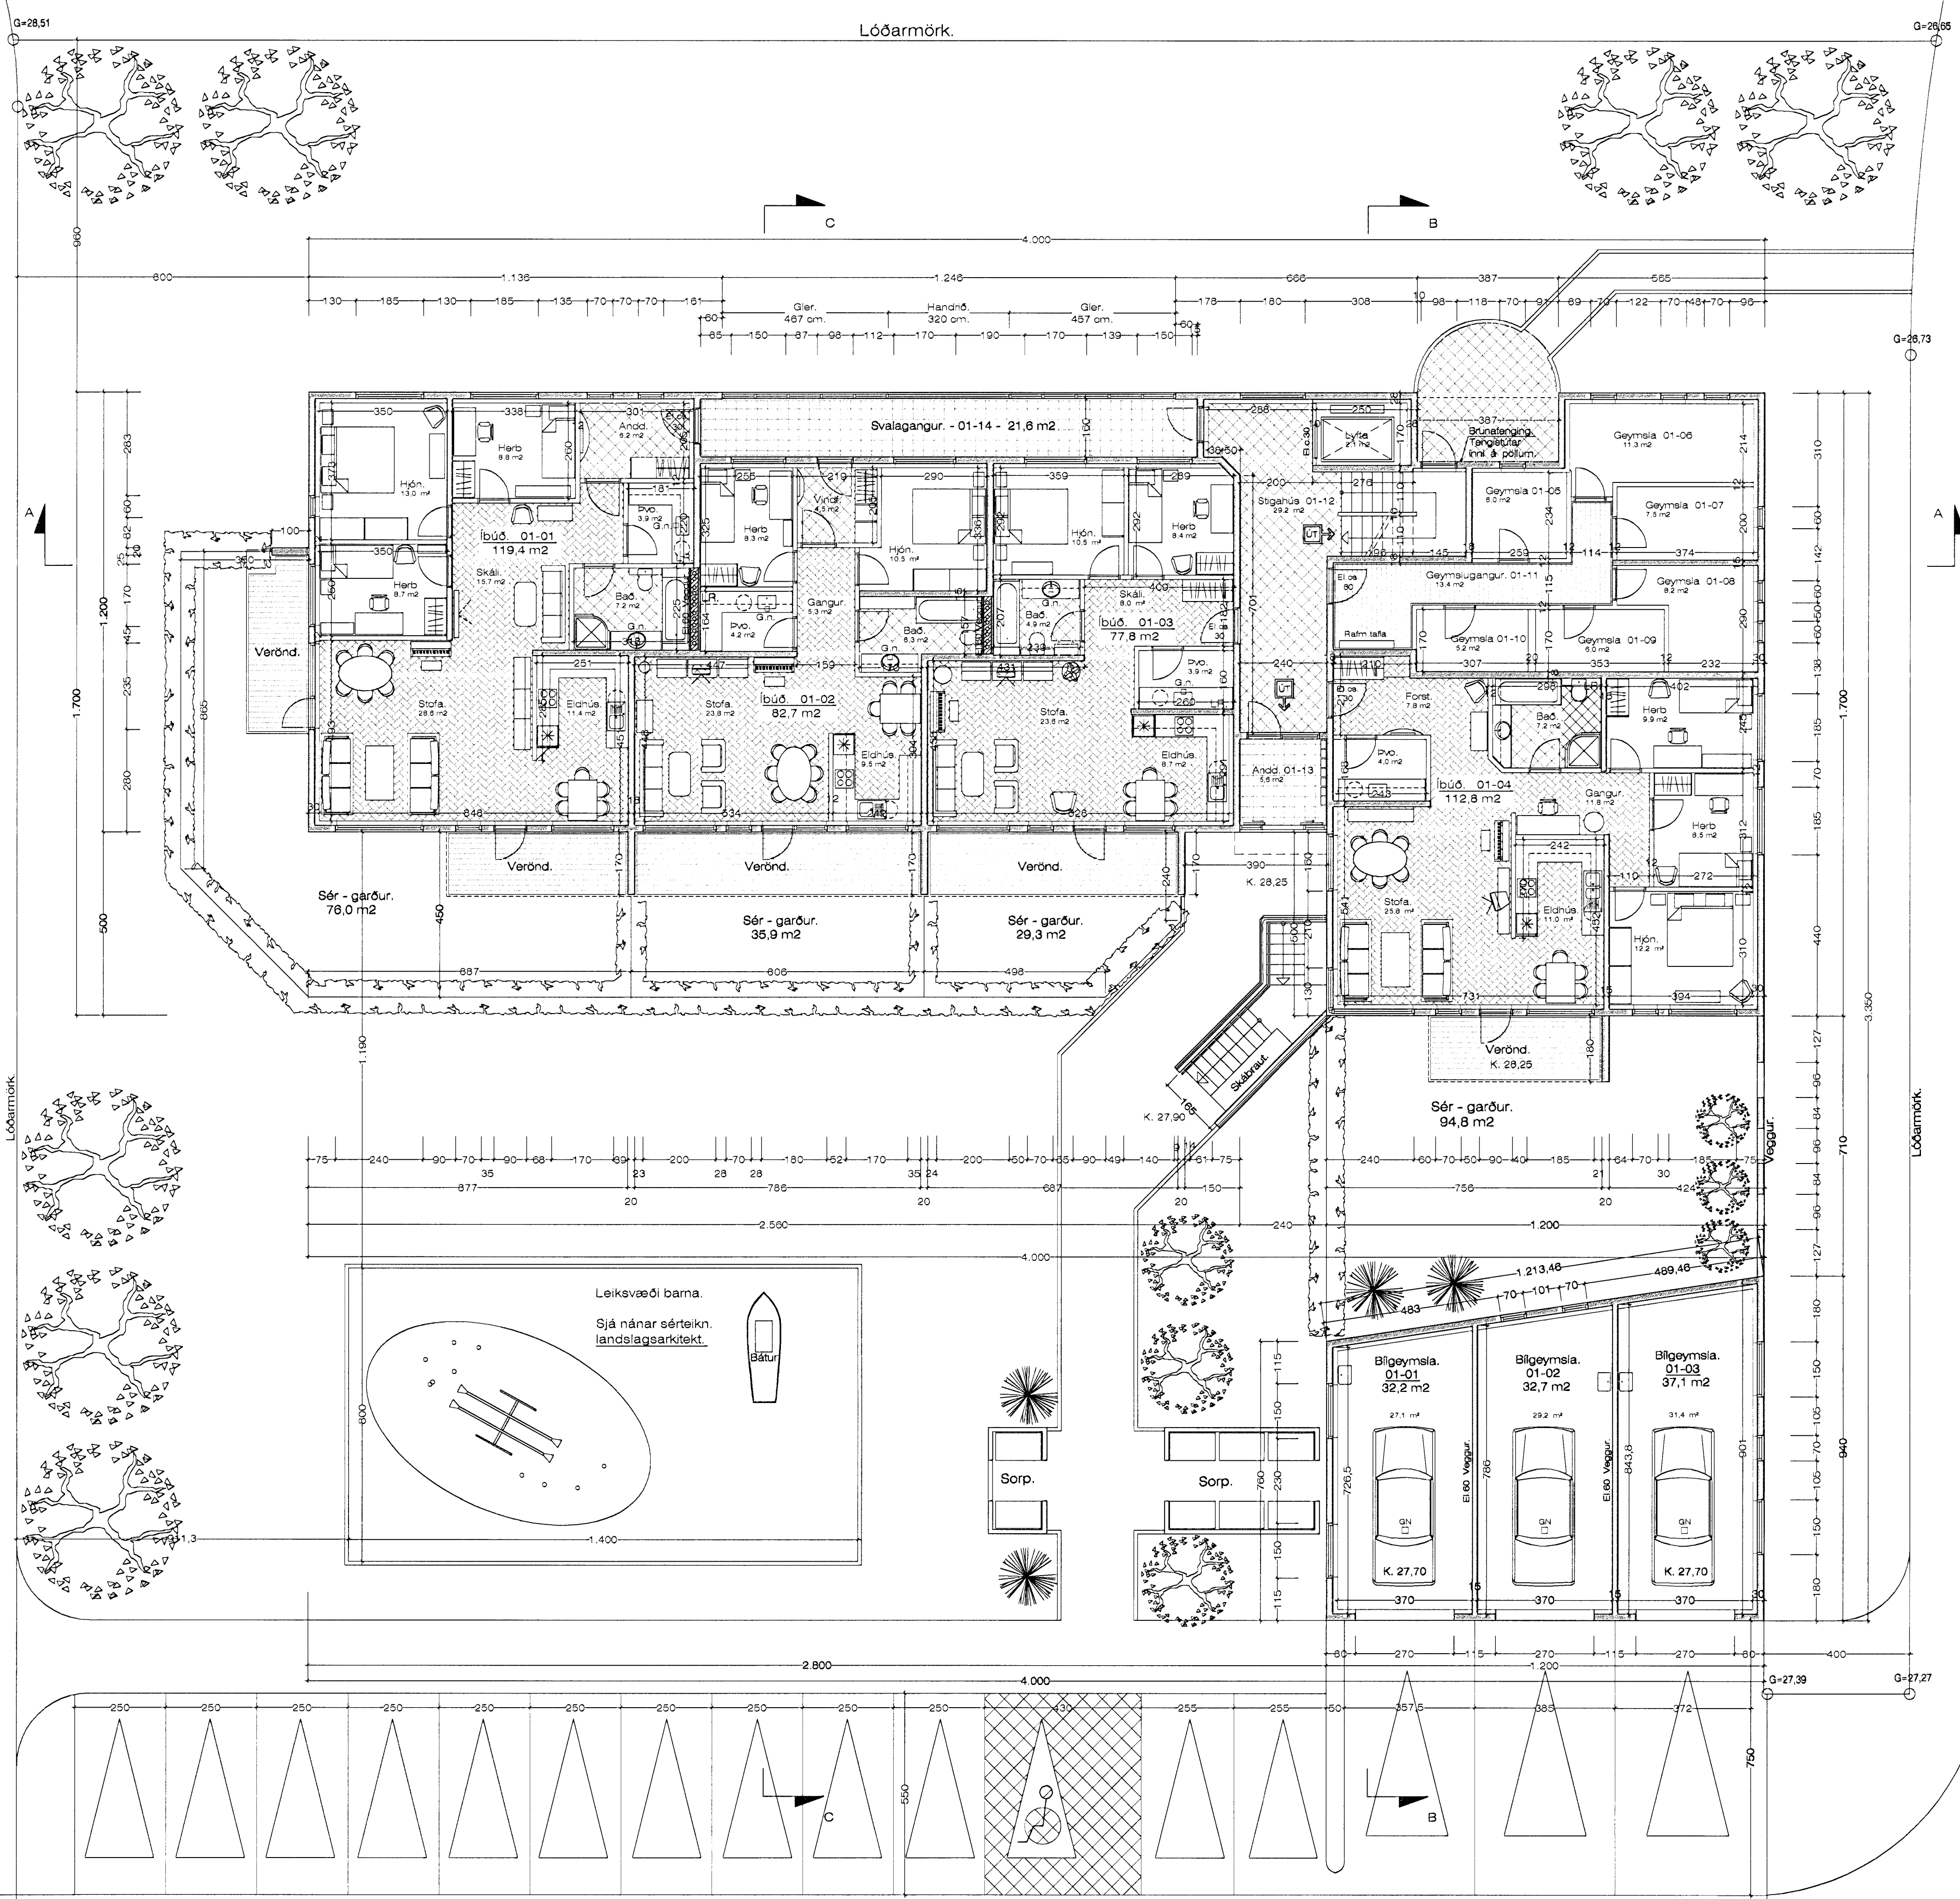

KVISTAVELLIR

Breytt 24. - 2. - 2010
 Færð til sorpgæmsla, eins og hún var sett niður á lóðinni og bætt inn tengistög fyrir slökkvilið utanvið og í stíghúsi.

Grunnmynd Jarðhæðar. 1 : 100
 Stærð Íbúðarhúss. 508,5 m²
 Stærð Bilgæmslu. 102,0 m²

Kvistavellir 44 Hafnarfirði. Grunnmynd.

VERK. NR. 300
 TEIKN. NR. 03

DAGS. 19. - 12. - 2008 MÁL. 1:100
 BREYTT.

JÓN GUÐMUNDSSON ARKITEKT
 VINNUSTOFA SUÐURLANDSBRAUT 16 REYKJAVÍK
 Sími 552 5055

RT. 310591
 3209

12.7.2007 17:21
 kvistav.1902.dwg
 Jón Guðmundsson arkitekt. Suðurlandsbraut. 16