


Suðurhlíð eftir breytingu

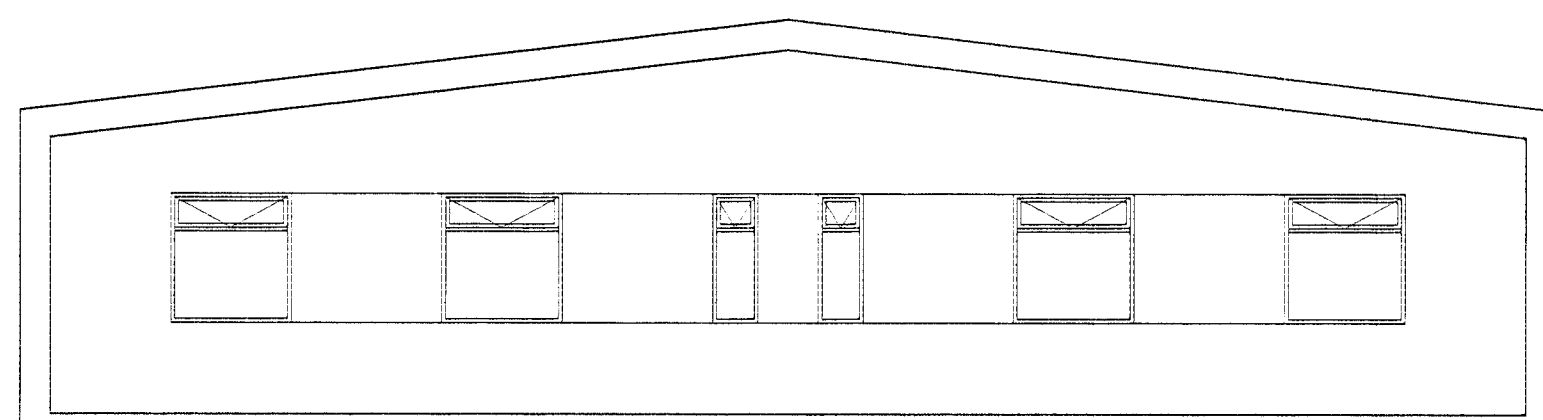


Suðurhlíð fyrir breytingu


Samþykkt þann  
03 MAR 2010  
Byggingafulfrúnn í Hafnarfirði  
F.h. Sigurður Steinar Jónsson




Austurhlíð

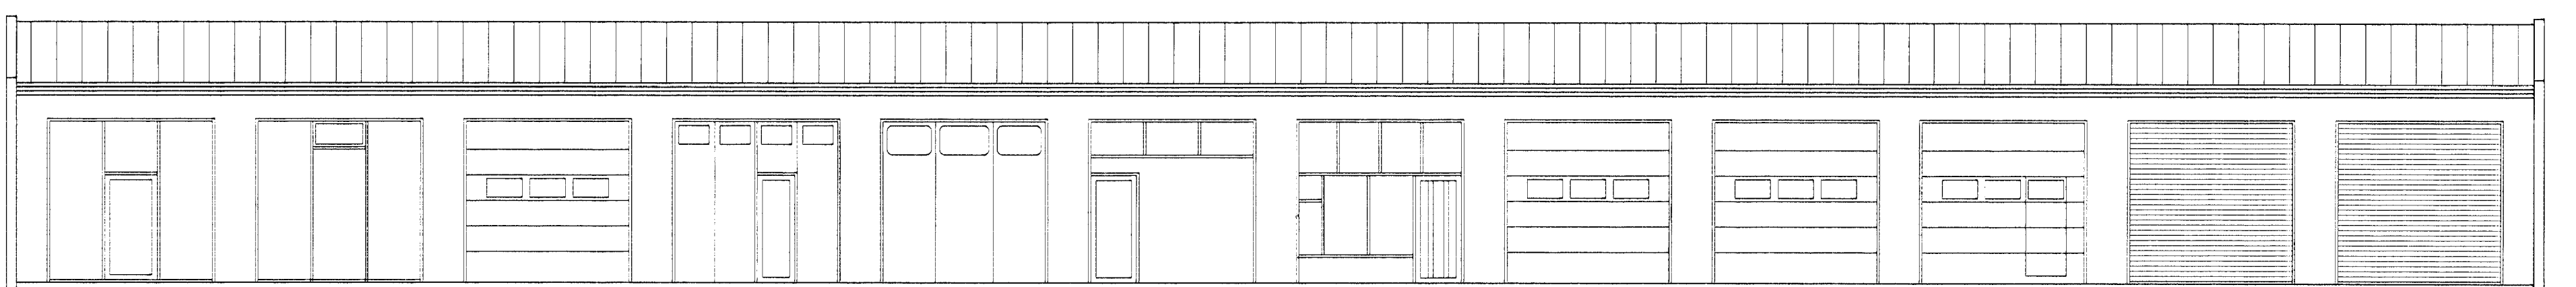

Vesturhlíð

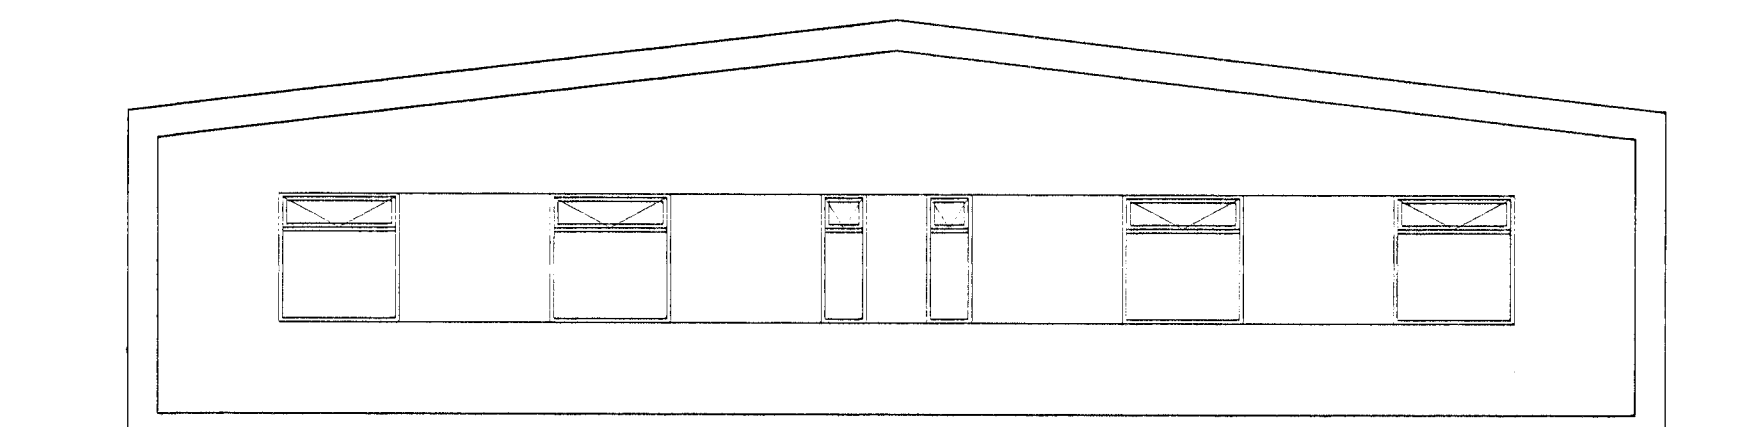

Norðurhlíð

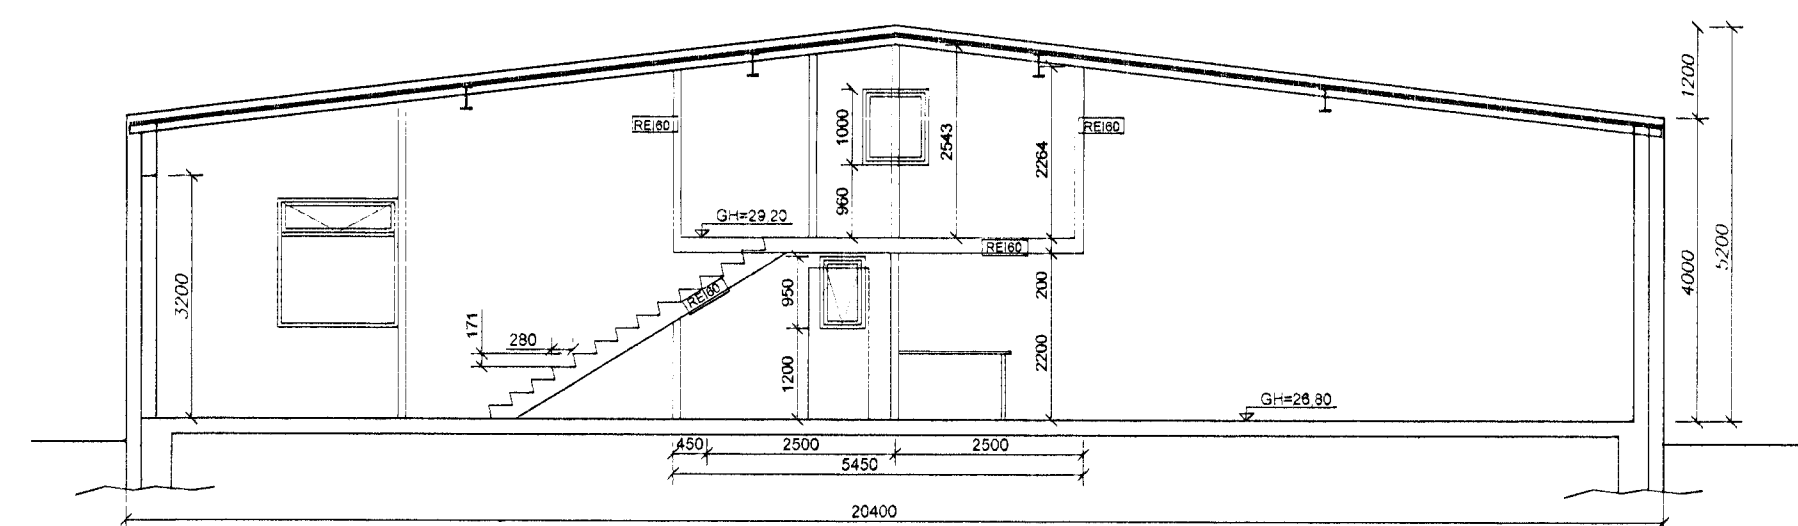


Sníð A  
1 = 100 mm


Breytingar samþykktar á fundi eigenda Dalshrauns 9 þann 18/2/10

Silja Fiskur ehf.  
Sunnu þri hjólan  
Pó. Pó. Ísra-Tea  
Linda Francker

Nína Guðlaugsdóttir  
Ólafur Benediktsson  
Hilma Hannesdóttir  
máttur  
Ólafur Benediktsson

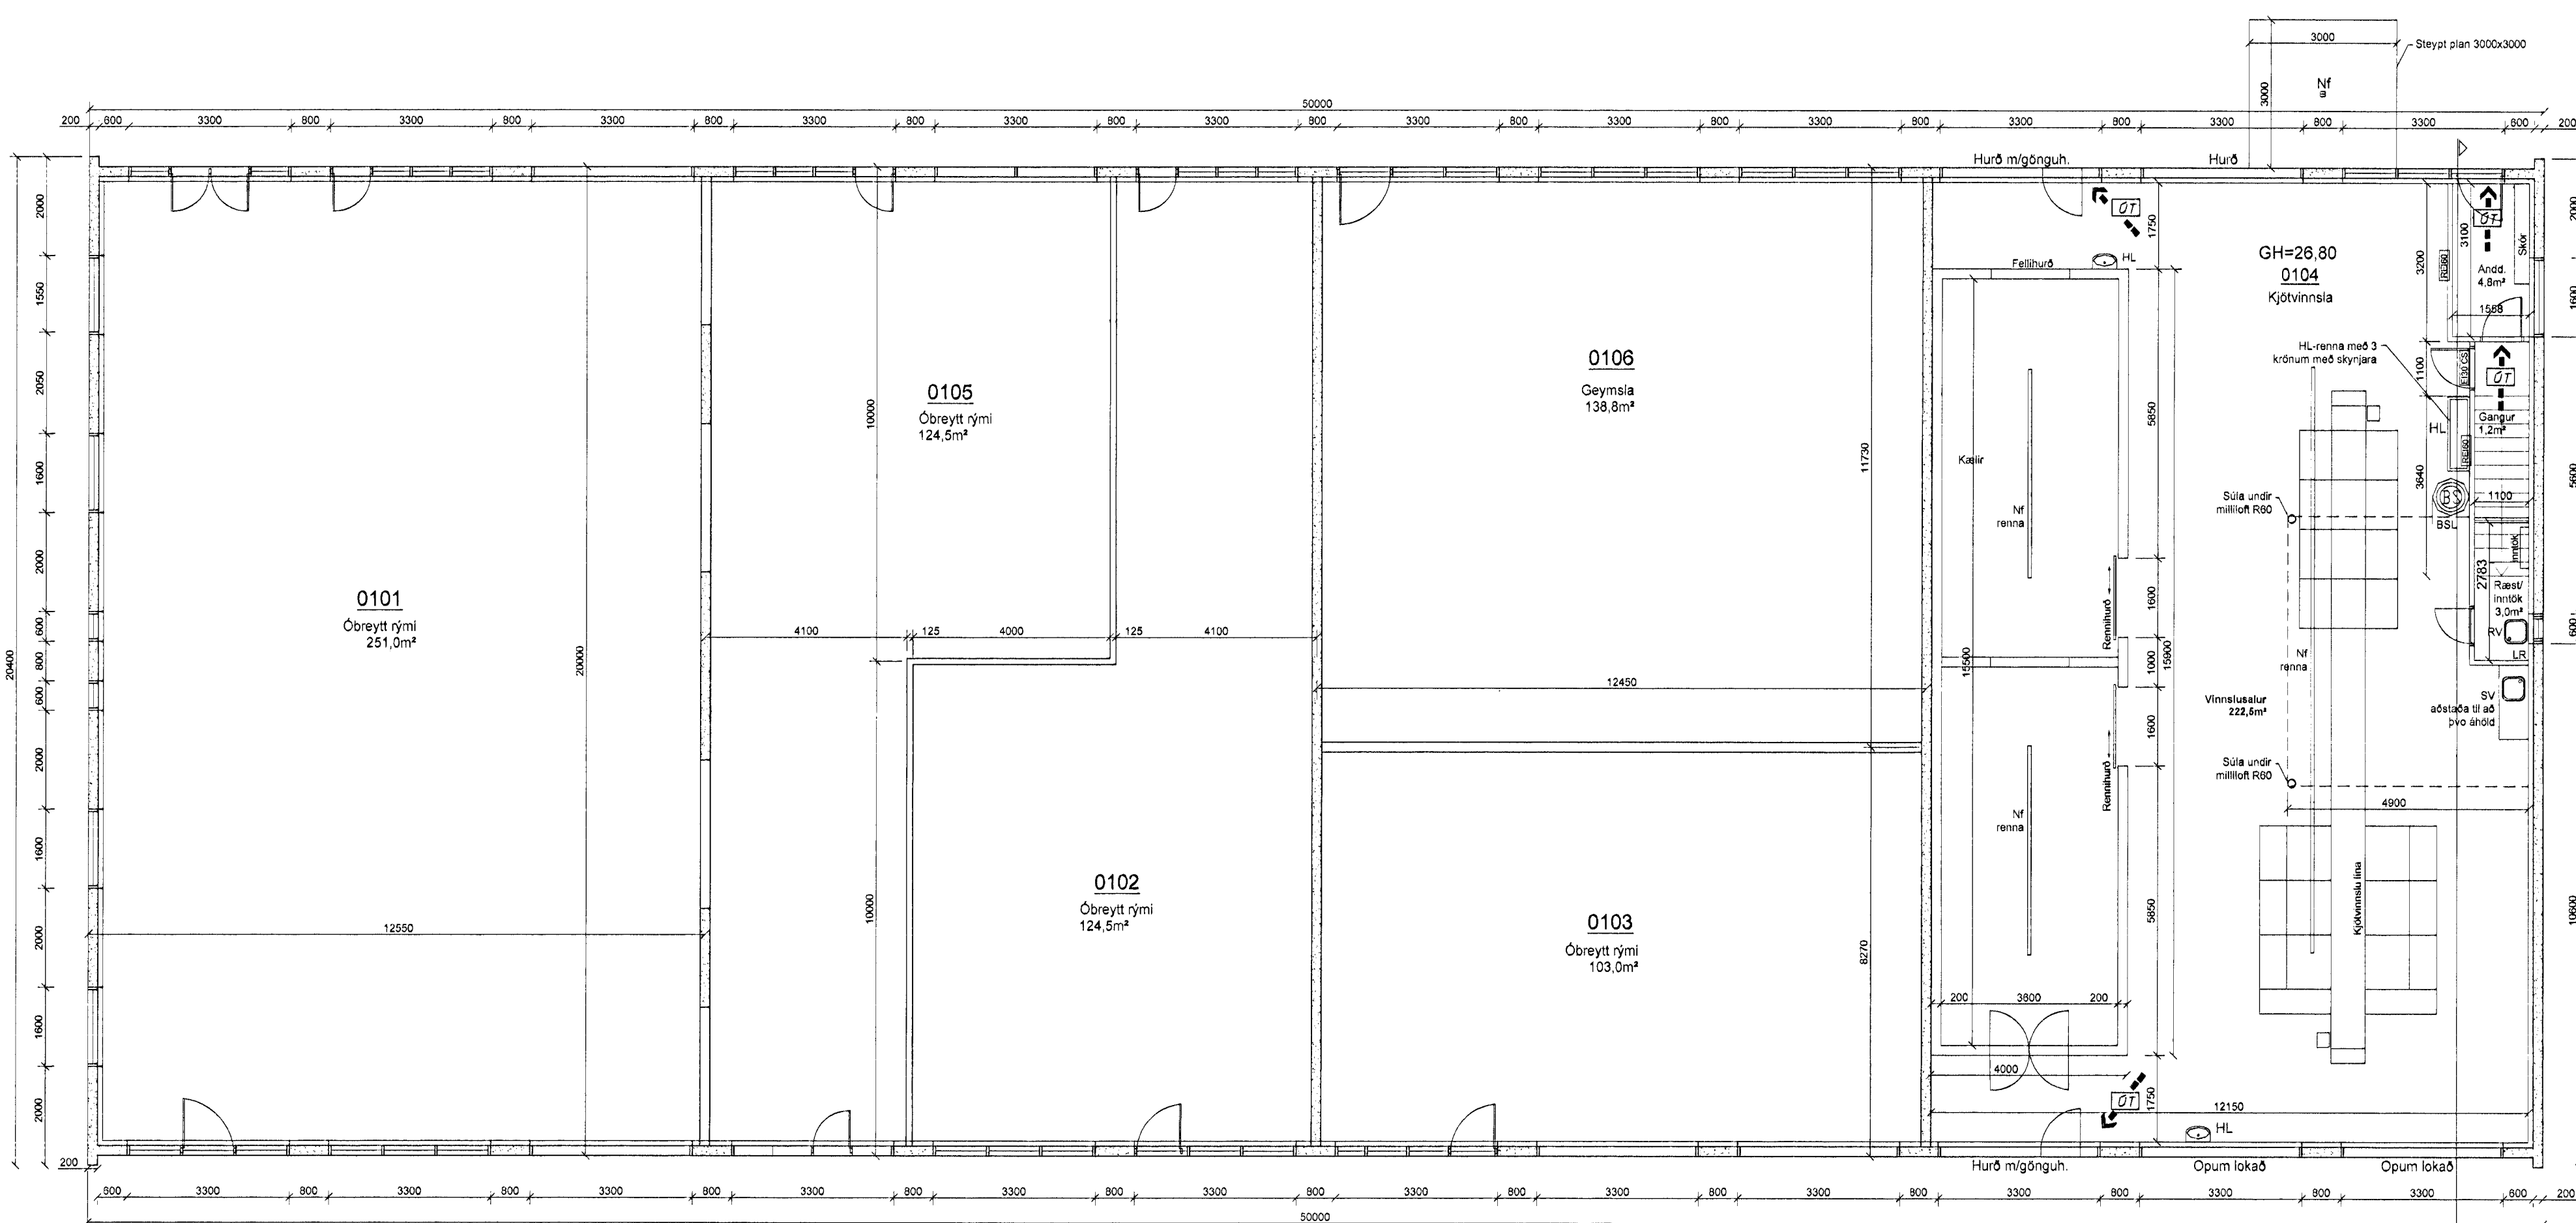

Grunnmynd  
1 = 100 mm

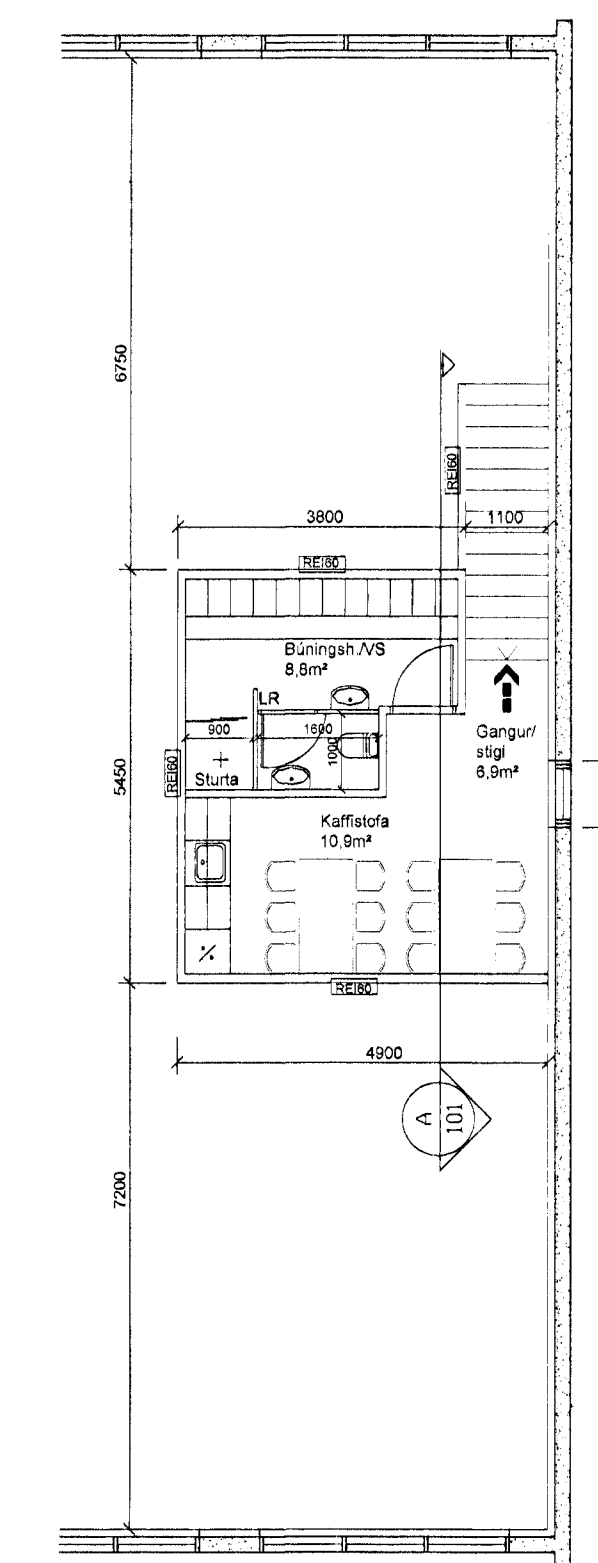


Millioft  
1 = 100 mm

Breyting á Suðurgafli

Gafi verður klæddur með borðu stáli og stál flashingum á 45x75mm trégrind, einangrad með 50mm þéttull. Gluggaskipan breytt á suðurgafli.

Brunavarnartákn:

- Merktur átgangur
- Brunaslanga

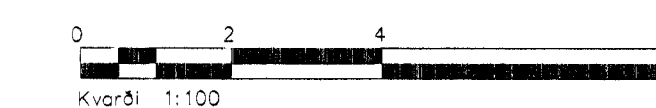

A	Gafi klæddur	AS	16.09.09
Dtg.	Breytingar	Höfundur	Dagur

Verkteikning

Dalshraun 9, Hafnarfirði			
Strendingur ehf. Verkefingjónusta Fjarlægja 13-15 • 101 Hafnarfirði Sími: 565 5644, Fax: 565 5644 strendingur@strendingur.is	Breyting á Suðurgafli Gafi klæddur		
Höfundur Aasmundur Sigvaldason Samráðgjafi Hammelur Sigvaldason	Dagur 16.09.2009	Teikni / höfundur JW/AS	
Skemmtigögnunur	Valkvæði 1:100	Númer teikningar 101	Blattnúmer A1