


austur útlit

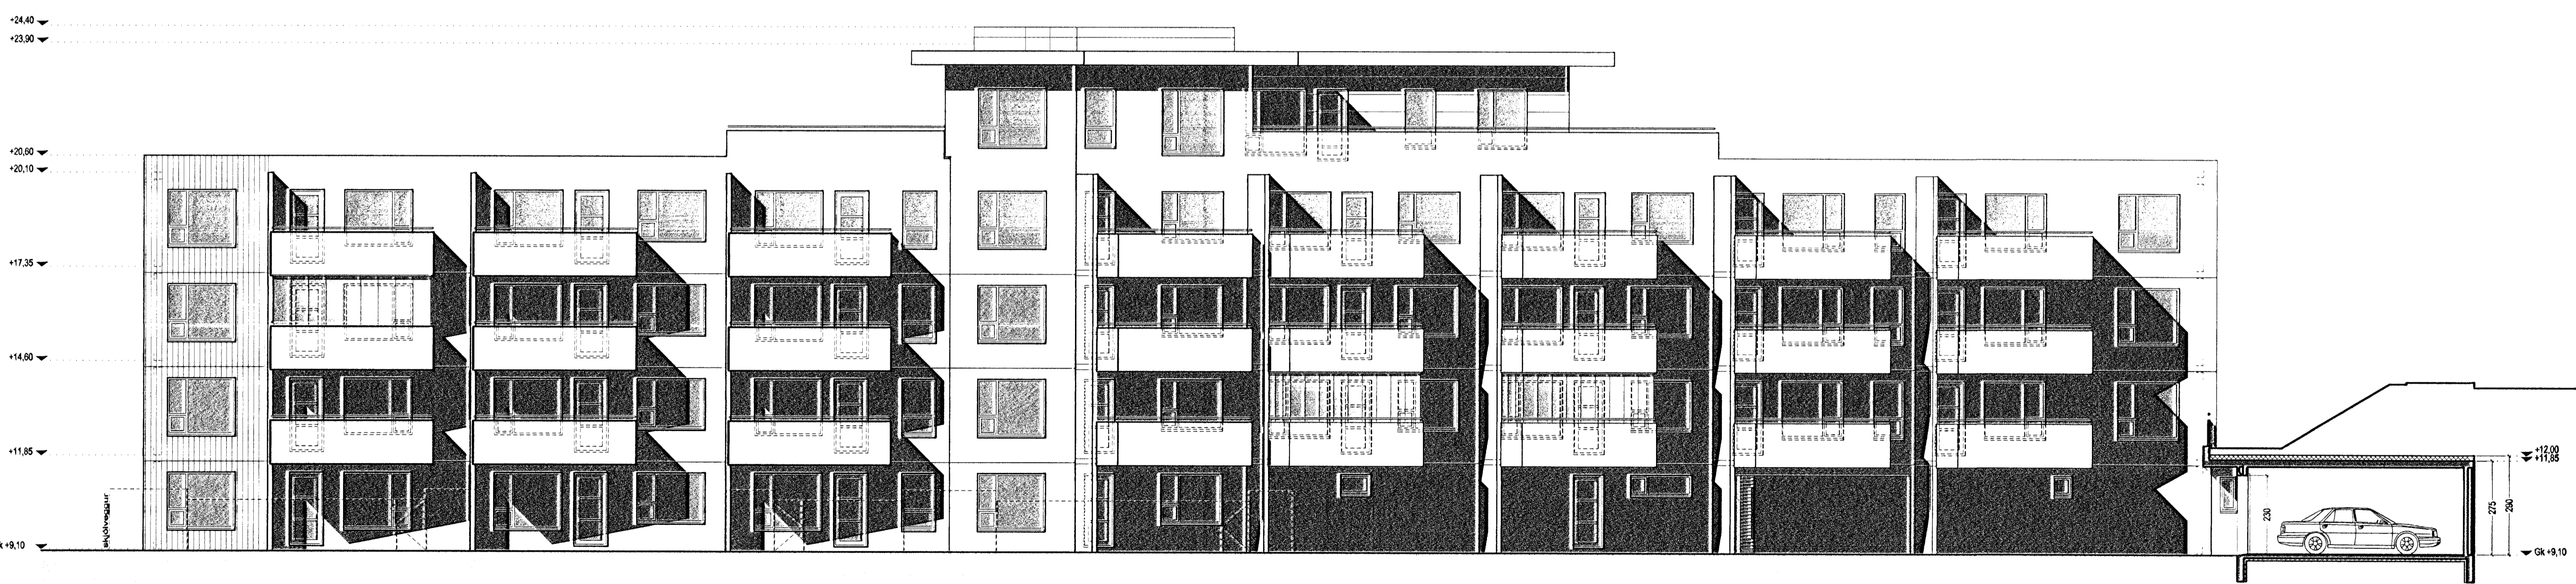

vestur útlit

TÁKN

- GN = Nökurfall
 - LR = Lofttræsting
 - PK = Póstkassar
 - NL = Neyðarhjós
 - VLR = Væðkin lofttræsting
 - R = Reykiskynjarnt
 - ÚT = Merkstur útgangur
 - ♿ = Bilastæði fyrir fatlaðra
 - BO = Björgunarop
 - ♻️ = Fellestigi við björgunarop
 - 20 m = Brunnaslanga
- ELDVARNAMERKINGAR**
- REI 60 = Barandi A60 eða B60 veggur
 - EI 60 = A60 eða B60 veggur
 - R80 = Byrur í 60 mínútur, t.d. súla eða þíf
 - E30 = E30 hurð eða veggur
 - E30 CS = E30 S (reykjstét og sjálflokandi)
 - E60 CS = A60 eða B60 hurð
 - E 30 = F30 glær
 - ECS 30
 - A = er óbrennanlegt efni
 - B = er brennanlegt efni (t.d. timbur)

BREYTING

- A: 09.08.2004
- Breyting vegna athugasemda
- B: 24.08.2004
- Breyting vegna athugasemda
- C: 02.11.2004
- 1. Búdur 0202, 0302, 0402 speglast.
- 2. Lögfering á burðanvegnum 1 samræmi við verkfræði teikningar
- D: 01.06.2009
- Bætt við skjölvegg til afmörkunar sérnóttaflata á 1. hæð.
- E: 19.05.2010
- Svölum tekið með gleri á svölum: lb. nr. 0203, 0204, 0308.

TEIKNAD

RCM.JGE.YAI

MKV.

1:100

DAGSETNING

13.07.2004

BLAD

9 AF 11

LÆKJARGATA 30
 HAFNARFJÖRÐUR

ÚTLIT
 KRISTINN RAGNARSSON arkitekt EHF.

KRISTINN RAGNARSSON - Kt. 120944.2669 - t11kristinn@simnet.is
 TEIKNISTOFAN SMÍÐJUVEGI 11 - 200 KÓPAVOGI - ÍSLAND - S. 564.2255 - FAX 544.4225