



skurður A-A

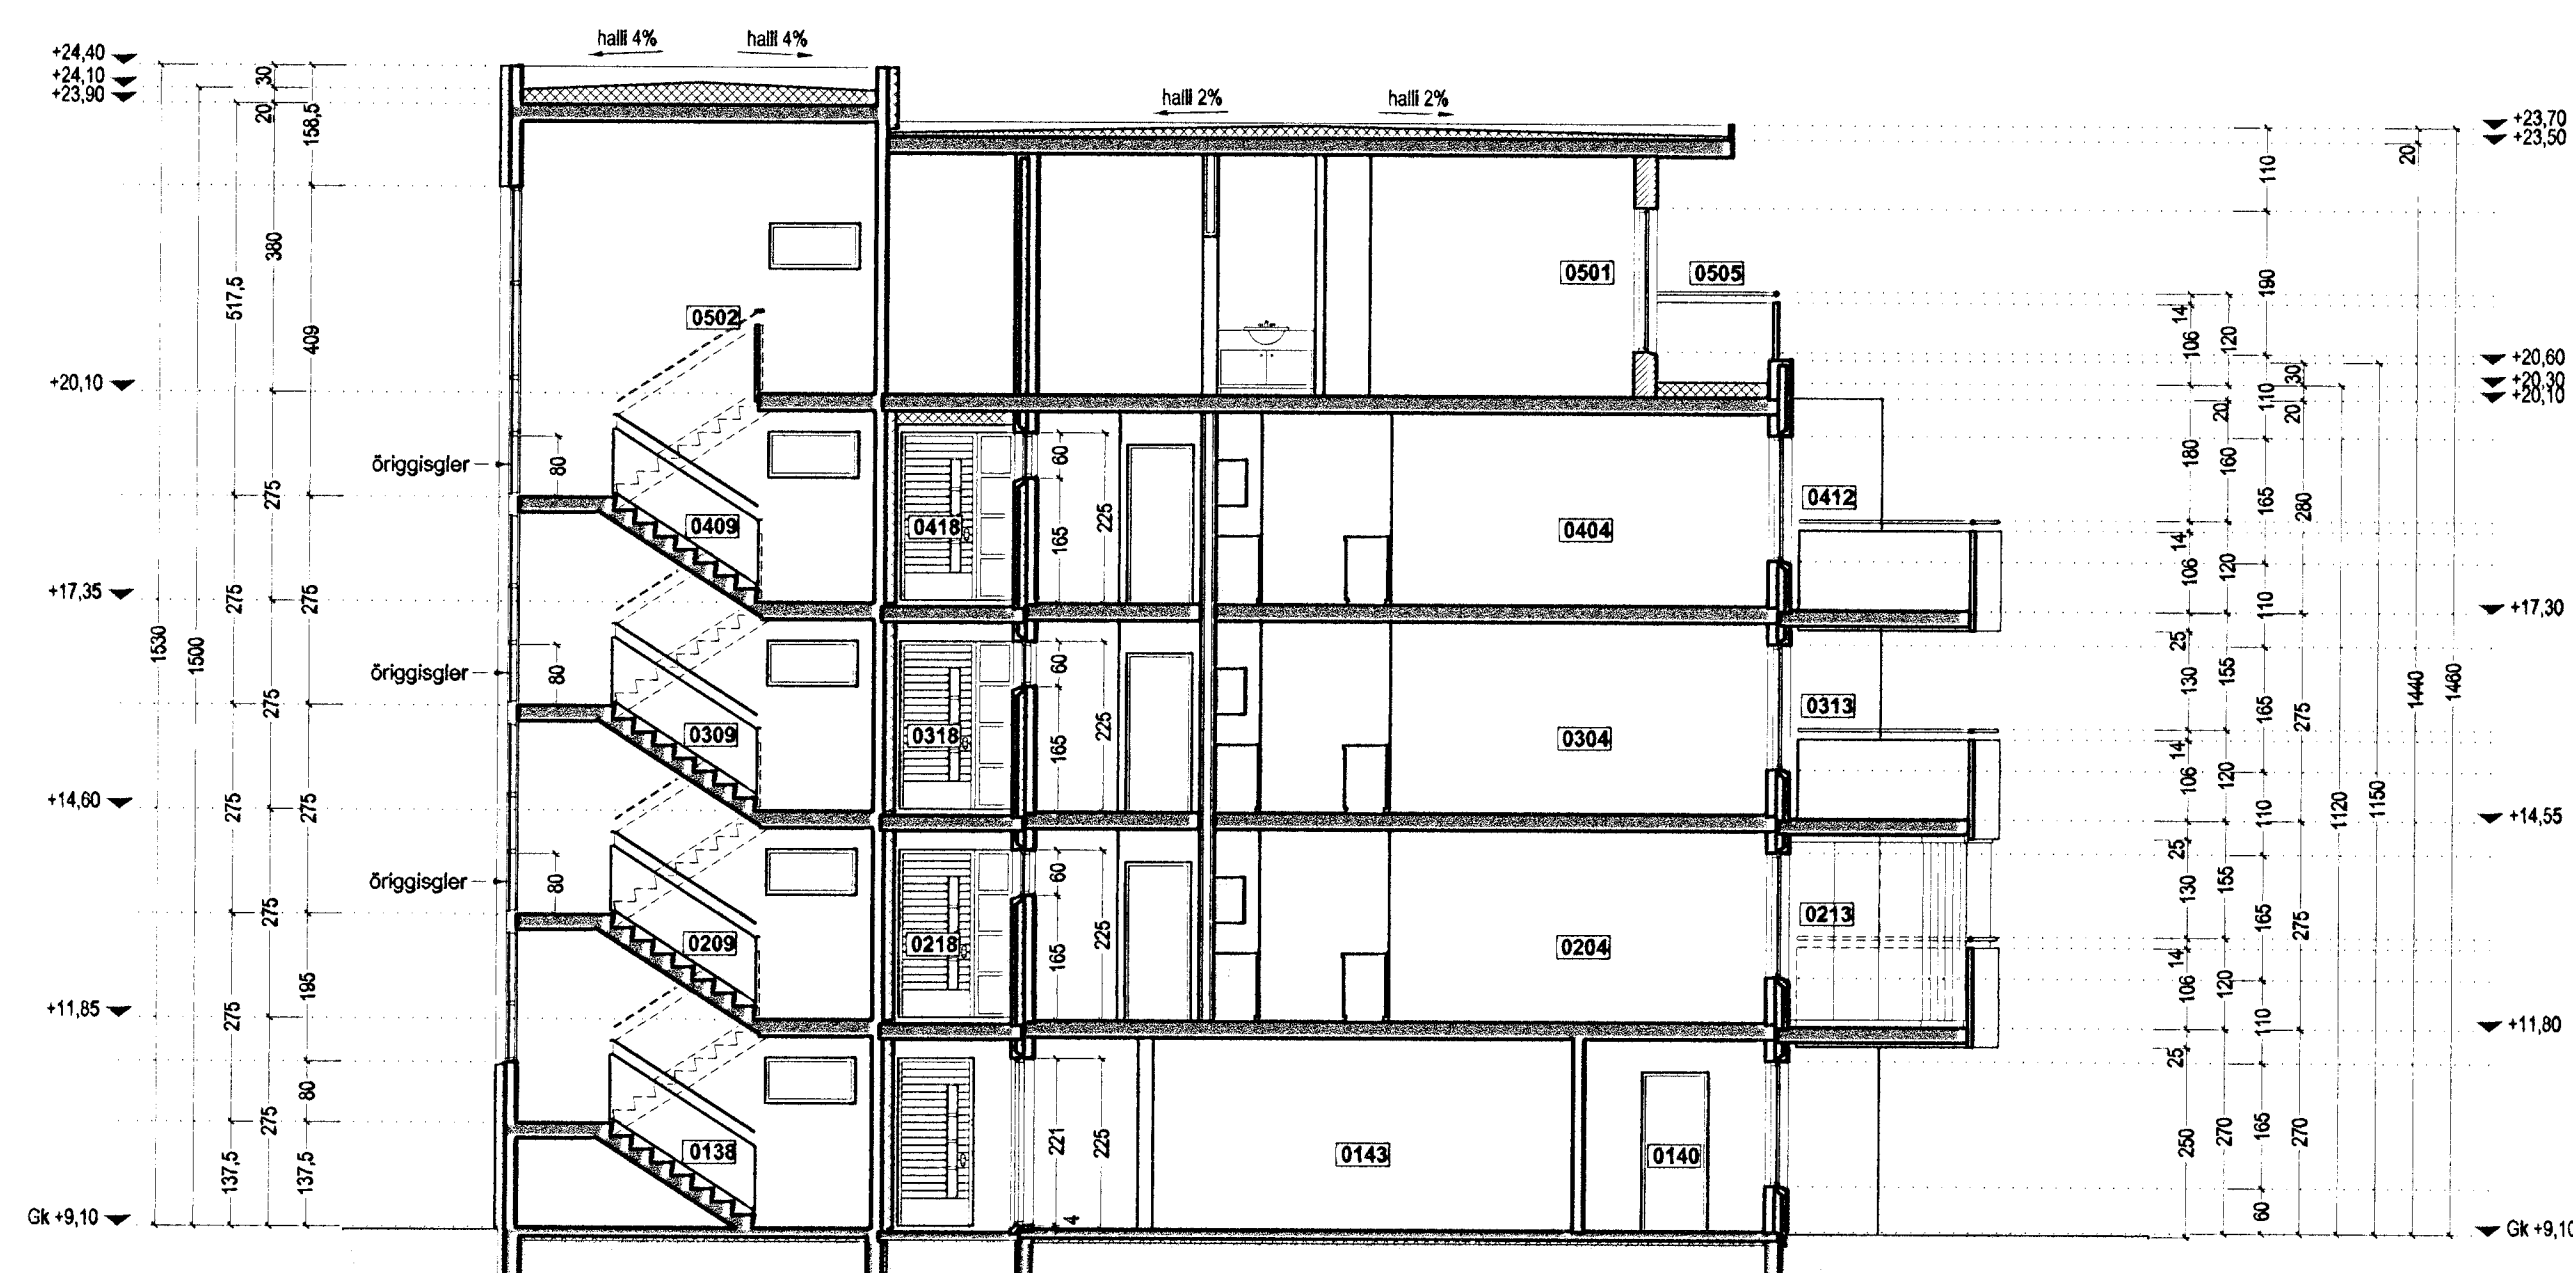

skurður B-B

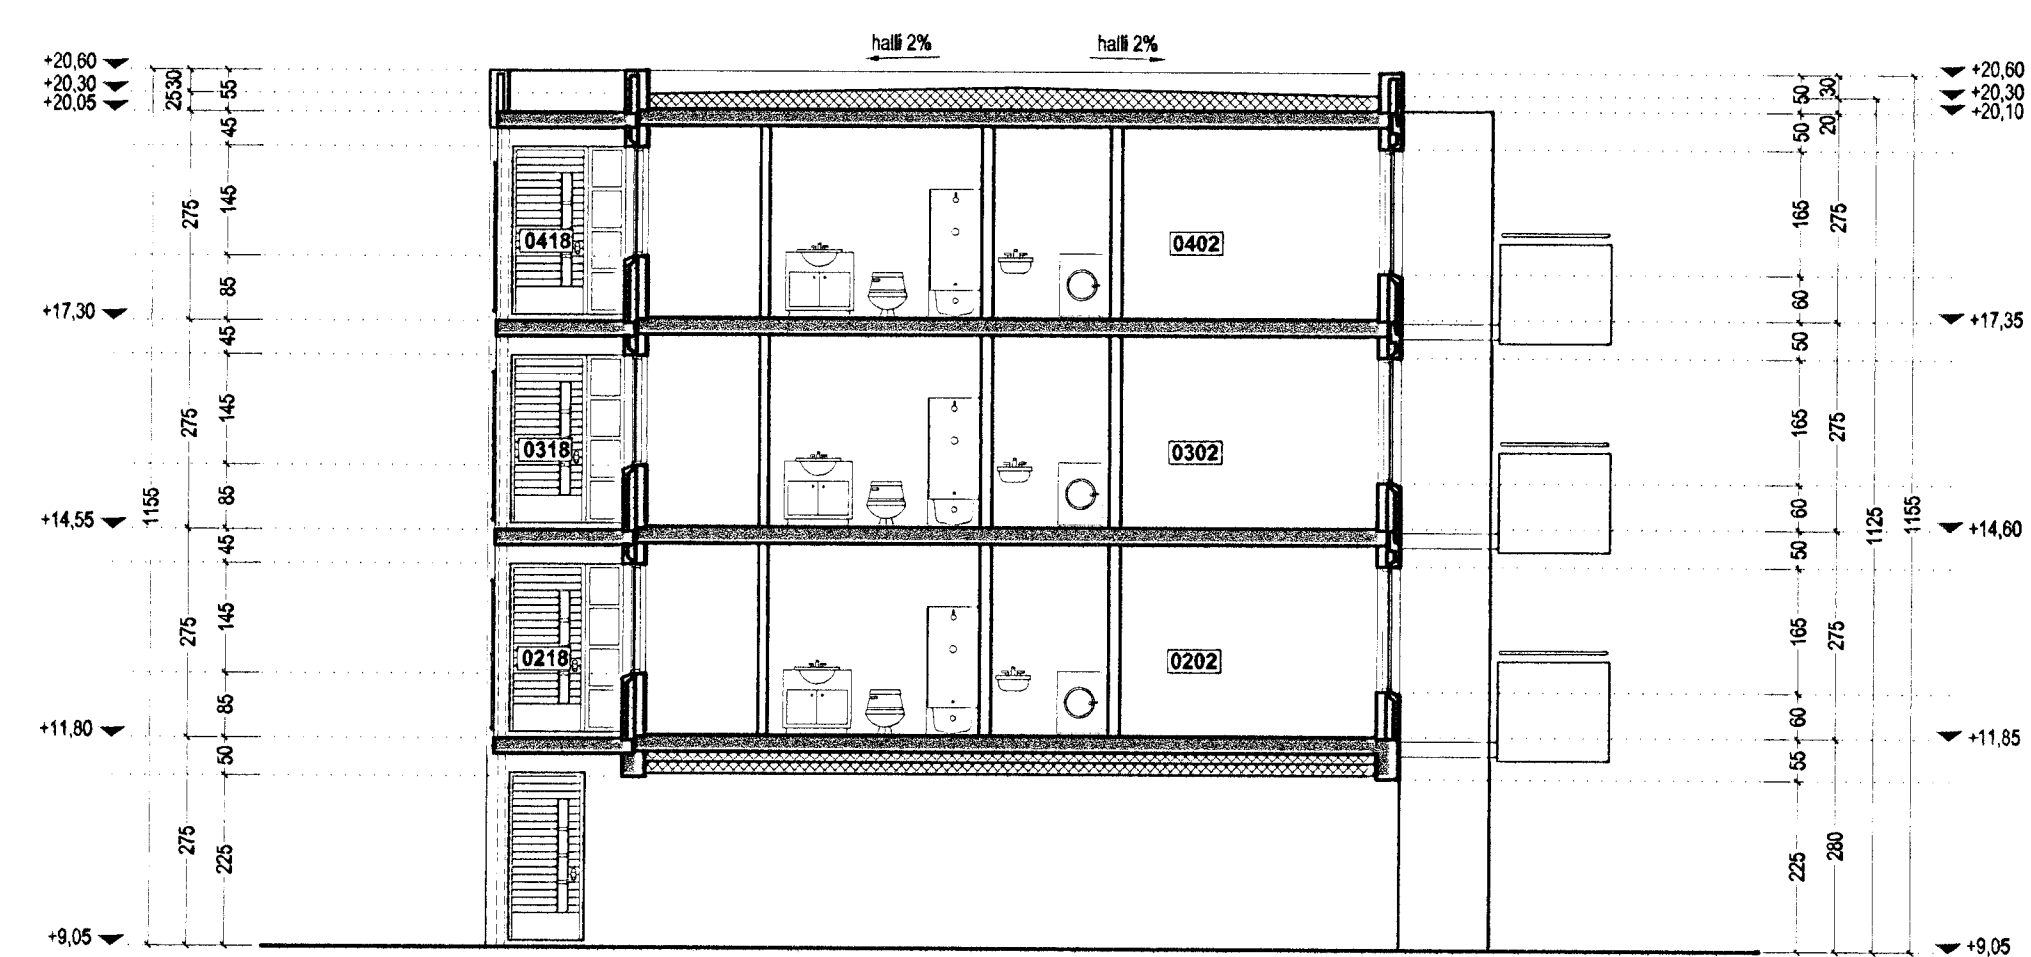

skurður C-C

TÁKN

- GN = Niðurfell
 - LR = Lofttréast
 - PK = Póstkassar
 - NL = Neyðarjós
 - VLR = Vélknúin lofttréast
 - R = Reykskyngiant
 - ÚT = Merktur útgangur
 - ☺ = Bilastæði fyrir fatlaðra
 - BO = Björgunarpop
 - ▶ = Fellið stigi við björgunarpop
 - ☺ = Brunnaslanga
 - 20 m
- ELDVARNAMERKINGAR**
- REI 60 = Bersniði A60 eða B60 veggur
 - EI 60 = A60 eða B60 veggur
 - R80 = Durdur 150 mínútur, L.d. súla eða lífl.
 - E30 = B30 hurð eða veggur
 - E30 CS = B30 S (reykþétt og sjálfökandi)
 - E60 CS = A60 eða B60 hurð
 - E30 = F30 gler
 - ECS 30
 - A = er óbrennanlegt efni
 - B = er brennanlegt efni (t.d. timbur)

BREYTING

- A: 09.08.2004
- Breyting vegna athugasemda
- B: 24.08.2004
- Breyting vegna athugasemda
- C: 02.11.2004
- 1. Ibuðir 0202, 0302, 0402 speglast
- 2. Lagfæring á burðarveggjum í samræmi við verkfræði teikningar
- D: 01.08.2009
- Þætt við skjólvegg til afmörkunar sénotafata á 1.hæð.
- E: 19.05.2010
- Svólum lokað með gleri á svólum: lb. nr. 0203, 0204, 0308.

TEIKNAD

RCM.JGE.YAI

MKV.

1:100

DAGSETNING

13.07.2004

BLAD

8 AF 11

LÆKJARGATA 30
HAFNARFJÖRÐUR

SKURÐUR

KRISTINN RAGNARSSON arkitekt EHF.

KRISTINN RAGNARSSON - Kt. 120944.2669 - t11kristinn@simnet.is
TEIKNISTOFAN SMÍÐJUVEGI 11 - 200 KÓPAVOGI - ÍSLAND - S. 564.2255 - FAX 544.4225