





Austurhlíð

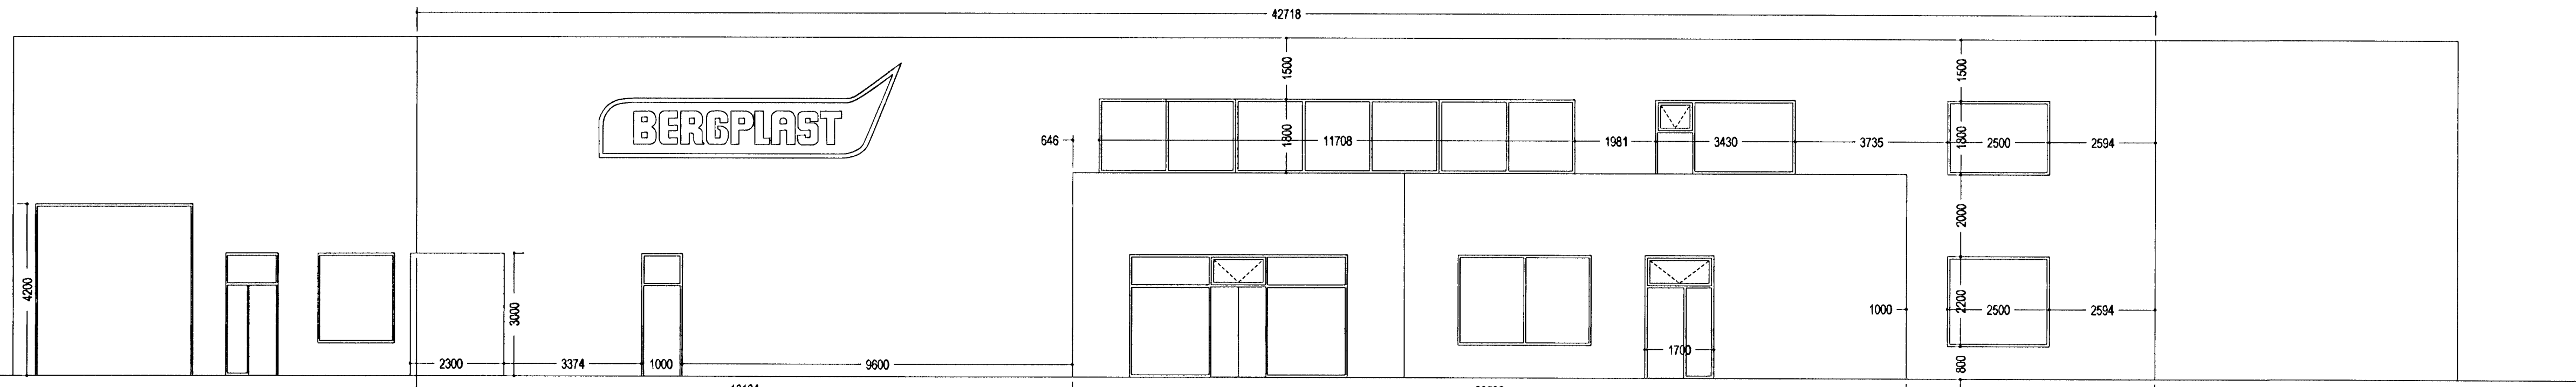





Vesturhlíð

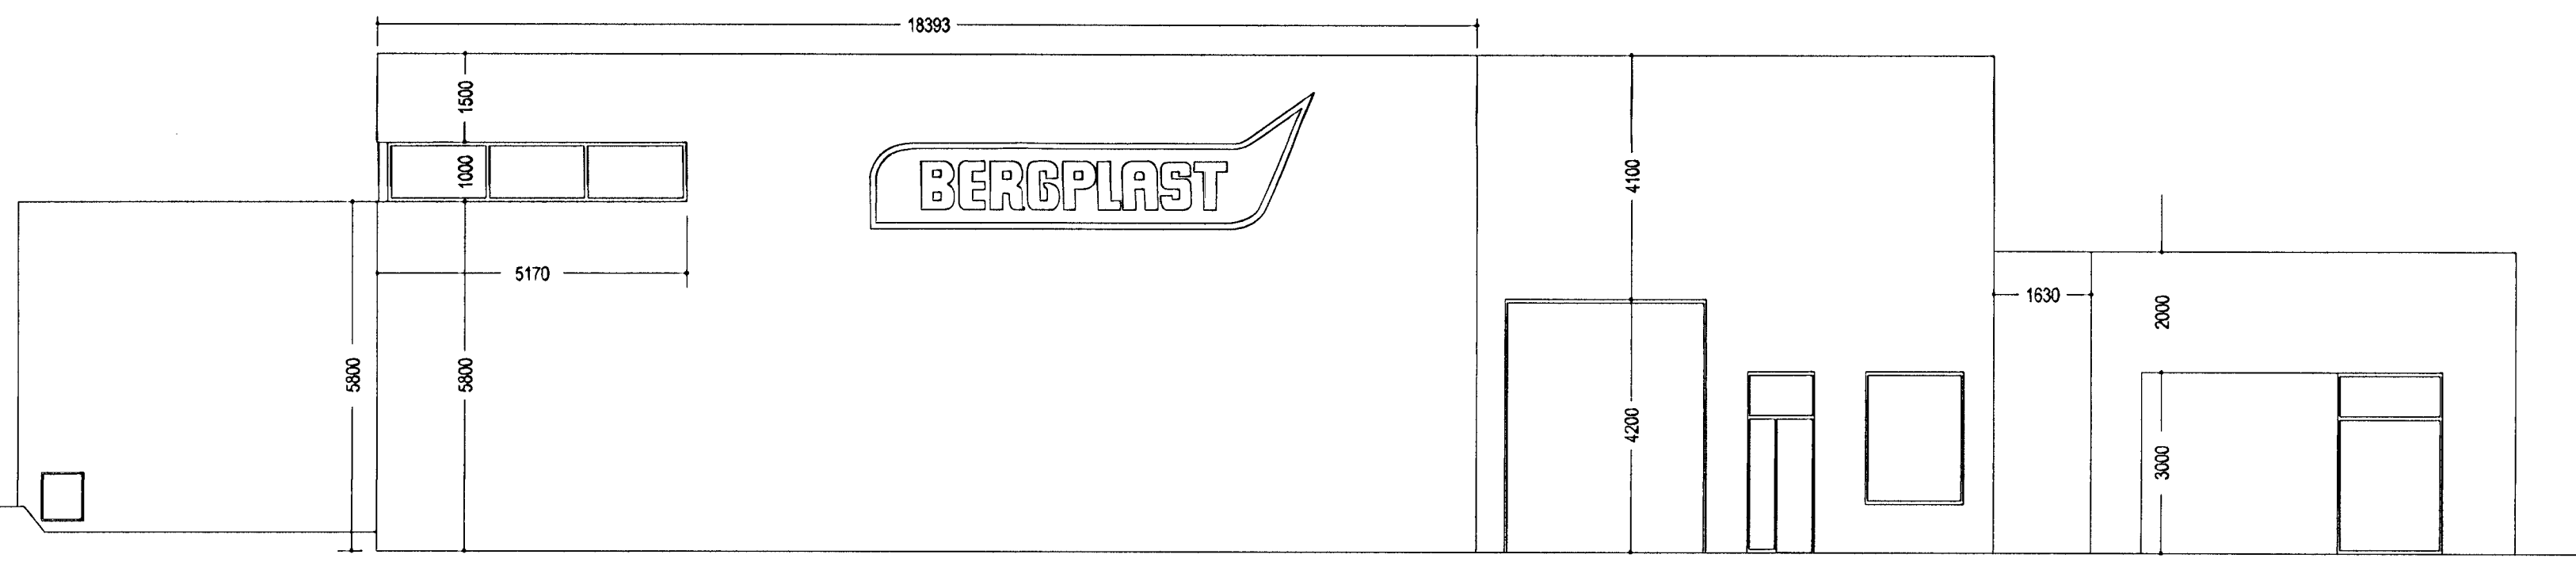

Norðurhlíð

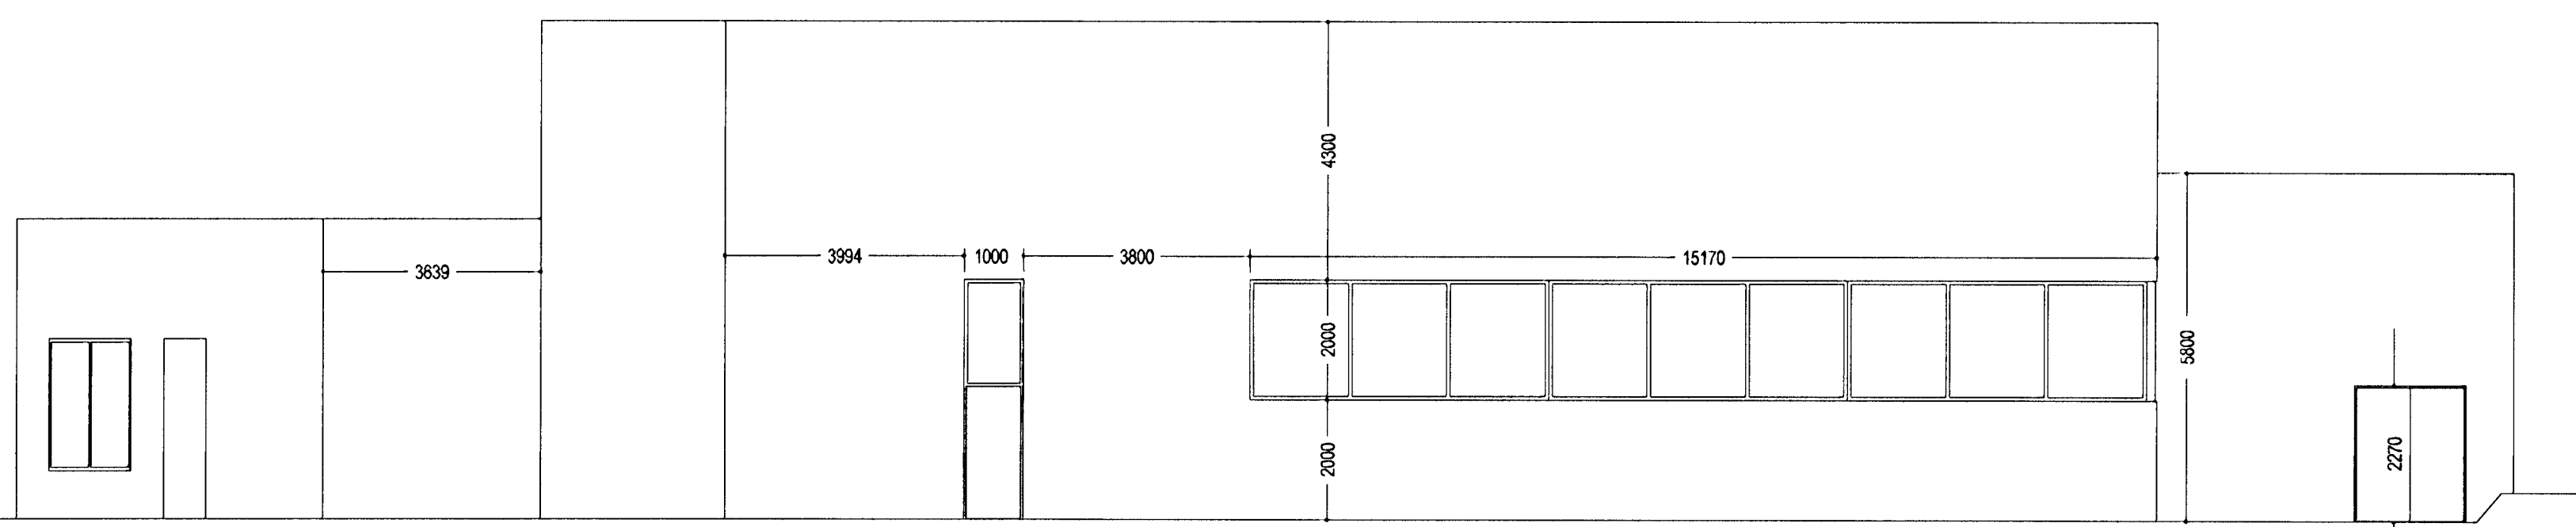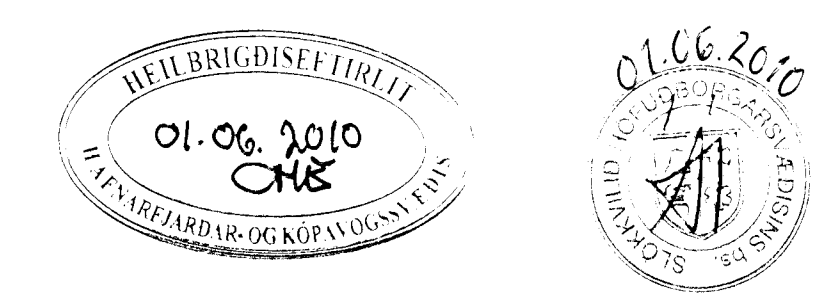

Suðurhlíð

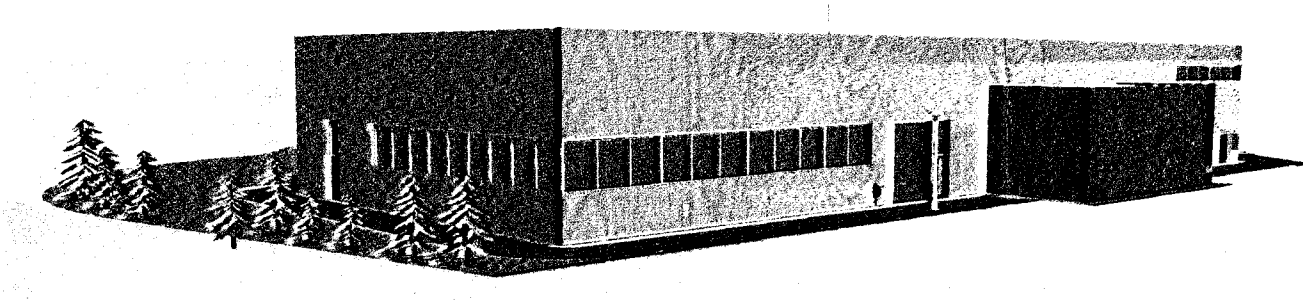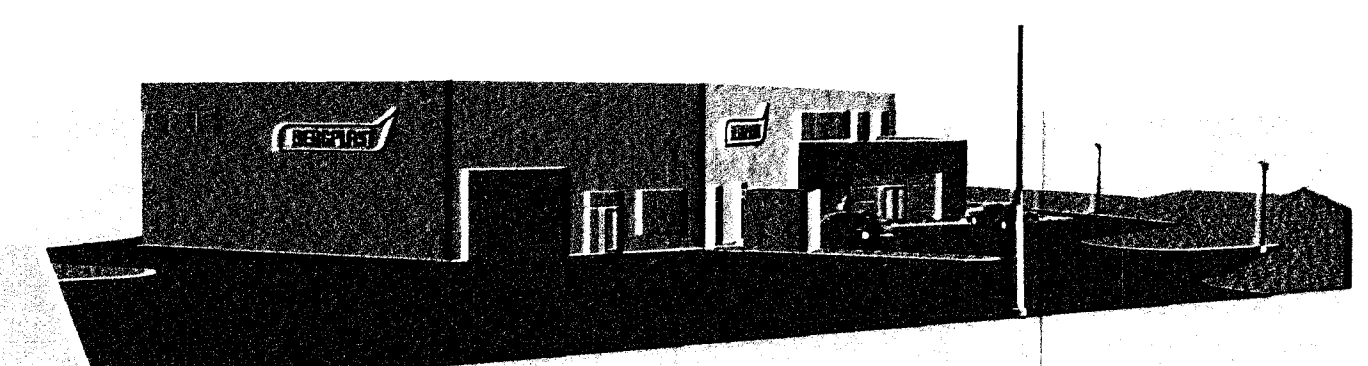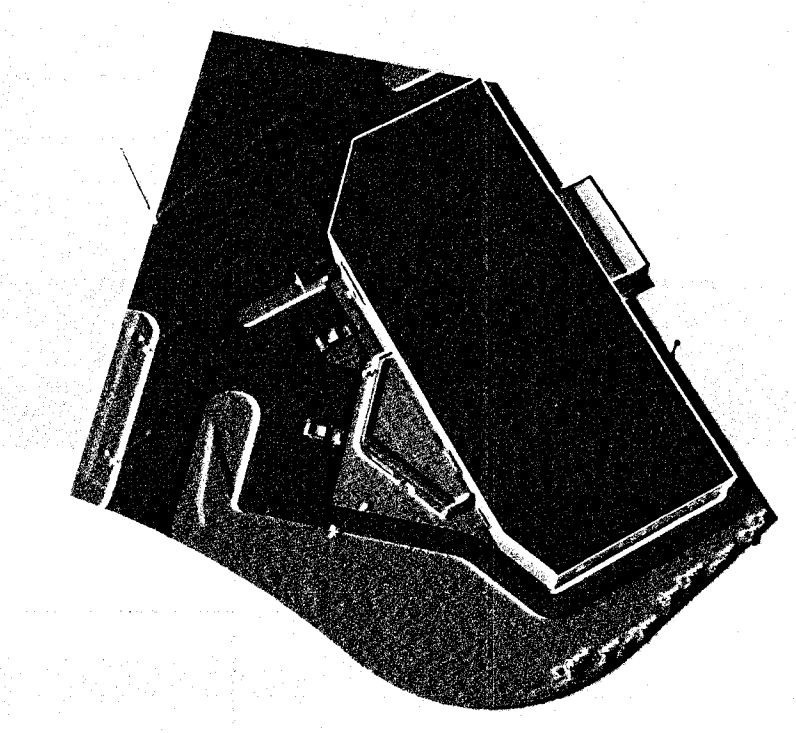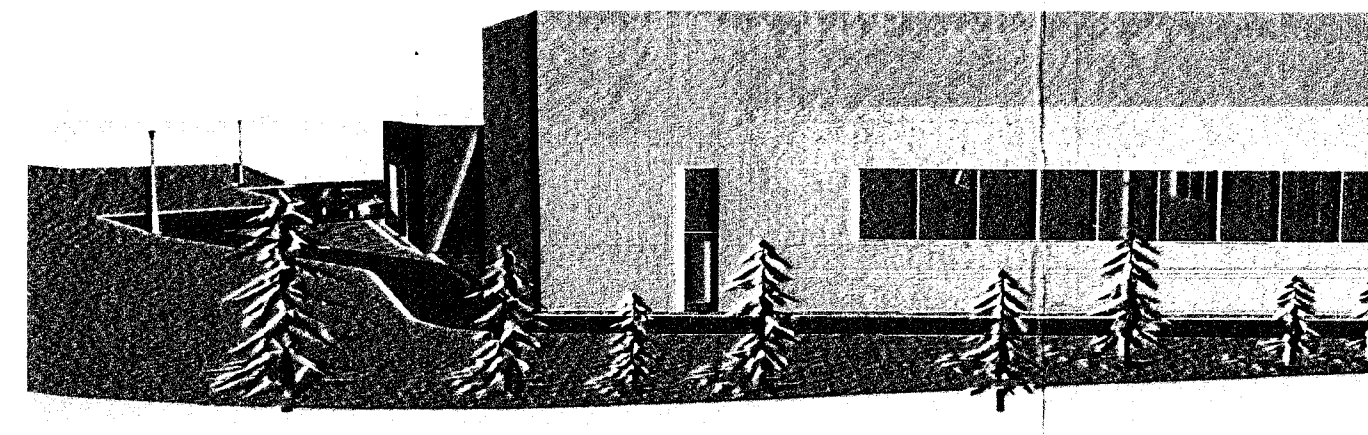

Breytingar: Þjófvarnarskipti bætt inn, brunamerkingum breytt 27.09.2007.
 Húð færð 11.02.2008. Gluggapósti bætt inn 19.09.2008. Spennistöð bætt inn 30.10.2009.
 Tjaldskýli fyrir síló bætt við og skráningartöflu breytt 25.01.10. Bo í tjaldskýli bætt inn í maí 2010.

BREIÐAHELLA 2, HAFNARFIRÐI.

Útlit	teikning nr.	100.03
mælikvarði	teiknað	20.07.07. Br.27.09.07.
1:100	hh. sá. sr.	Br.11.02.08. Br.19.09.08. Br.30.10.09. Br.25.01.10.

HÚS OG SKIPULAG, BOLHOLTI 8, 105 REYKJAVÍK, Sími 511 1099 og 894 7040.
 Hildigunnur Haraldsdóttir F.A.L. kt. 080654-4219 hildigun@husk.is
 Sverrir Ásgeirsson hönnuður.