
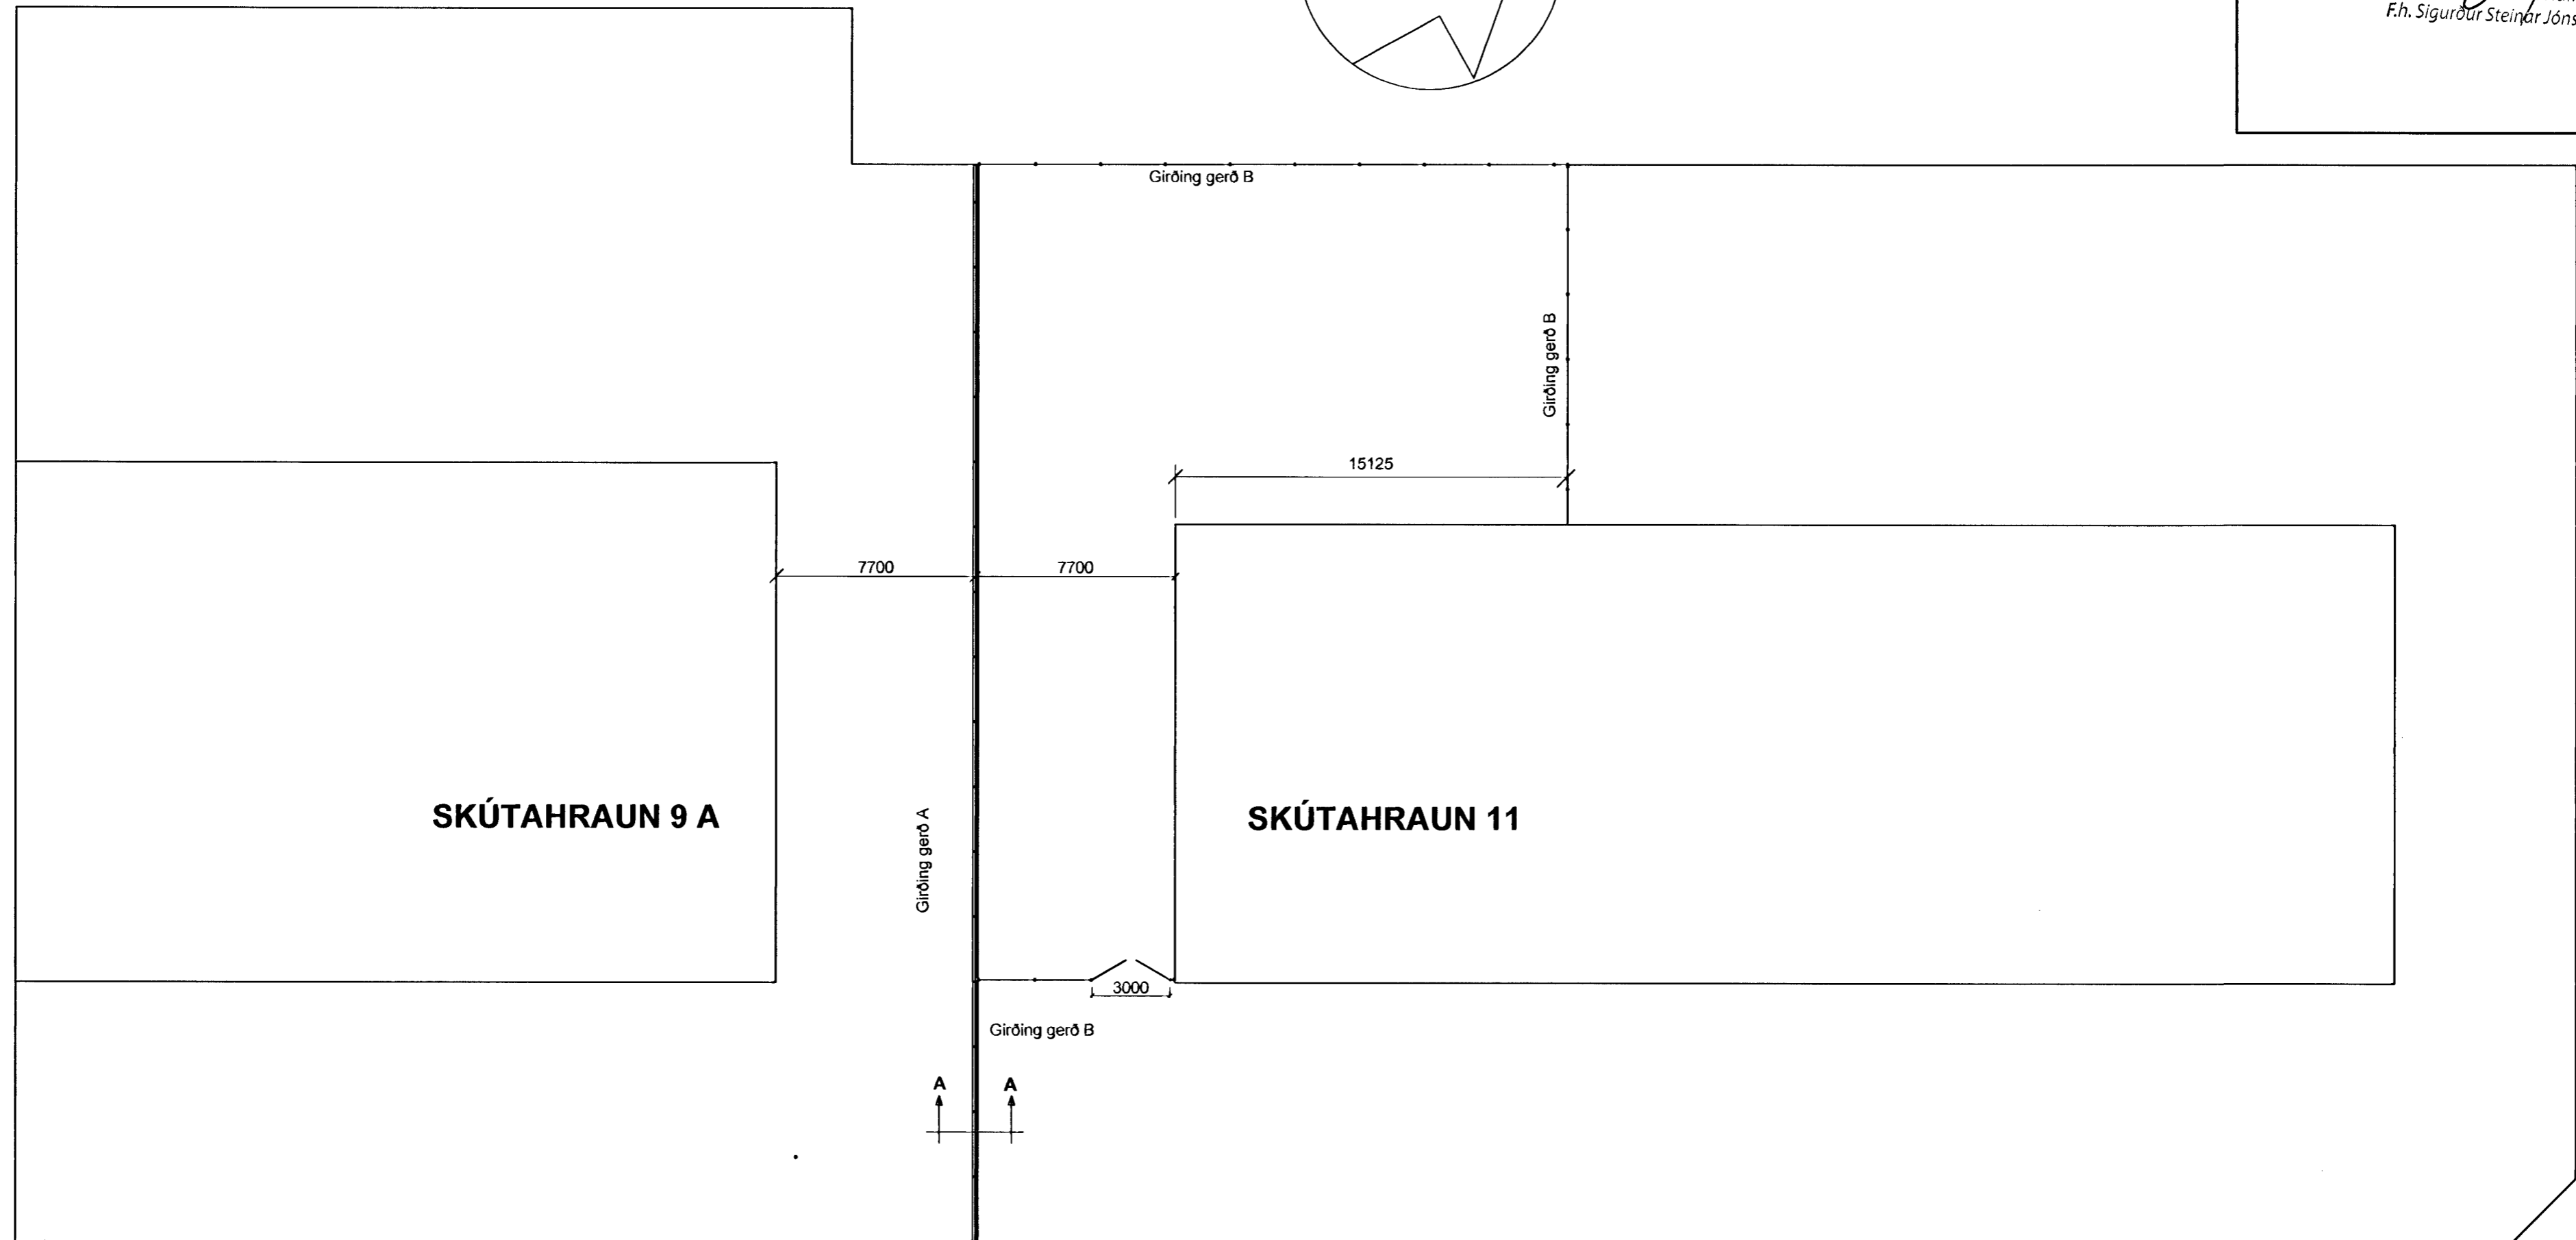


Samþykkt þann
30 JUN 2010
Byggingafélagið Vinnu Hafnarfirði
F.h. Sigurður Steinþór Jónsson

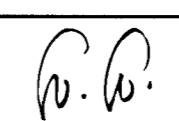

SKÚTAHRAUN

Breyting á staðsetningu milli húsa nr 11 og 9a, mars 2010

Skútahraun 11, Hafnarfirði	1
Girðing lóðar, afstöðumynd	Dagsetn: Okt. 2008
	Mælikvarði: 1 : 200