

A

B

C


D

E

F

G

H

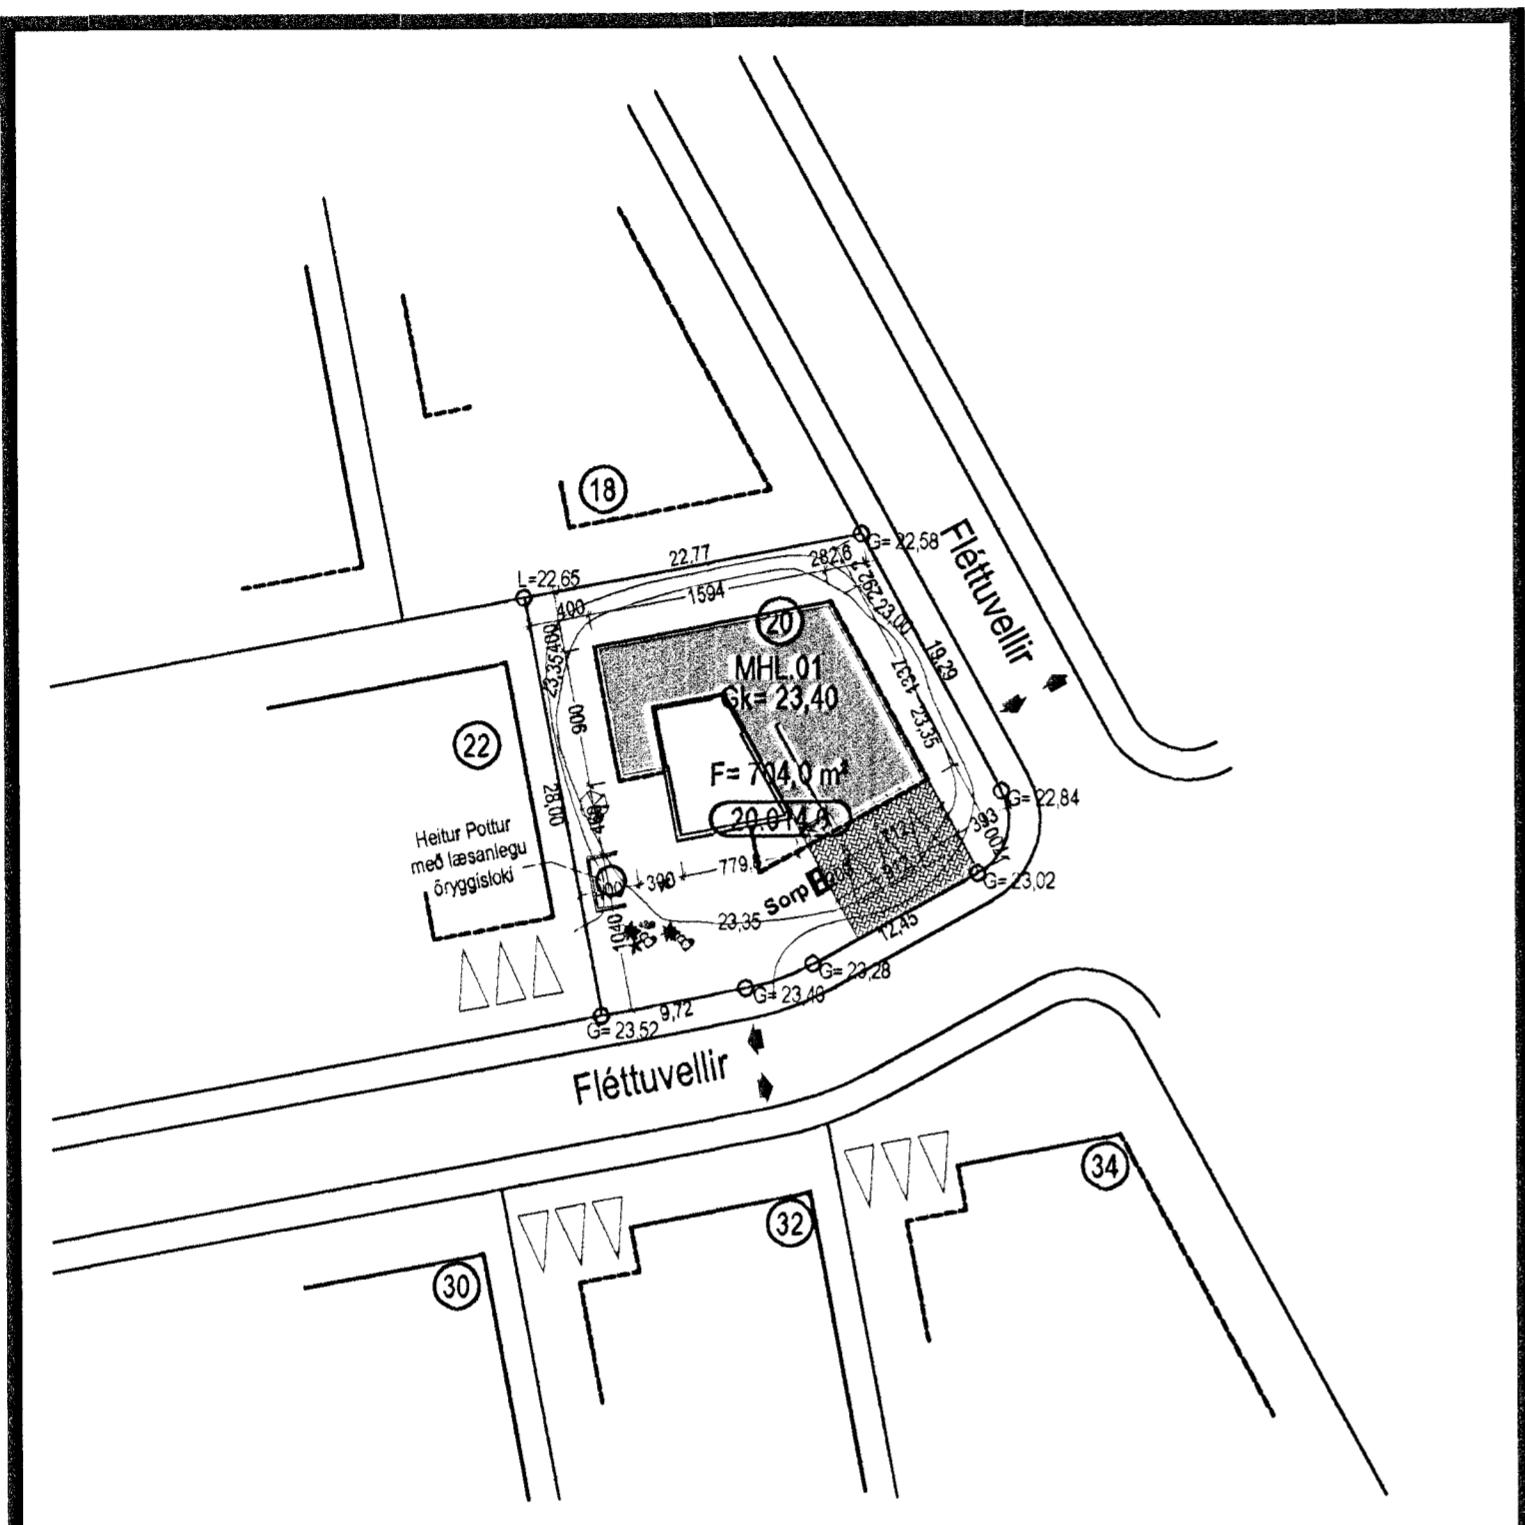

Afstöðumynd 1:500

1 5 10 15 20 25 30 35 40 45 50 m

BYGGINGARLÝSING

Einbýlishúsið við Fléttuvelli 20 er einnar hæðar hús með flötu þaki og innbyggðum bílskúr. Húsið er framleitt úr forsteyptum einingum frá viðurkenndu fyrirtæki. Þegar burðarþolshönnuður hefur lokið við burðarþol mun vottun eininga verða lagðar fyrir embætti byggingarfultrúa.

Á löð er gert ráð fyrir forsteyptu skýli fyrir sorpílat, bílastæðum fyrir 3 bila og heitum potti með læsanlegu öryggislok. Farið er fram á hækka gólfkóta um 30 sm frá miðviðunarkóta hússins.

Sökklar, og botnplata eru staðsteypt með járbentri steinsteypu. Útveggir eru úr vottuðum forsteyptum samlokueiningum með 100 mm. Plasteihangrun milli laga.

Bærði innveggir eru úr vottuðum forsteyptum einingum. Pakplatan er úr vottuðum filigran plötum með ásteypulagi. Sökklar og botnplata eru einangruð með 75 mm. plasteinangrun. Pakplatan er einangruð með 200 mm sniðskorinn plasteinangrun, sem varin er með viðurkenndum þakdúk sem festur er niður með harpaðri möl (kornastærð 60-80 mm). Gluggar eru úr timbri og gleraðir með tvöföldu K-gleri.

Í gluggalausum aflokuðum innryðum skal koma fyrir loftræstingu. Í votrymum og í bílskúr eru gólfniðurföll. Húsið er hitað upp með gólfhitakerfi og hefðbundnu ofnakerfi. Léttir innveggir eru úr málmstoðum sem klæddir eru 2x tvöföldu lagi af gifsi. Allar klæðningar eru úr efni í flokki 1.


KÖLNUNARTÖLUR

U gildi útveggja	0,40 W/m² K
U gildi þaks	0,20 W/m² K
U gildi glugga	2,00 W/m² K
U gildi hurða	3,00 W/m² K
U gildi útveggja meðaltal	0,85 W/m² K

STÆRDARMÁL

Lóðarstærð	704,0 m²
Nýtingarhlutfall	0,32
Bílastæðafjöldi	3

Samþykkt þann
23 JUN 2010
Byggingafulltrúinn Hafnarfjörður
F.h. Sigurður Steinach Jónsson

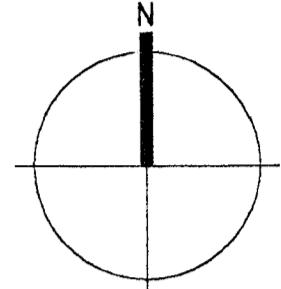

TAKN

GN	= Gólfniðurfall
PN	= Pakniðurfall
LR	= Loftræsing
VLR	= Véknun loftræsing
PK	= Postkassar
NL	= Neyðarjós
BO	= Búrgunarop
R	= Reykskýjan
HSL	= Handslókkvitaði
ÚT	= Merktur útgangur
E	= Fellistigi við búrgunarop
○	= Brunaslanga
□	= Síglæsia
---	= Intak
&	= Blasðæði fyrir fallaða
E160	= Vegir og hæðaskif
E190	
A-E160	
A-E120	
RE160	
RE120	
A-REIM120	
E-CS30	= Hurðir
EI-CS30	
EI-CS60	
E30	= Gluggar

BREYTING

Breyting	Dagsetning	Teiknað	Yffirfarlö
1	12.10.05	MML	KR
Breyting vegna athugasemda			
2	19.12.05	MML	KR
Breyting vegna athugasemda			
3	21.06.10	RCM	KR
Bætt við beinu aðengi úr bílskúr í þibúð baðherbergi í hjónaherbergi breytt í fataherbergi og heitur pottur tilfærur á löð.			

KRark

Kristinn Ragnarsson arkitekt ehf.
Suðurlandsbraut 4a - 3.hæð 108 Reykjavík, Iceland
S 564 2255 Fax. 544 4225
KL 581298 3509 www.krank.is krank@krark.is

Verkefni: Fléttuvellir 20

Staður: Hafnarfjörður

Verkhlut: Afstöðumynd

Verknúmer: 05075IE	Verkefnastjóri: MML
Hönnun: KR	Teiknað: MML
Yffirfarlö: KR	Samþykkt: Kristinn Ragnarsson KL 120944.2009
Mælkvarði: 1:500	Dagsetning: 26.09.2005
Skrá: 05075IE-L001.dwg	Blað: L001