



SK.

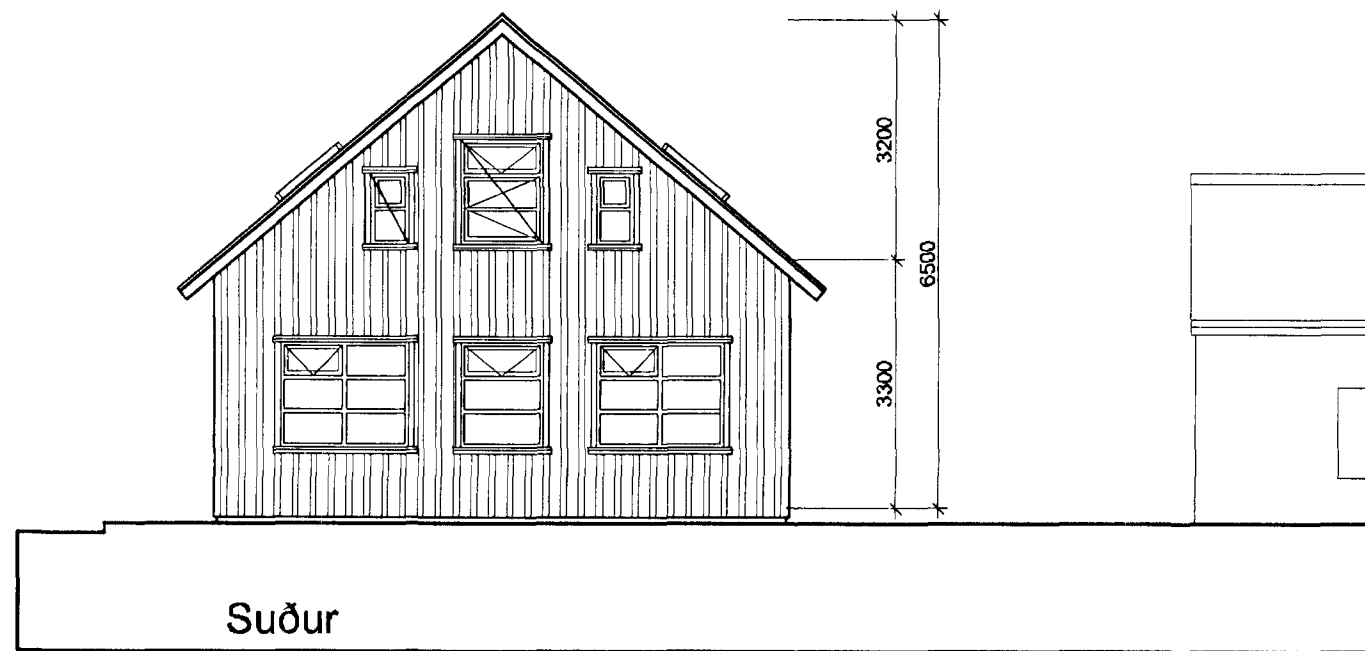


Suður

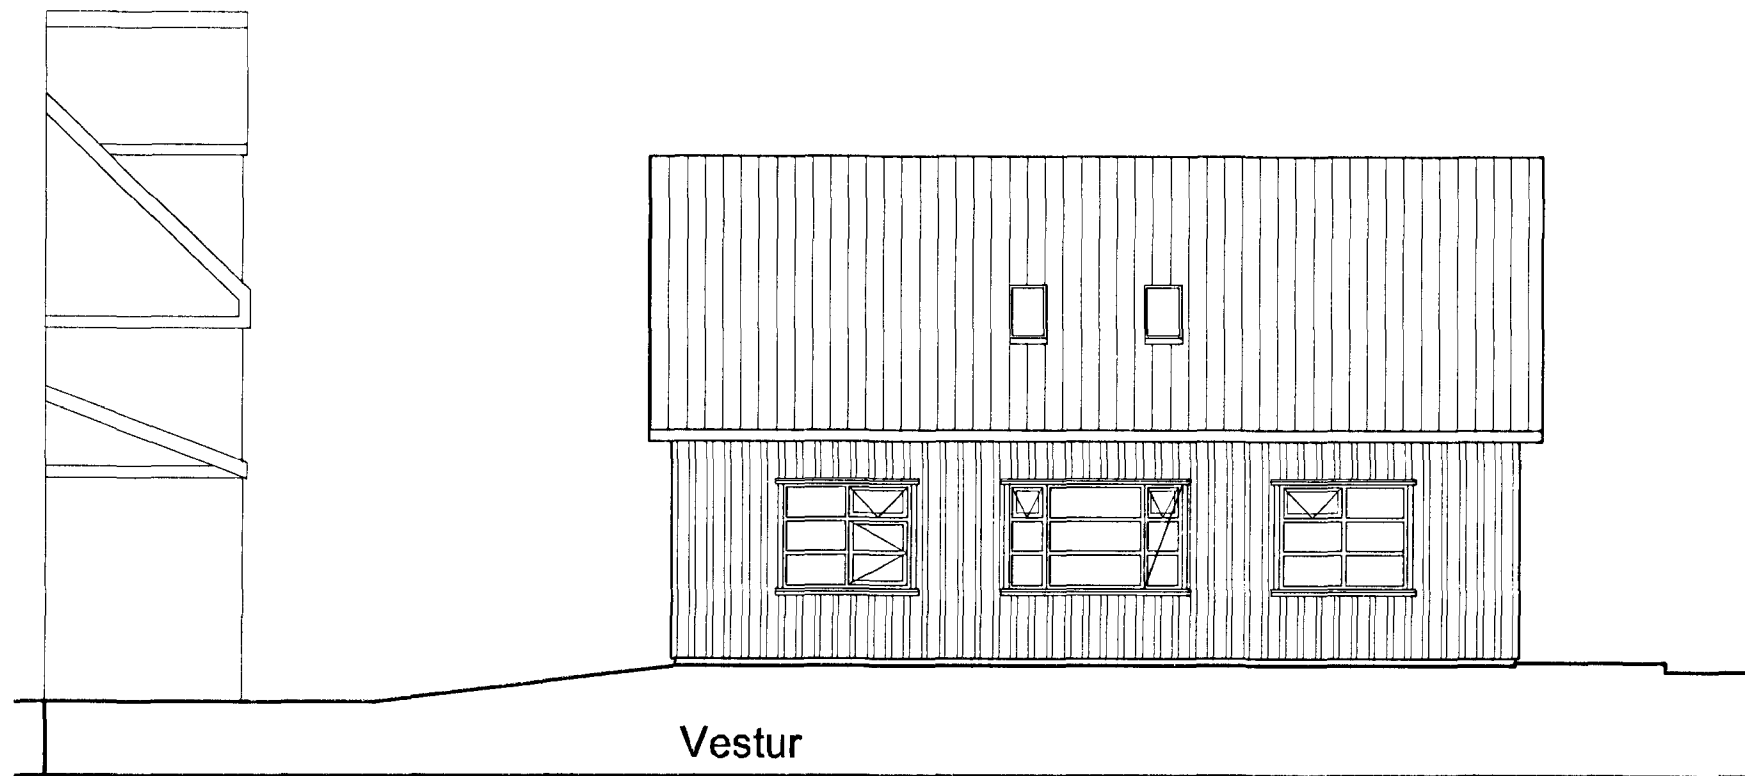


Vestur

Sambykkt þann  
 02 JUN 2010  
 Byggingafulltrúinn í Hafnarfróði  
 F.h. Sigurður Steinar Jónsson


breytt/dags./ teiknað / lýsing  
 A/10.05.2010/Hurð breytt í glugga á vesturhlöð

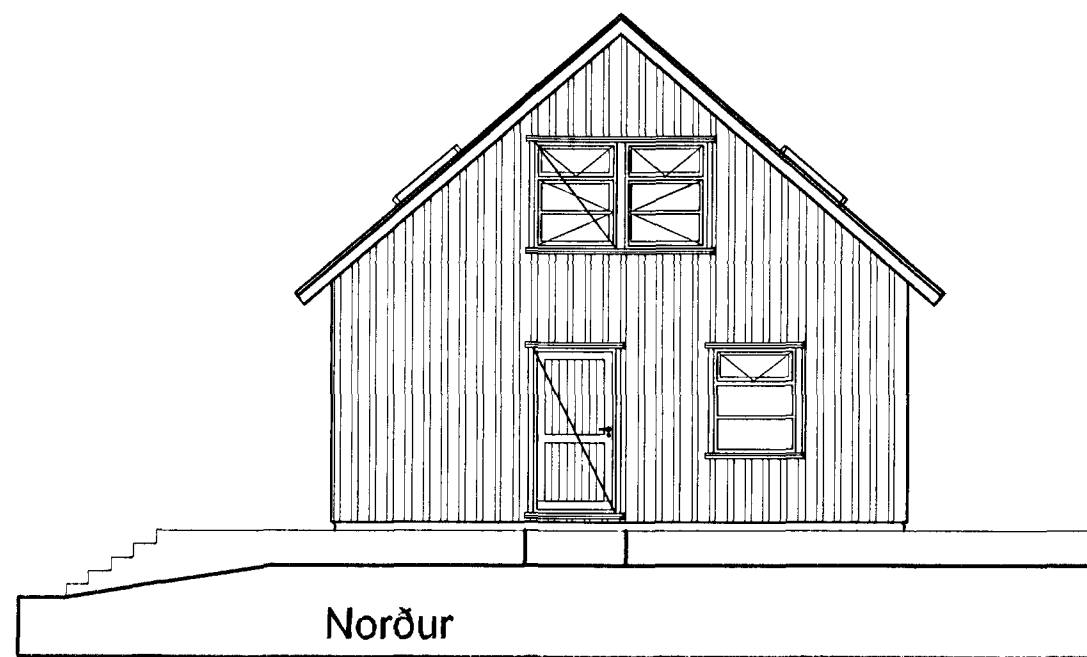


Norður

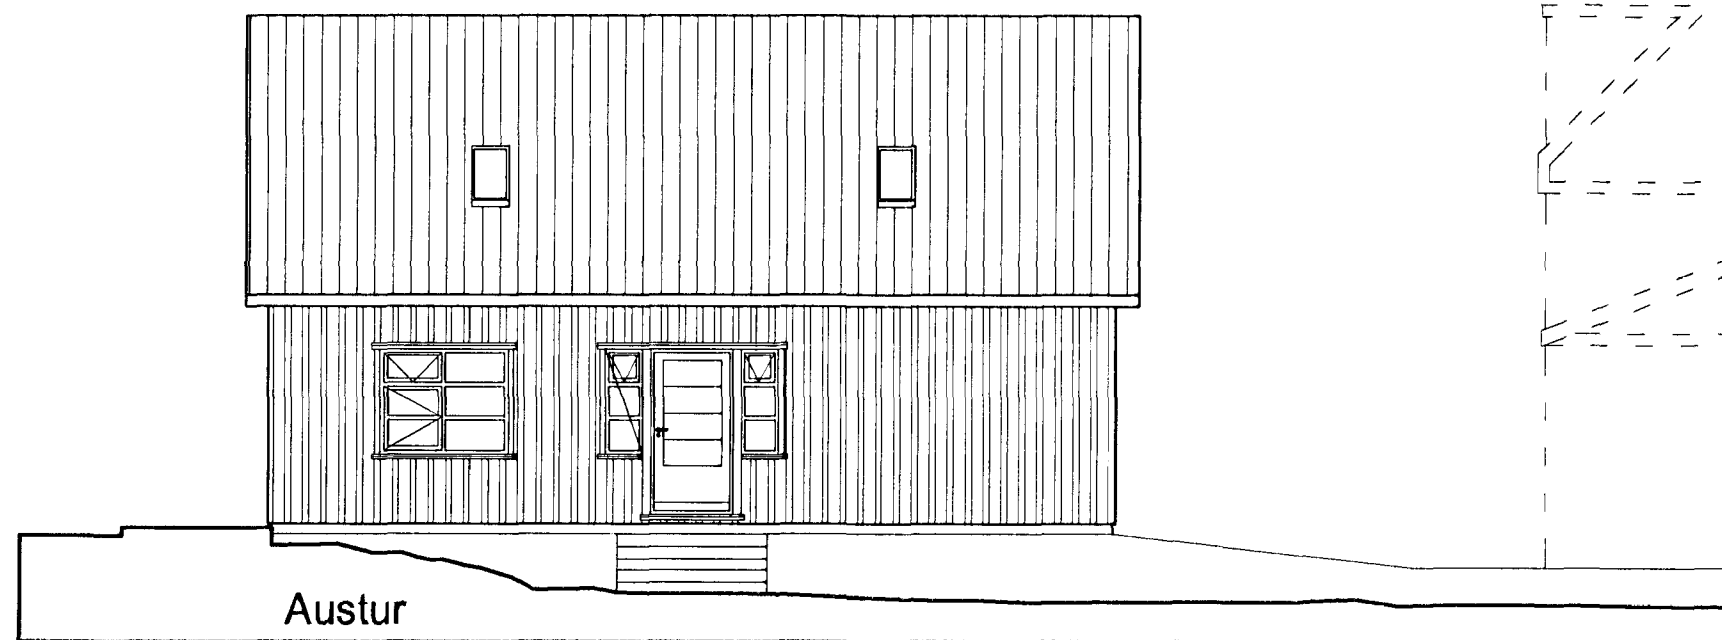

Austur

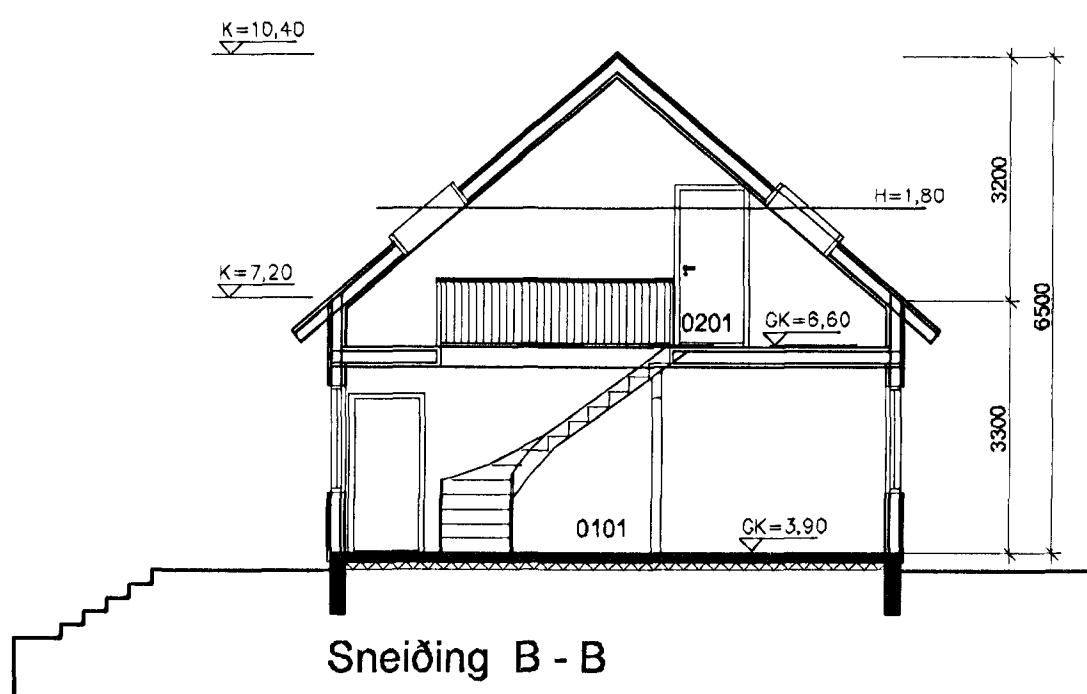

Sneiðing B - B

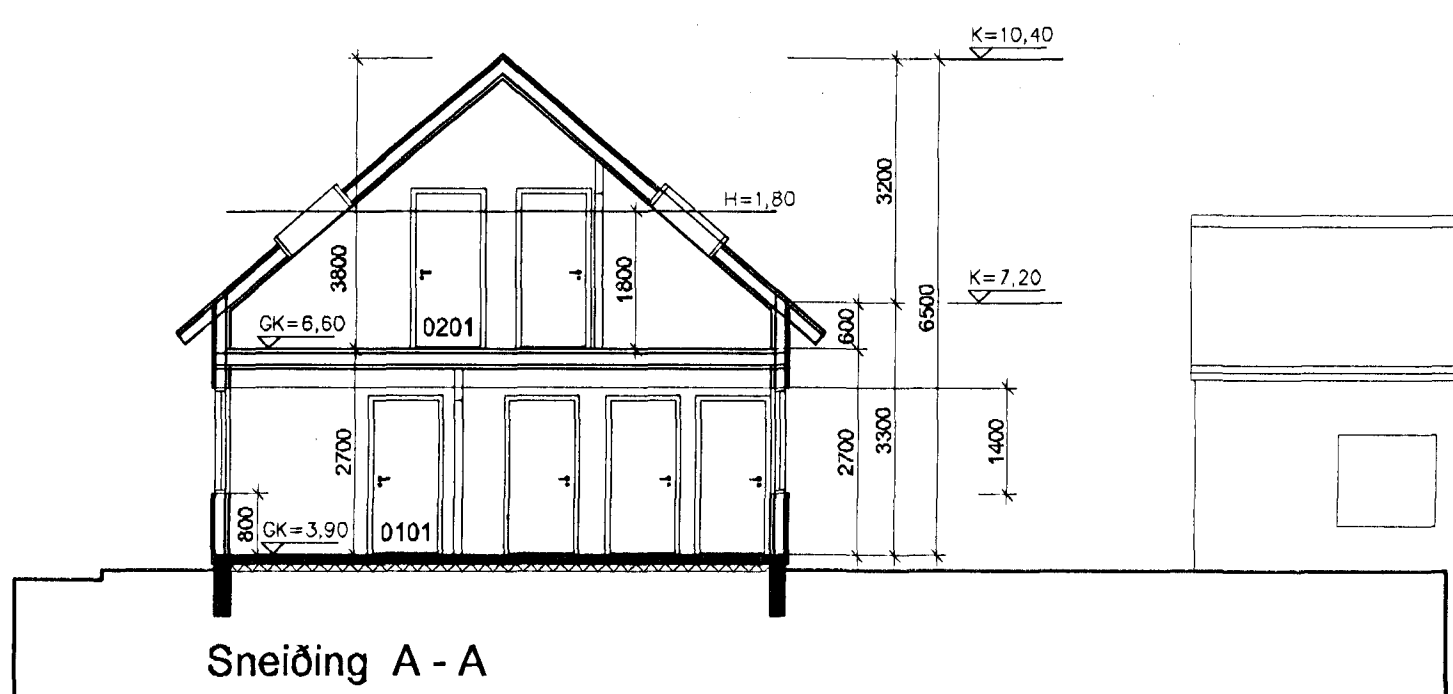

Sneiðing A - A

Vesturgata 8  
 Hafnarfjörður  
 Útlit  
 Sneiðingar

Hannað / teiknað : ff Verknúmer : 101  
 Mælikvarði : 1/100 Dagsetning : 25.02.04

Teikn.nr. 102

Aðalhönnuður :  
 Frórik Fróriksson arkitekt Fa. Kt: 211256-4519

**Studio F**  
 Kelduhvammur 6, 220 Hafnarfjörður  
 Kt: 430707-1870 Sími: 864 98 10 Netfang: studiof@siandia.is