




SNID A-A
MKV 1:100

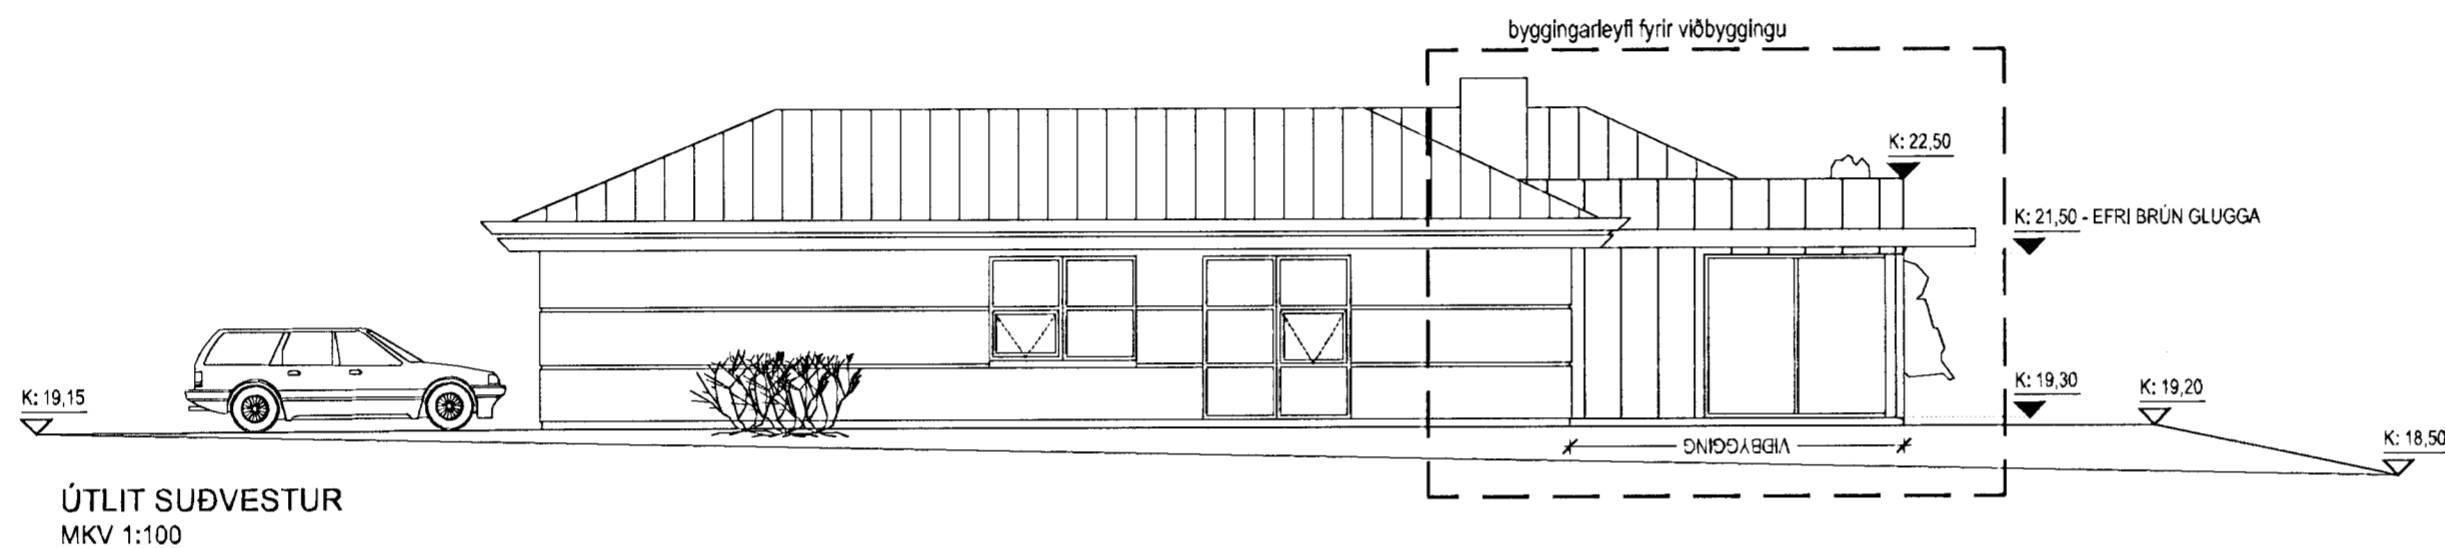

ÚTLIT SUÐVESTUR
MKV 1:100

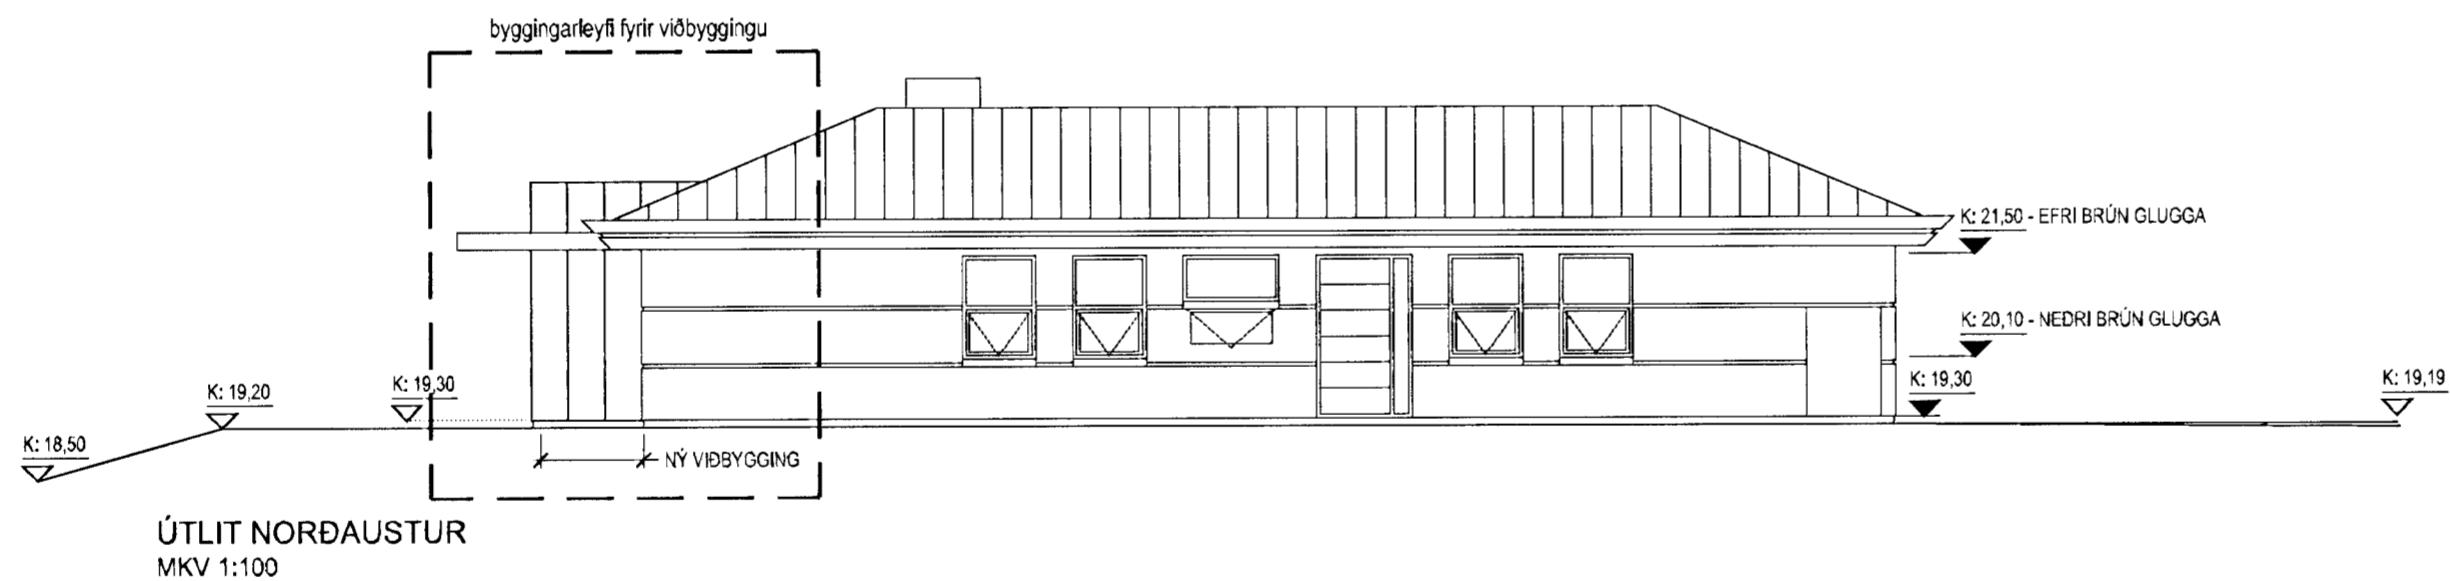

ÚTLIT NORÐAUSTUR
MKV 1:100

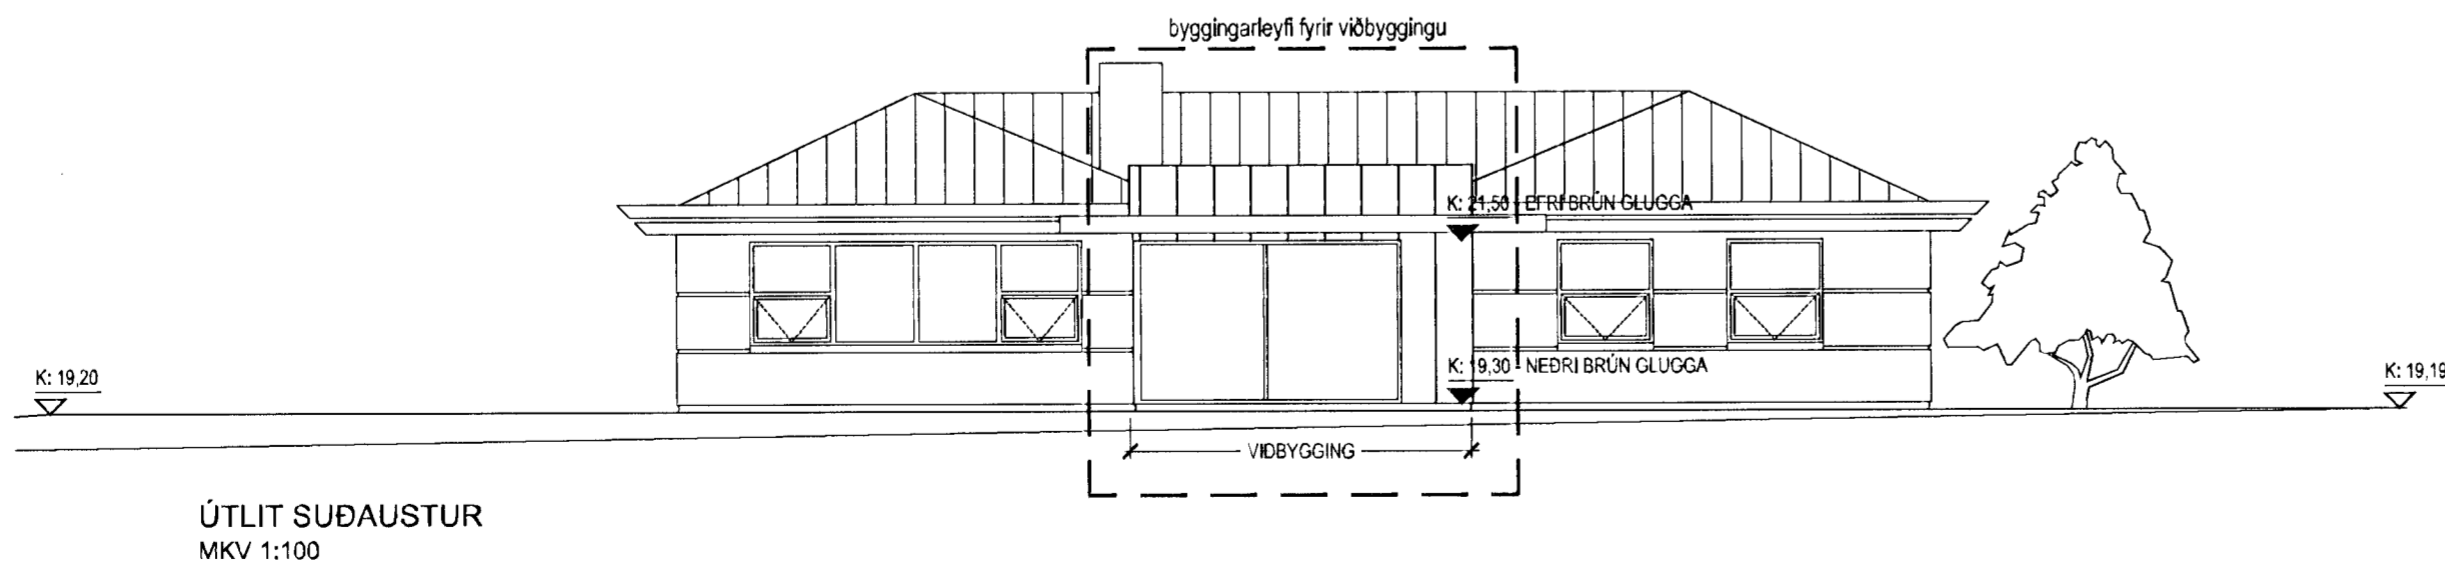

ÚTLIT SUÐAUSTUR
MKV 1:100

01 - 23.06.2009 SE gluggi í stofu óbreyttur
Úlg. TÍV. Dags. Teikn. Skýring / Breyting. Sambærk. Dags.
*Tilvísun: ÚTR: útgáfa ínni rými, ÚSV: útgáfa samþ. verkkaupa, ÚTF: útgáfa í framförðanda,
ÚTB: útgáfa úbyggingarnefnd, ÚTV: útgáfa verkakringar

VERKKAUPI / EIGANDI

EINBÝLISHÚS - VIÐBYGGING
TEGUND VERKS

LÆKJARBERG 32
GATA/STAÐSETNING

ADALUPPDRATTUR
SNID OG ÚTLIT

LANDNÚMÉR: 121731
STADGR.: 1400-1-58100320
MHL: 01
MKV.: 1:100
BLADSTÆRD: A2
ÚTGÁFA DAGS: 23.01.2008
STOFN DAGS: 08.11.2002
TEIKNAD: JBEN/BSS/pH
YFIRFARID: BSS

0614 - 07 - 0 - A - (99) - 302 - 01

VERKNR. MAPPA SVÆÐI ÁBYRÐ SFB NR. RAÐNR. ÚTGÁFA

BATTERÍÐ
ARKITEKT

Jón Ólafur Ólafsson FAI
kt: 09069-4099

Sigurður Einarsson FAI
kt: 110457-2789

Sigurður Harðarson FAI
kt: 030446-3999

kt: 521291-1259
Trönuhraun 1
220 Hafnarfirði

S: 54 54 700 F: 54 54 701
Netfang: batteri@arkitekt.is
Heimasíða: www.arkitekt.is

© BATTERÍÐ EHF

ÖLL AFNOT OG AFRITUN TEIKNINGAR AD HLUTA EDA Í HEILD ER HÁÐ SKRIFLEGA LEYFI HÖFUNDA