


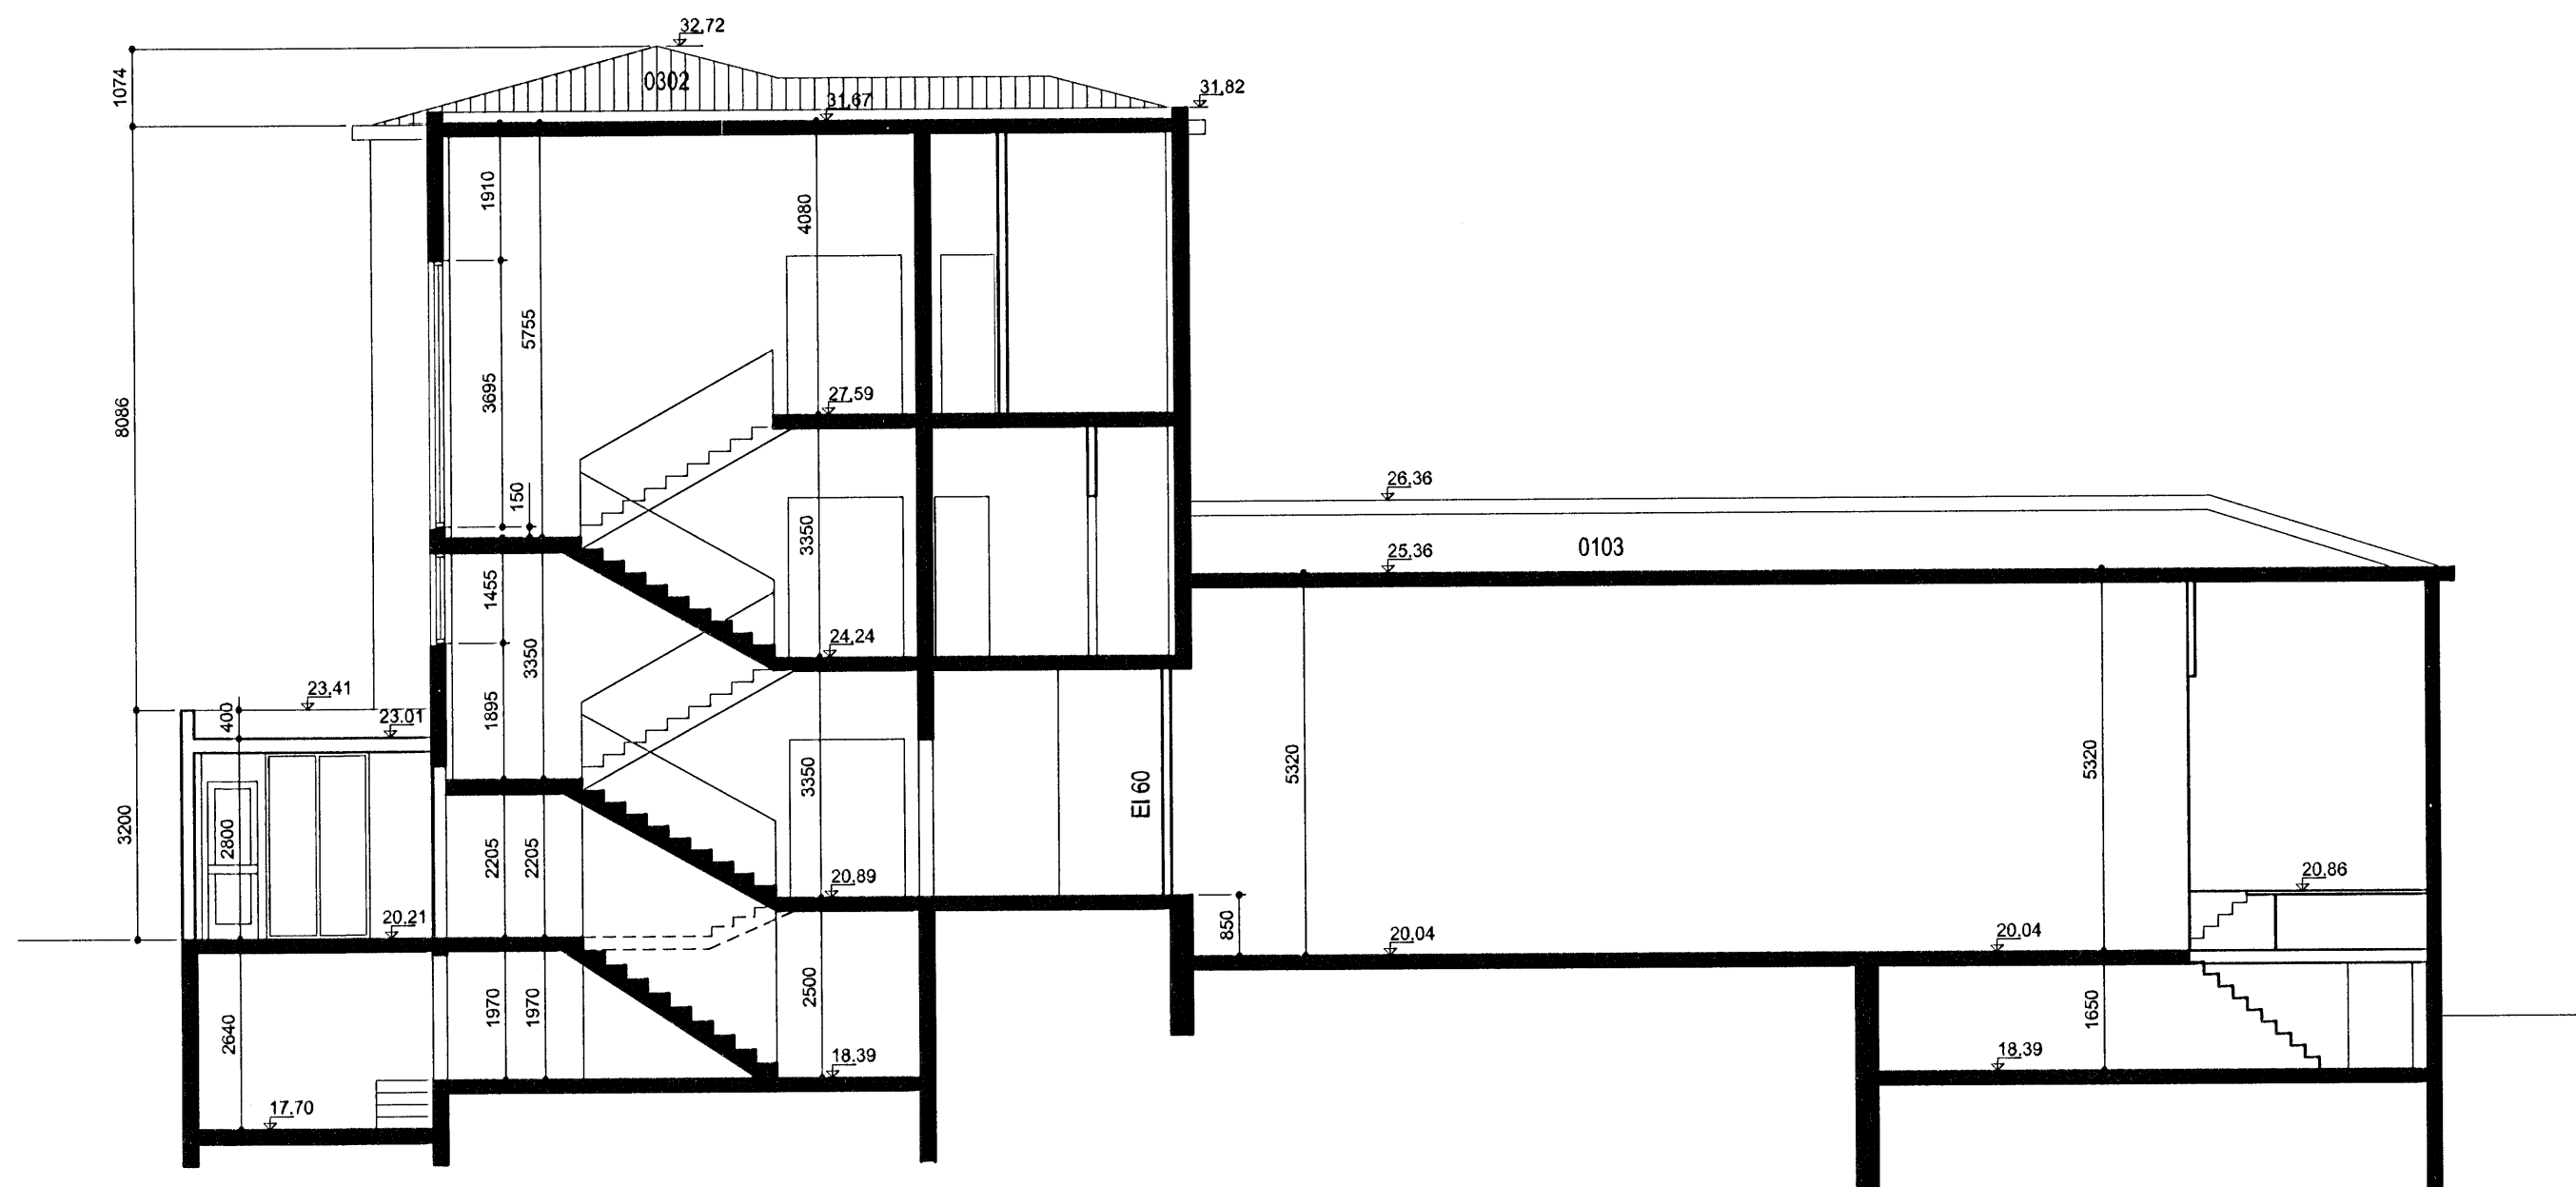

SKURÐMYND A-A  
MKV 1:100



SKURÐMYND B-B  
MKV 1:100

Samþykkt þann  
22 SEP 2010  
Byggingafultrúinn í Hafnarfirði  
F.h. Hrólfur S. Gunnlaugsson

SKÝRINGAR:

Endurskoðun:	Daga:	Teikn. Yfirf.:
B:		
A:		

Suðurgata 44  
220 Hafnarfjörður

STADGREINIR: 1400-1-84700440  
VERKKAUPI: Fasteignir ríkissjóðs  
KENNITALA VERKKAUPA: 690981-0259

REYNDARTEIKNING

EFNI: SKURÐMYNDIR A-A OG B-B  
MÆLIKVARDI: 1:100  
FRUMSTÆRD BLADS: A2  
TEIKNAD: ÓA, KMK  
YFIRFARID: RÖB  
DAGSETNING ÚTGAFU: 10.08.2010

VERKNR: 1011  
TEIKN. NR: 106  
ENDURSK.:

**VA ARKITEKTAR**  
borgartún 6  
105 reykjavík  
kt: 450400-3510  
sími: 530 6990  
fax: 530 6991  
vaarkitektar@vaarkitektar.is  
www.vaarkitektar.is

*Ólafur Axelsson*  
ÚTGEFANDI: ÓLAFUR AXELSSON KT: 041251-3019

Teikning þessi er gefin út af undirrituðum fyrir hönd eiganda höfundaréttar, VA Arkitektar ehf. Teikninguna má ekki afrita með neinum hætti, að hluta til eða í heild án skriflegs leyfis höfundar.