


SNIÐ A-A. m.kv. 1:100.

Byggingarlýsing / verklýsing:

Húsið er stáðsteypt og einangrað og klætt að utanverðu. Undirstöður og botnplata eru stáðsteyptar á þjappáðri hraunfyllingu. Botnplata véslípuð og eða með gólfhlögnum, með halla að niðurföllum. Útveggir stáðsteyptir 150 mm. Að utanverðu eru veggir einangraðir og klæddir með sléttari plötuklæðingu. Á vegg er fest 45x100 mm blikk-leiðarar c/c 600 mm, leiðurum er fest við steyptan vegg með blikk/knegtum c/c 1200 mm, með Ø 10mm múnrboltum eða örðrum jafn sterkuð festingum. Til að tryggja höggþol klæðninginarrinnar er blikkleiðurum fjölgæð um helming á neðstu 1200 mm á veggjum. Á milli leiðara er einangrað með 100 mm steinull (einangrun skal díluð í mür 4 dílar pr m²). Klæðning slétt á, eða sambarilegt plötuefni er skrúfað á leiðara, undir þver- og langsamskeyti skal loka með renning úr sama efni og leiðaran. Vatnsbretti og áfellur skulu vera úr sama efni og klæðningar. Dak er byggt úr timbursperrum sem hvíla á steyptri efstu plótu, þá er þak heilklætt með 25x150 mm bordvið, þakpappa og þakstái. Steypir veggir eru sandspartlaðir og máladir að innanverðu. Veggir (eldhindrandi) milli einstakra eininga, aðri en steyptir veggir eru a.m.k. El60 eldhindrandi veggir. Hlaðnir El60 veggir, ekki berandi veggir milli einstakra eininga, eru uppbryggðir sem hér segir: 70 mm hlaðin vikurveggur, múnrbóðadur beggja vegna med 15 mm múnrbóð. Léttir El60 veggir, léttir milliveggir á milli einstakra eininga eru uppbryggðir sem hér segir: 35 x 120 mm blikkgrind fyllt með steinullareinangrun og klæddi beggja vegna með 2x13 mm gifsplótum. Húsið verður hitað með miðstöðvarofnum, og eru lagnir sýnilegar að hluta.

LR. táknað loftrésting. Herbergi og svæði sem liggja að útvegg eru loftrést um opnanl. glugga. Lokud innrymi eru loftrést í gegnum blikk stokka, sjálftrekkjandi eða með vélrænni loftréstingu eftir því sem við á

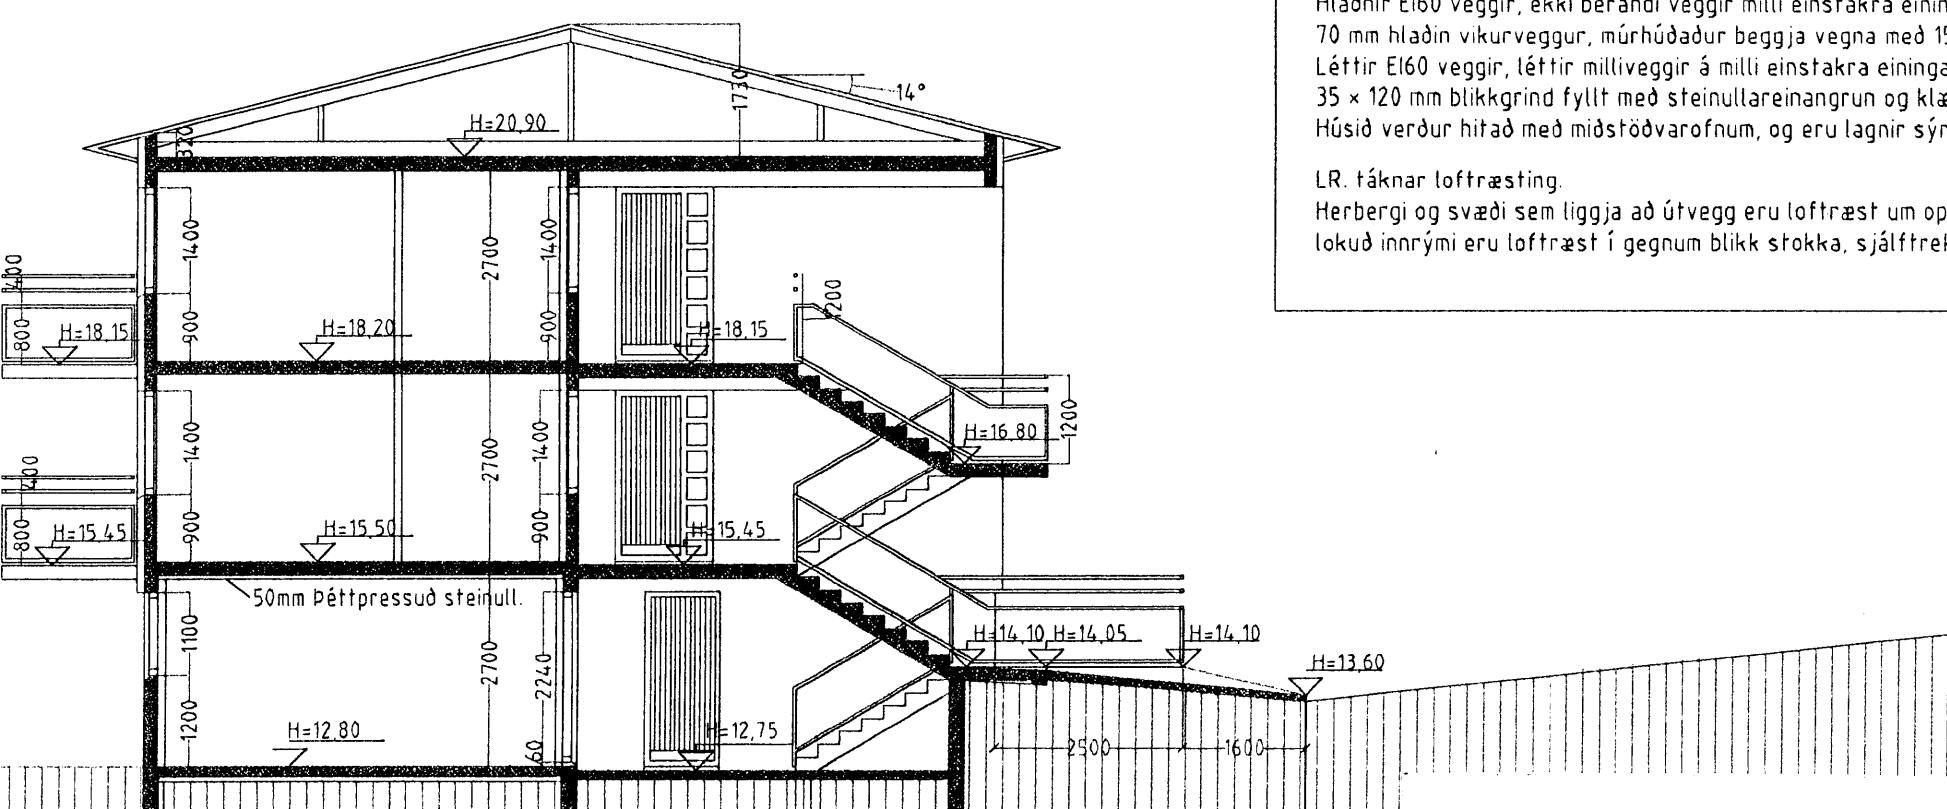

SNIÐ B-B. m.kv. 1:100.

Teikning þessi er fengin hjá Sigurði Þorvarðarsyni. Hún var samþykkt af byggingafulltrúnum í Hafnarfirði (fh. G. Valþysd.) 4. okt. 2002.

8.8.2010 færði Sigurðr Aðalsteinsson breytt mál herbergja umhverfis útitróppu (1. og 2. h.) inn á teikninguna (mælt 22.06.2010) og gerði nýja skráningartöflu dags 8.8.2010.

Skýringar vegna eldvara:

Handslokkvitækjum skal koma fyrir í húsinu í samræði við eldvarnaefnit.

Skýringar á táknum teikninga:

(Burðargrindur)
R60 Burðargrind úr límré, stáli, steypu eða strengasteypu.
(Veggir)
RE160 Berandi veggur úr steypu og eða íré
El60 EKKI berandi veggur úr stálgind/gifsplótum og eða frégrind/gifsplótum.
A-REM120 Eldvarnarveggur (Hæðarskil/milligölf).
RE160 Milligölf úr steypu,
Milligölf úr stálbítum, stállangbondum, steinull og gifsplótum að neðan.
Milligölf úr stálbítum, frélangbondum, steinull og gifsplótum að neðan.
Milligölf úr límrébitum, frélangbondum, steinull og gifsplótum að neðan.
(Hurðar)
El-CS60 Eldvarnarhurð.
El-CS30 Eldvarnarhurð.
E-C30 Eldvarnarhurð (Gluggar)
E30 Eldvannargluggi.

Klæðningar Evro-A (ígildi klæðningar áður í flokki 1)
Evro-B-F (ígildi klæðningar áður í flokki 2)

Merking einstakra tákna:
R táknað burðarköl
E táknað heilleika
I táknað einangrun
W táknað vörn fyrir hitageislum
C táknað sjálftrekkandi hurð
S táknað rækhindrandi byggingahluta.
Allir eldvarnamerkir byggingahlutar skulu hafa hlutið samþykki
Brunamálastofnunar ríkisins.

HRINGBRAUT 2c HAFNARFIRDI.

Sigurður Þorvarðarson byggingafraðingur bfí.
Teiknistofan Strandgötu 11 220 Hafnarfirði.
STH. teiknistofan ehf. kt. 510298-2769. Kt. aðalhönnuðar: 141250-4189.
Sími: 5651510. Fax: 5651299. Netfang: teiknistofan@icelandia.is

Skýringar:	Aðaluppdráttur.
Teikning:	Sniðmyndir. Tekstar.
Mælikvarði:	1 : 100.
Undirskrift:	
Blað nr:	6 af 7.
Dagsetning:	25 október 1999.
Breytt:	