


Hringbraut 2a, 2b og 2c Hafnarfirði.

Samþykkt þann
15 SEP 2010
 Byggingafulltrúinn í Hafnarfirði
 F.h. Hrólfur S. Gunnlaugsson

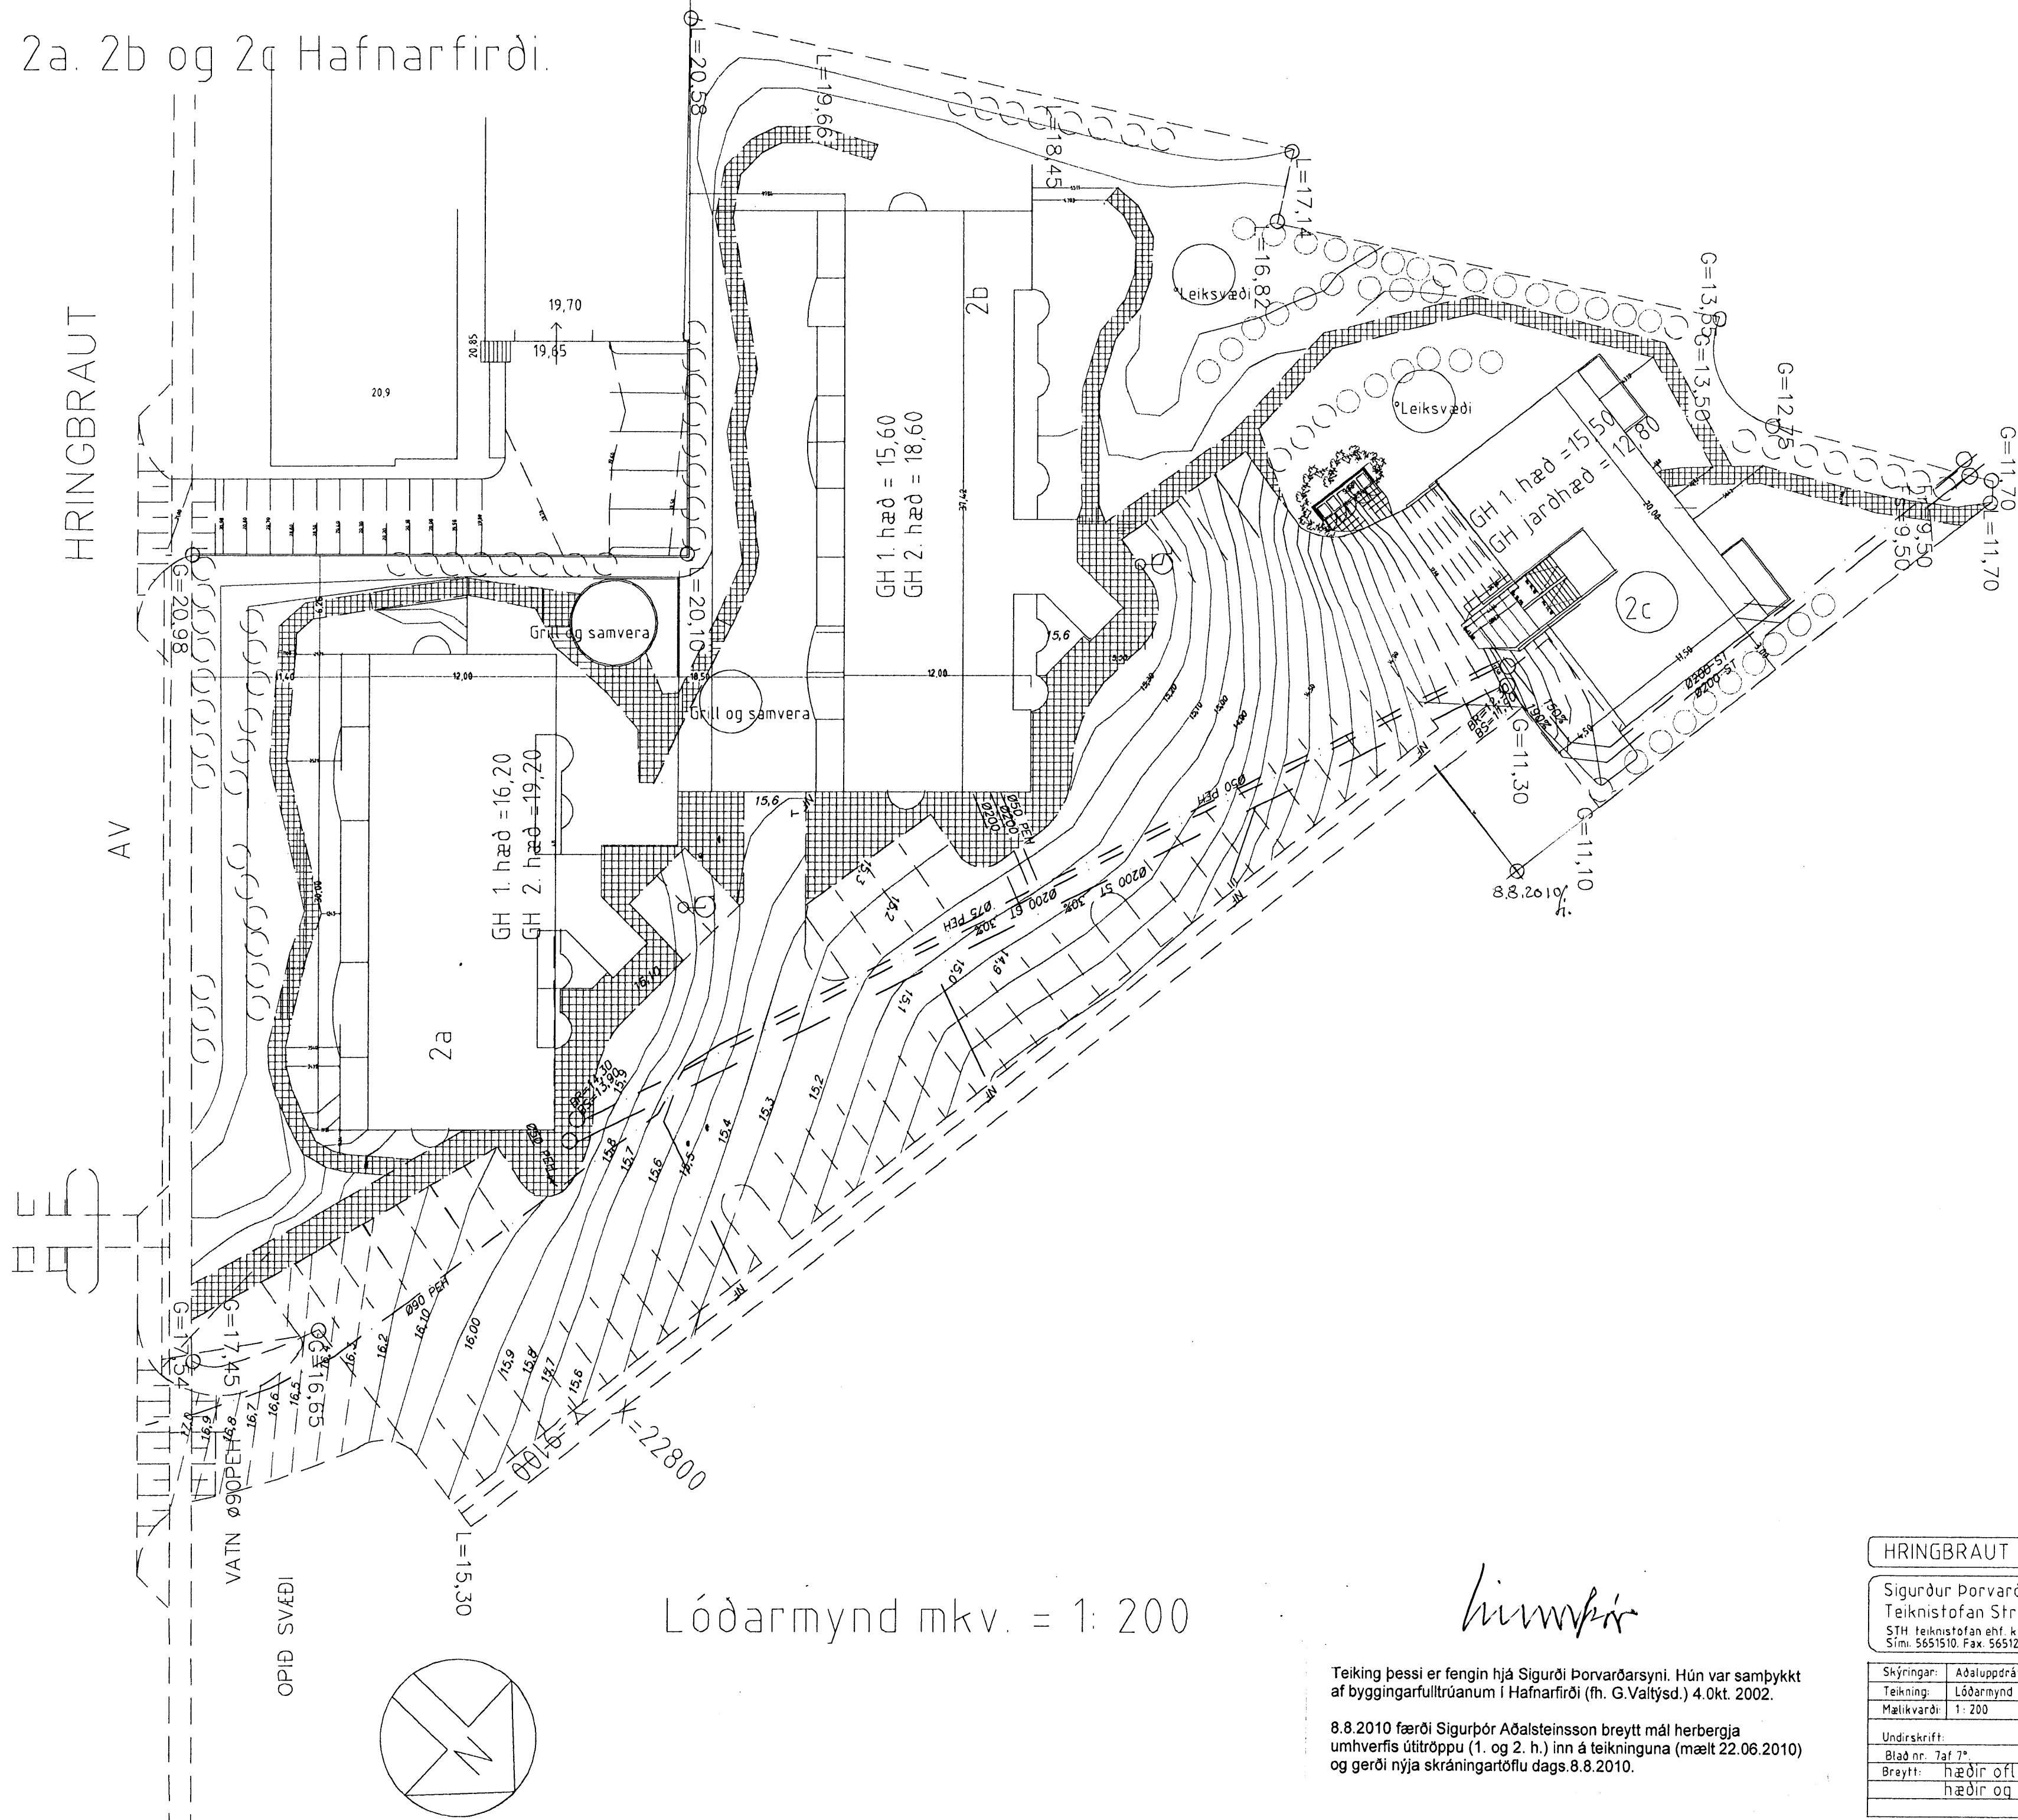

Lóðarmynd mkv. = 1:200

hinn þeir

Teikning þessi er fengin hjá Sigurði Þorvarðarsyni. Hún var samþykkt af byggingarfulltrúanum í Hafnarfirði (fh. G.Valtýsd.) 4.Okt. 2002.

8.8.2010 færði Sigurður Aðalsteinsson breytt mál herbergja umhverfis útitróppu (1. og 2. h.) inn á teikninguna (mælt 22.06.2010) og gerði nýja skráningartöflu dags.8.8.2010.

HRINGBRAUT 2a, 2b og 2c HAFNARFIRÐI

Sigurður Þorvarðarson byggingafræðingur bfi.
 Teiknistofan Strandgötu 11 220 Hafnarfirði.
 STH teiknistofan ehf. kt. 510298-2769. Kt. aðalhönnuðar. 141250-4189
 Sími. 5651510. Fax. 5651299. Netfang: teiknistofan@islandia.is

Skýringar:	Aðaluppdráttur.
Teikning:	Lóðarmynd
Málkvæði:	1:200
Undirskrift:	
Blað nr. 7af 7*	Dagsetning: 25 október 1999.
Breytt:	hæðir ofl. lagfærðar jan 2000 hæðir og stærðir staðsettar ágúst 2000