


HRINGBRAUT 2c HAFNARFIRÐI.

Samþykkt þann

15 SEP 2010

Byggingafrúinn Hafnarfirði
F.h. Hrölfur S. Gunnlaugsson

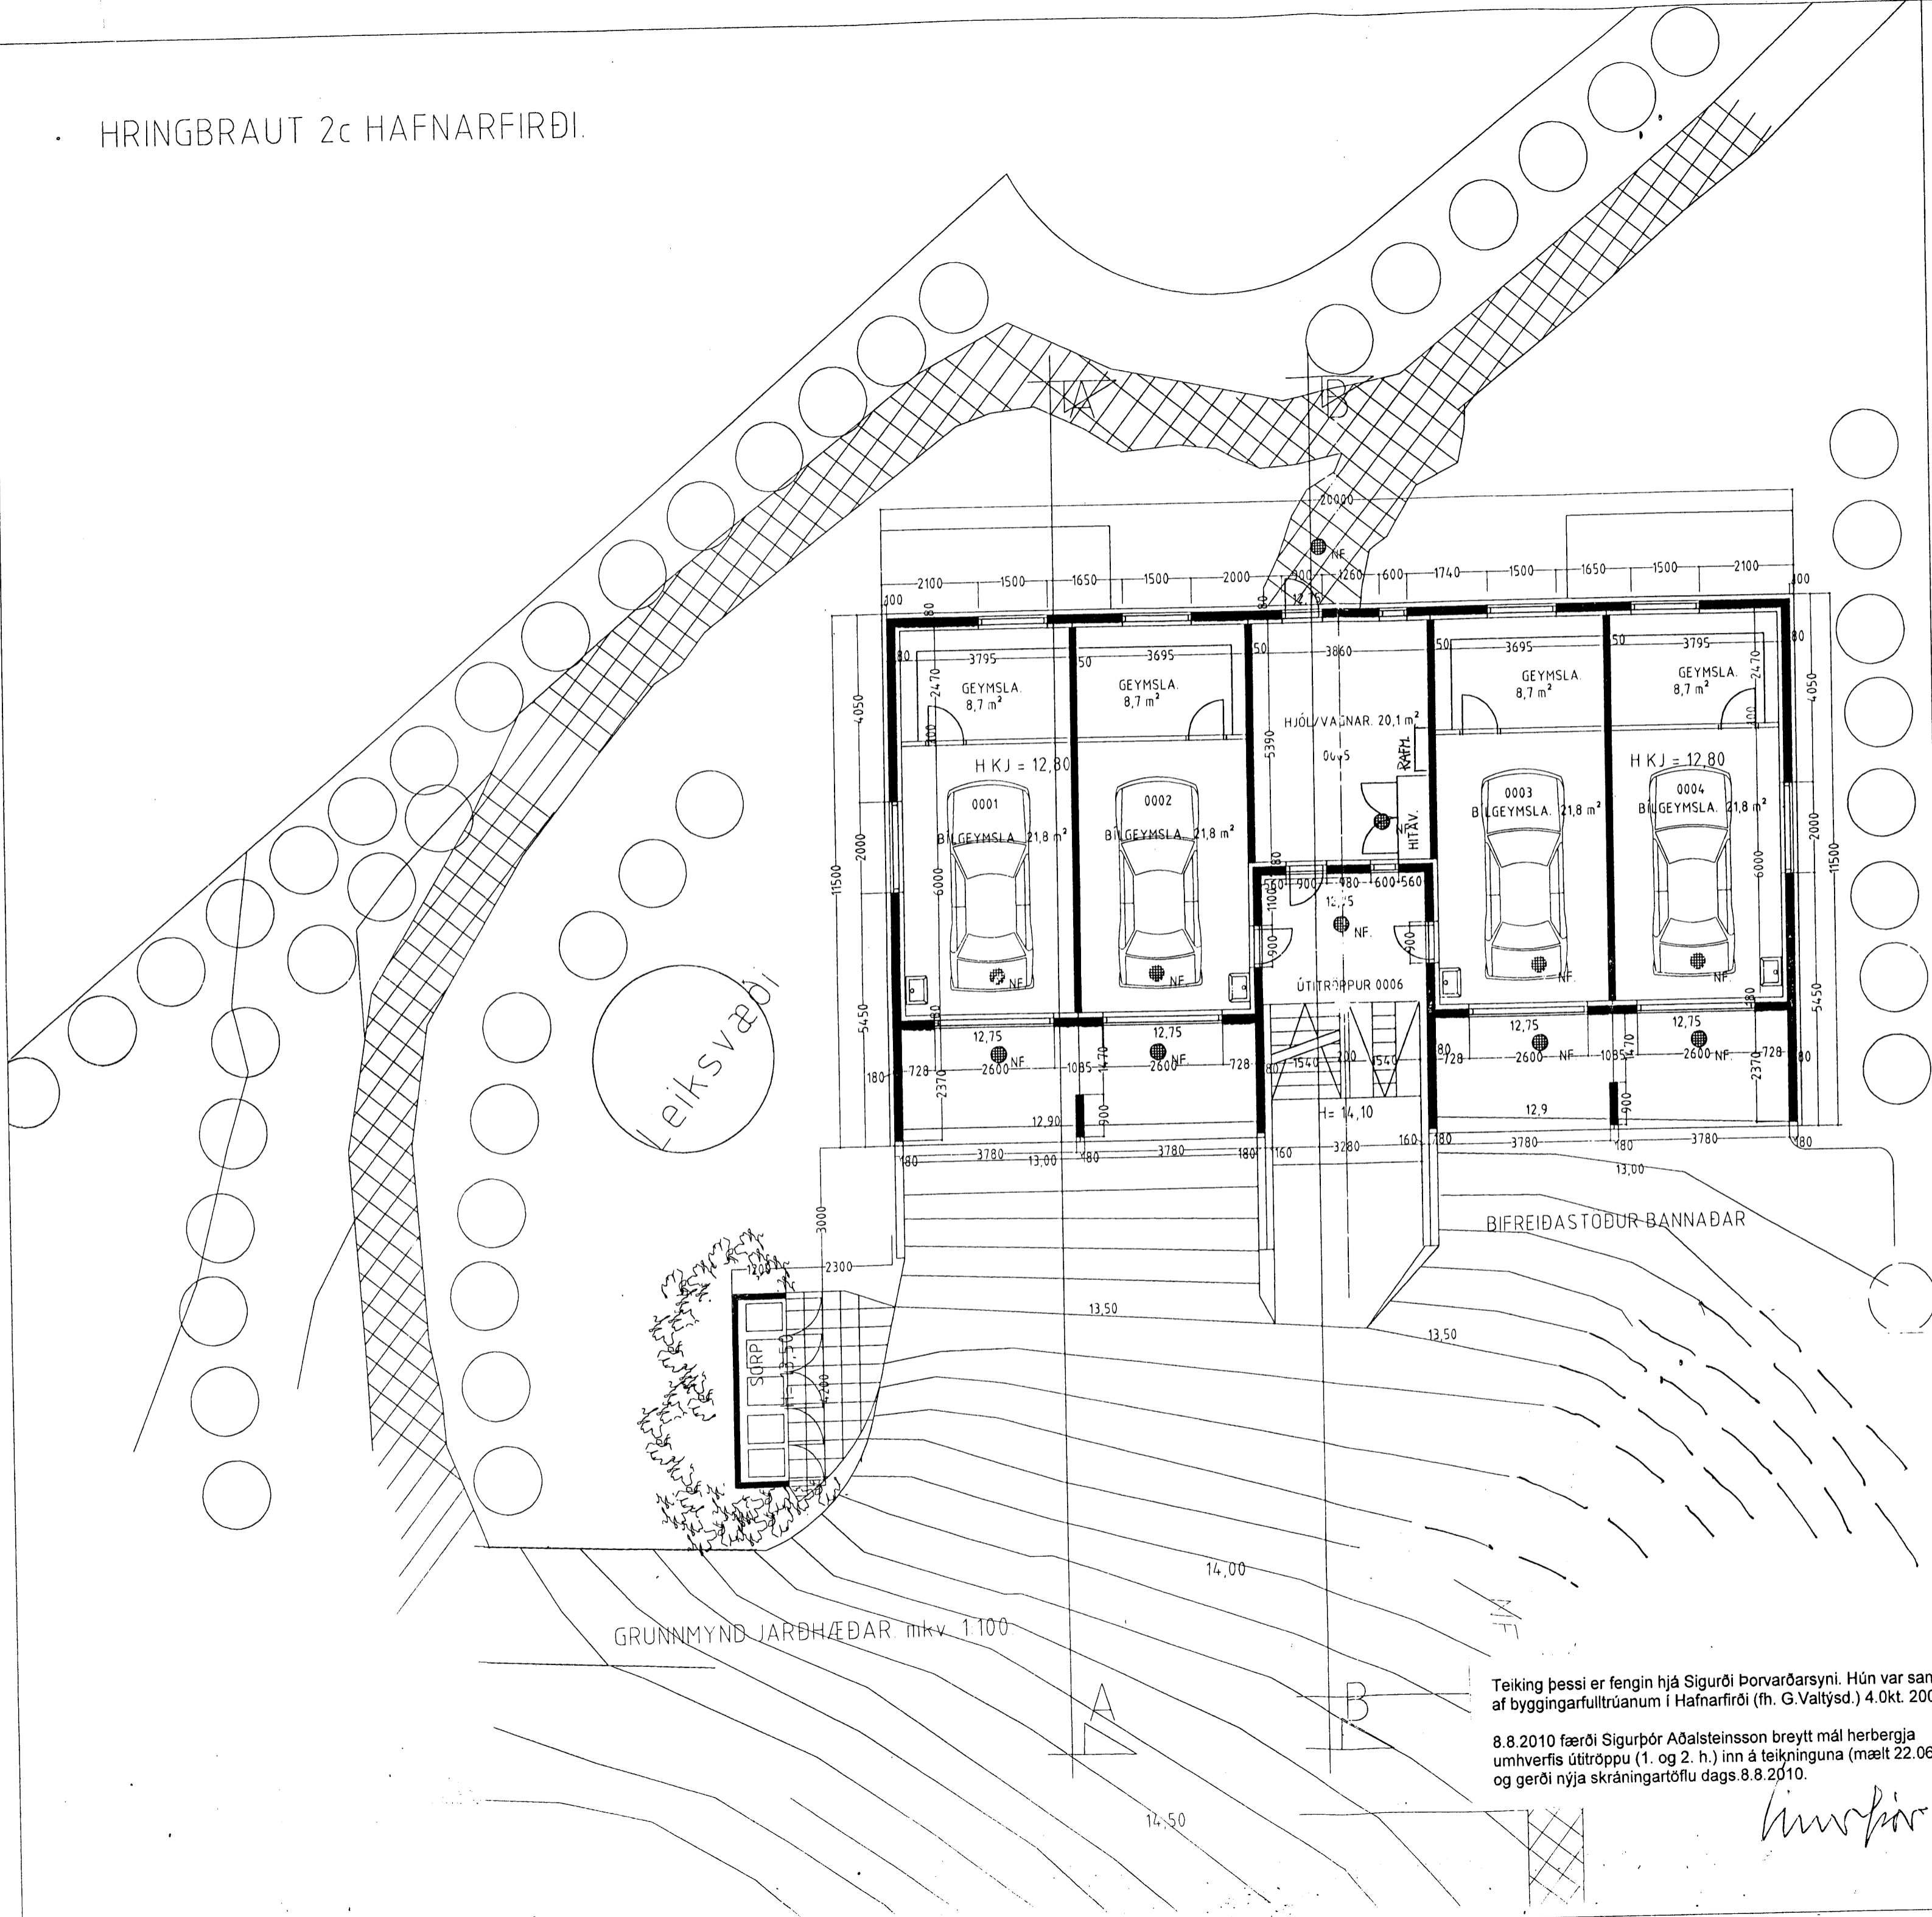

HRINGBRAUT 2c HAFNARFIRÐI.

Sigurður Þorvarðarson byggingafræðingur bfi.
Teiknistofan Strandgötu 11 220 Hafnarfirði.
STH teiknistofan ehf kt 510298-2769 Kt aðalhönnuðar 141250-4189
Sími 5651510 Fax 5651299. Netfang: teiknistofan@istandia.is

| | |
|---|------------------------------|
| Skýringar: | Aðaluppdráttur. |
| Teikning: | Grunnmynd jarðhæðar. |
| Mælikvarði: | 1:100 |
| Undirskrift: | |
| Blað nr: | 1 af 7 |
| Dagsetning: | 25 október 1999 |
| Breyft: | hæðir ofl. lagfærðar jan 200 |
| Veggir við útitröppur einangraðir að innan sept. 2000 | |

Teikning þessi er fengin hjá Sigurði Þorvarðarsyni. Hún var samþykkt af byggingafrúnum í Hafnarfirði (fh. G.Valtýsd.) 4. Okt. 2002.
8.8.2010 færði Sigurður Aðalsteinsson breytt mál herbergja umhverfis útitröppu (1. og 2. h.) inn á teikninguna (mælt 22.06.2010) og gerði nýja skráningartöflu dags. 8.8.2010.

Linnbjör