



HRINGBRAUT 2c HAFNARFIRÐI.

Samykkt þann
15 SEP 2010
 Byggingafrúnni Hafnarfirði
 F.h. Hrólfur S. Gunnlaugsson

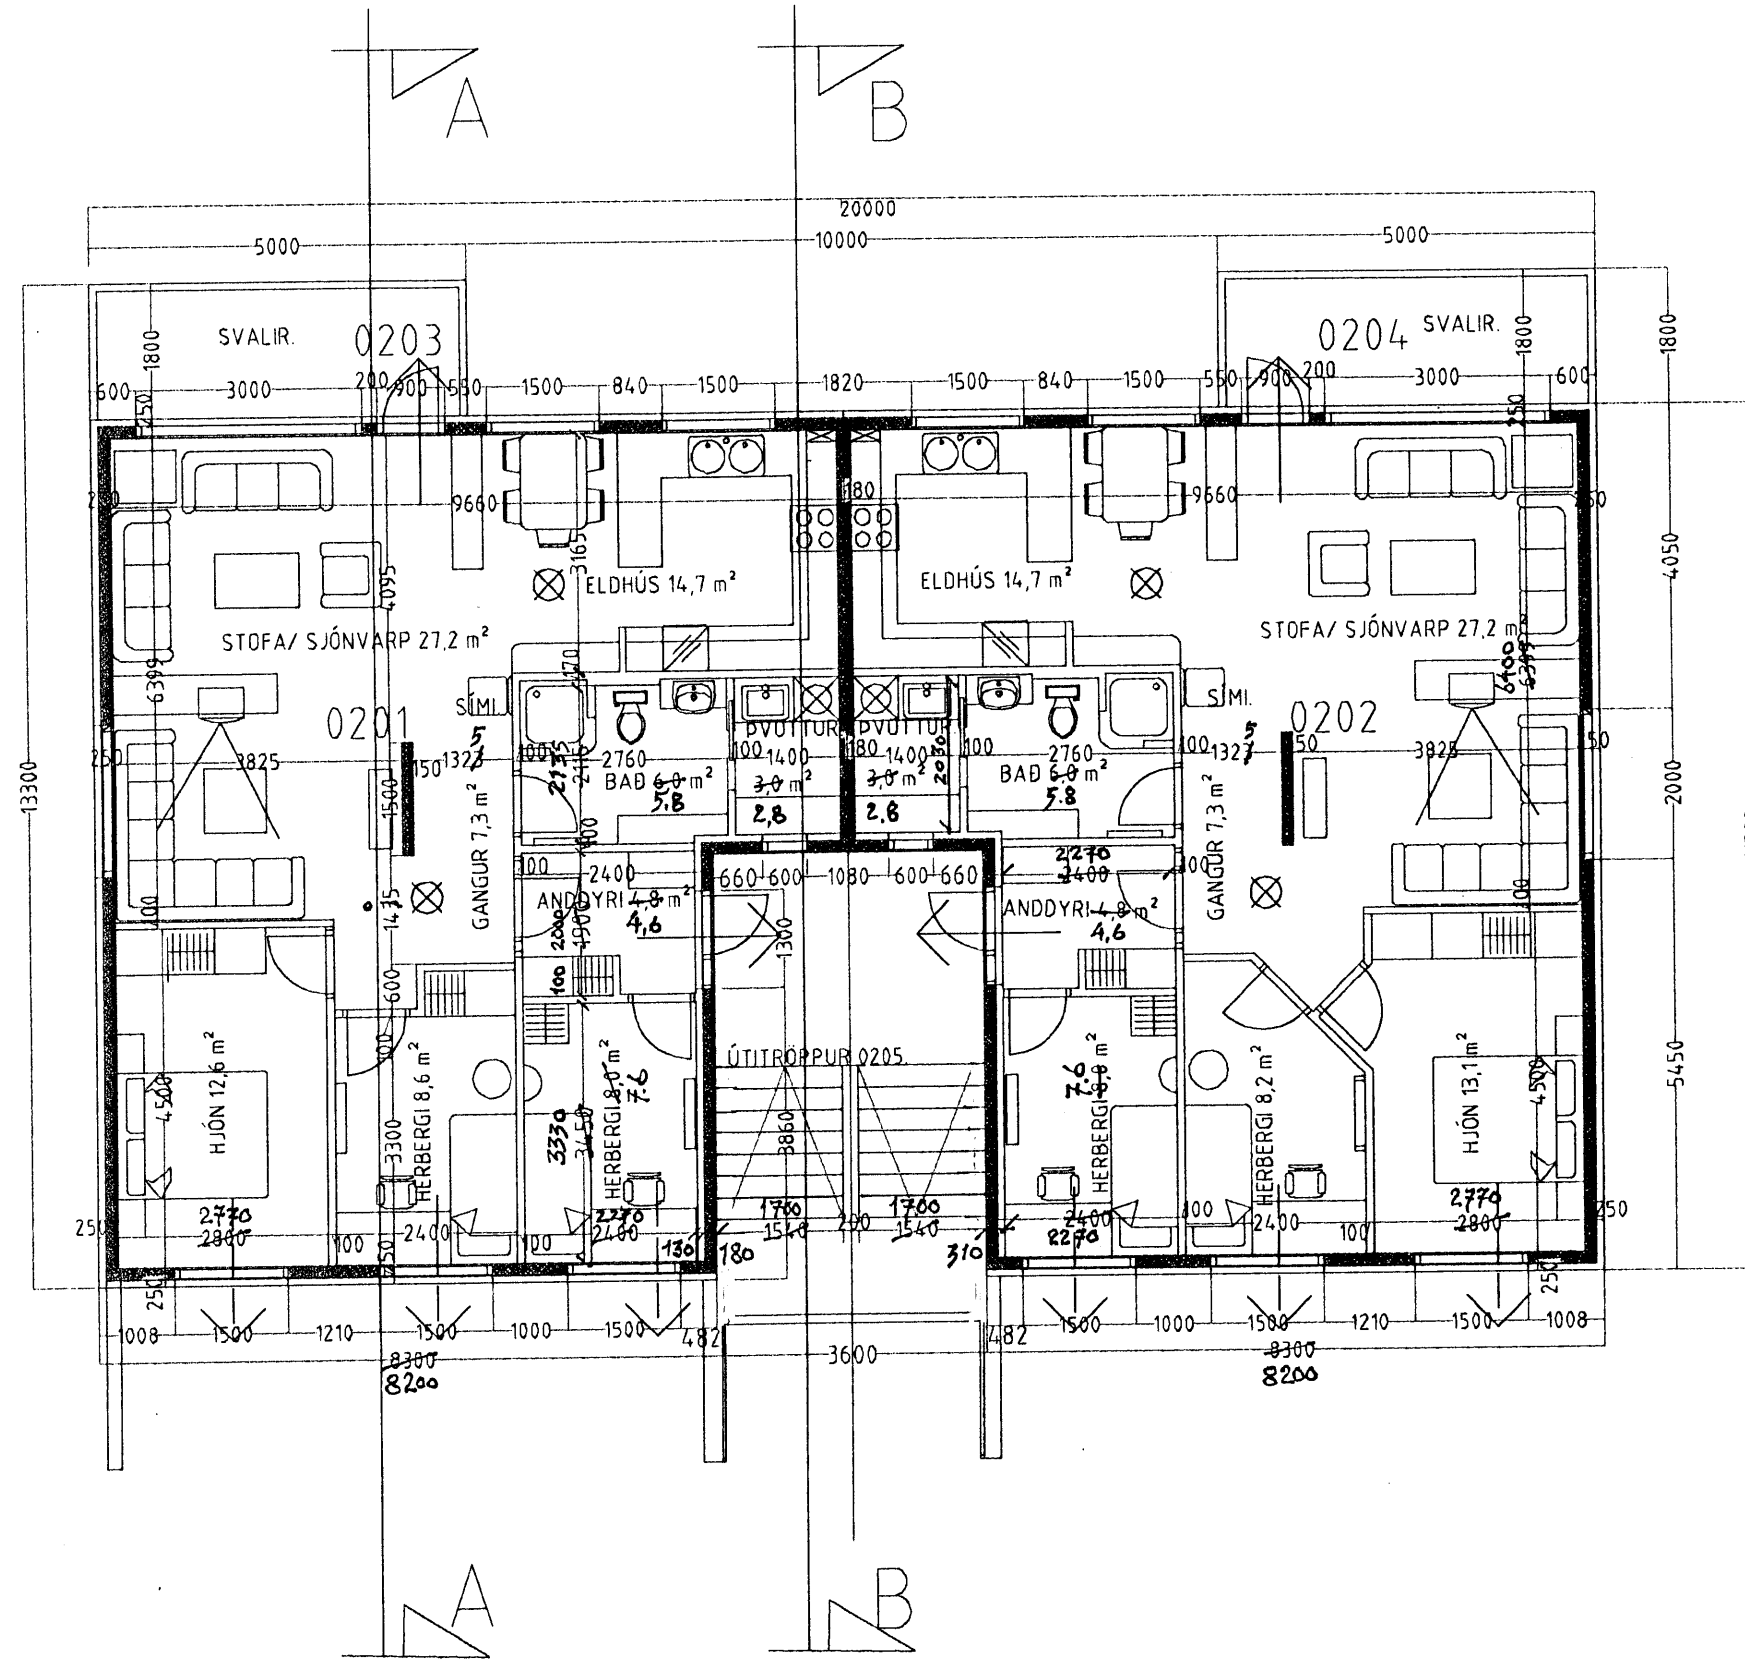

GRUNNMYND 2 HÆÐ. mkv. 1:100.

AFSTÖÐUMYND Mkv. 1:500.

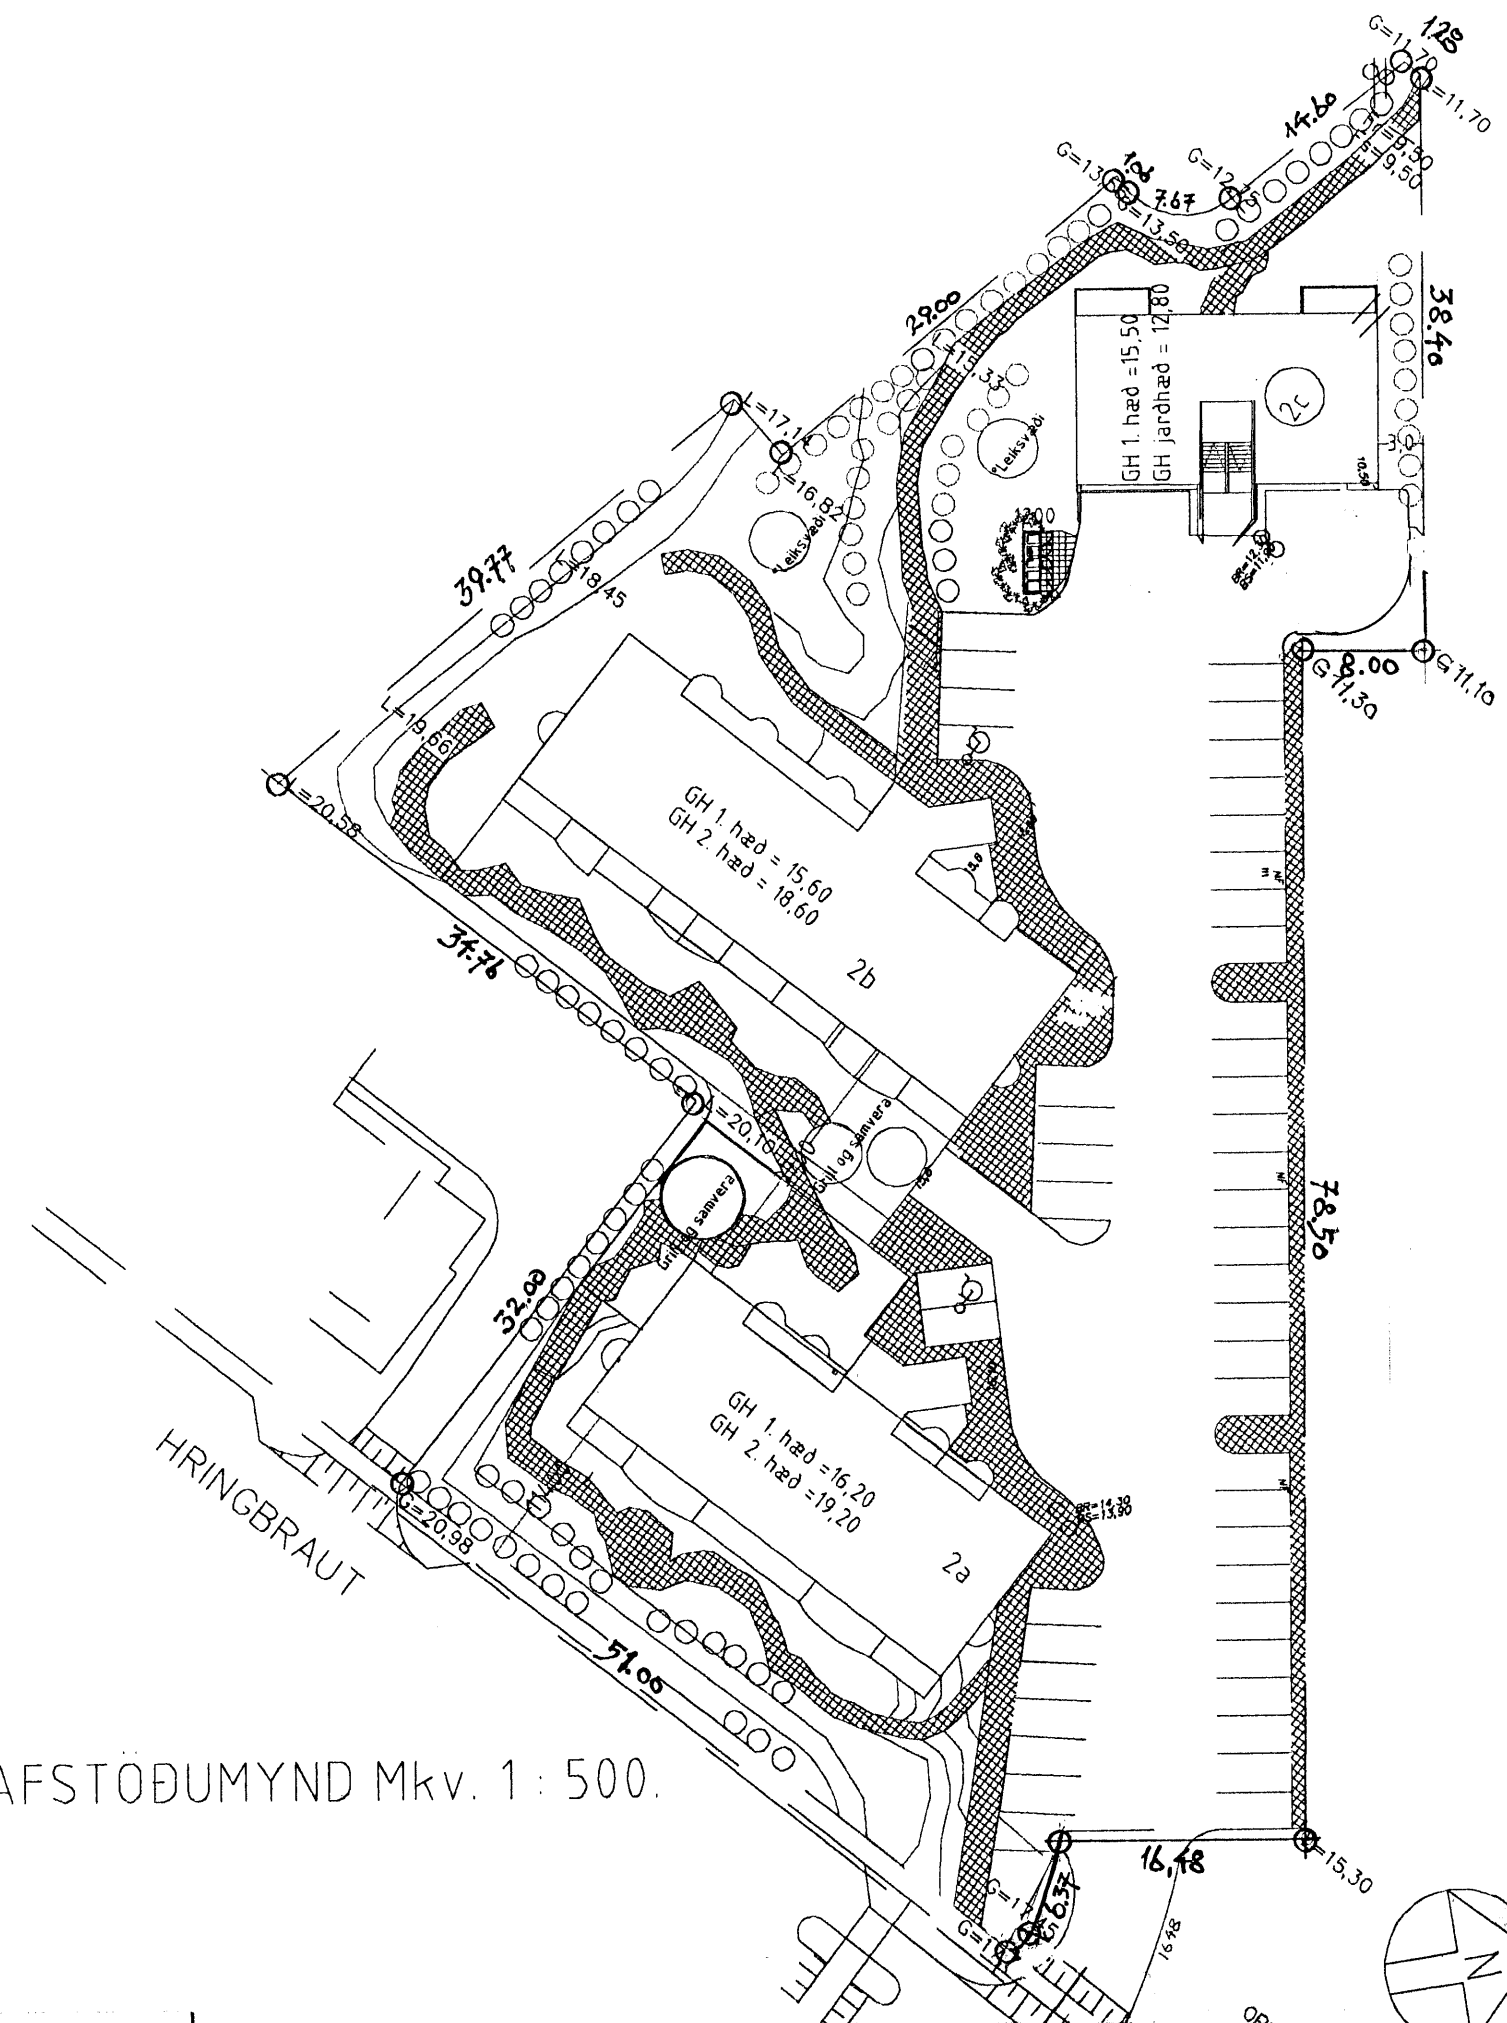

Skráningartafla: Hringbraut 2c, Hafnarfirði		Skrásetjari: Sigurður Aðalsteinsson	
Landnúmer: 180629		Kennitala: 250144-3939	
Matshlutanúmer: 02		Útgáfa: 4.01b	
Dags: 8.8.2010			
Uppskipting og Væðing		D1	D2
00	Matshluti	813,8	0,0
01	Botn		33,1
02	1. hæð	209,2	0,0
03	2. hæð	209,2	0,0
04	Þak	230,0	0,0
05	Þakými	230,0	0,0

Skráningartafla: Hringbraut 2C, Hafnarfirði		Skrásetjari: Sigurður Aðalsteinsson	
Landnúmer: 180629		Kennitala: 250144-3939	
Matshlutanúmer: 02		Útgáfa: 4.01b	
Dags: 8.8.2010			
Eignarhald		Skiptarúmmál	Séreign og sameign
0001	Bilgey./geymsla	36,2	82,350
0002	Bilgey./geymsla	35,0	82,350
0003	Bilgey./geymsla	35,0	82,350
0004	Bilgey./geymsla	36,2	82,350
0101	Íbúð	104,6	255,240
0102	Íbúð	104,6	255,240
0201	Íbúð	104,6	255,240
0202	Íbúð	104,6	255,240
Alls		560,8	1.350,360

Teiking þessi er fengin hjá Sigurði Þorvarðarsyni. Hún var samþykkt af byggingafrúnni í Hafnarfirði (fh. G. Valtýsd.) 4. Okt. 2002.

8.8.2010 færði Sigurður Aðalsteinsson breytt mál herbergja umhverfis útitróppu (1. og 2. h.) inn á teikninguna (mælt 22.06.2010) og gerði nýja skráningartöflu dags. 8.8.2010.

HRINGBRAUT 2c HAFNARFIRÐI.

Sigurður Þorvarðarson byggingafræðingur bfi.
 Teiknistofan Strandgötu 11 220 Hafnarfirði.
 STH teiknistofan ehf. kt. 510298-2769. Kf. aðalhönnuðar: 141250-4189.
 Sími: 5651510. Fax: 5651299. Netfang: teiknistofan@islandia.is

Skýringar: Aðaluppdráttur.
 Teikning: Grunnmynd 2 hæð. Skráningartafla. Afstöðumynd.
 Mælikvarði: Mkv. 1:100 & 1:500

Undirskrift: _____
 Blað nr: 3 af 7. Dagssetning: 25 október 1999
 Breytt: Veggir við útitróppur einangradir að innan sept. 2000