


Samþykkt þann
15 SEP 2010
 Byggingafulltrúinn í Hafnarfirði
 F.h. Hrölfur S. Gunnlaugsson

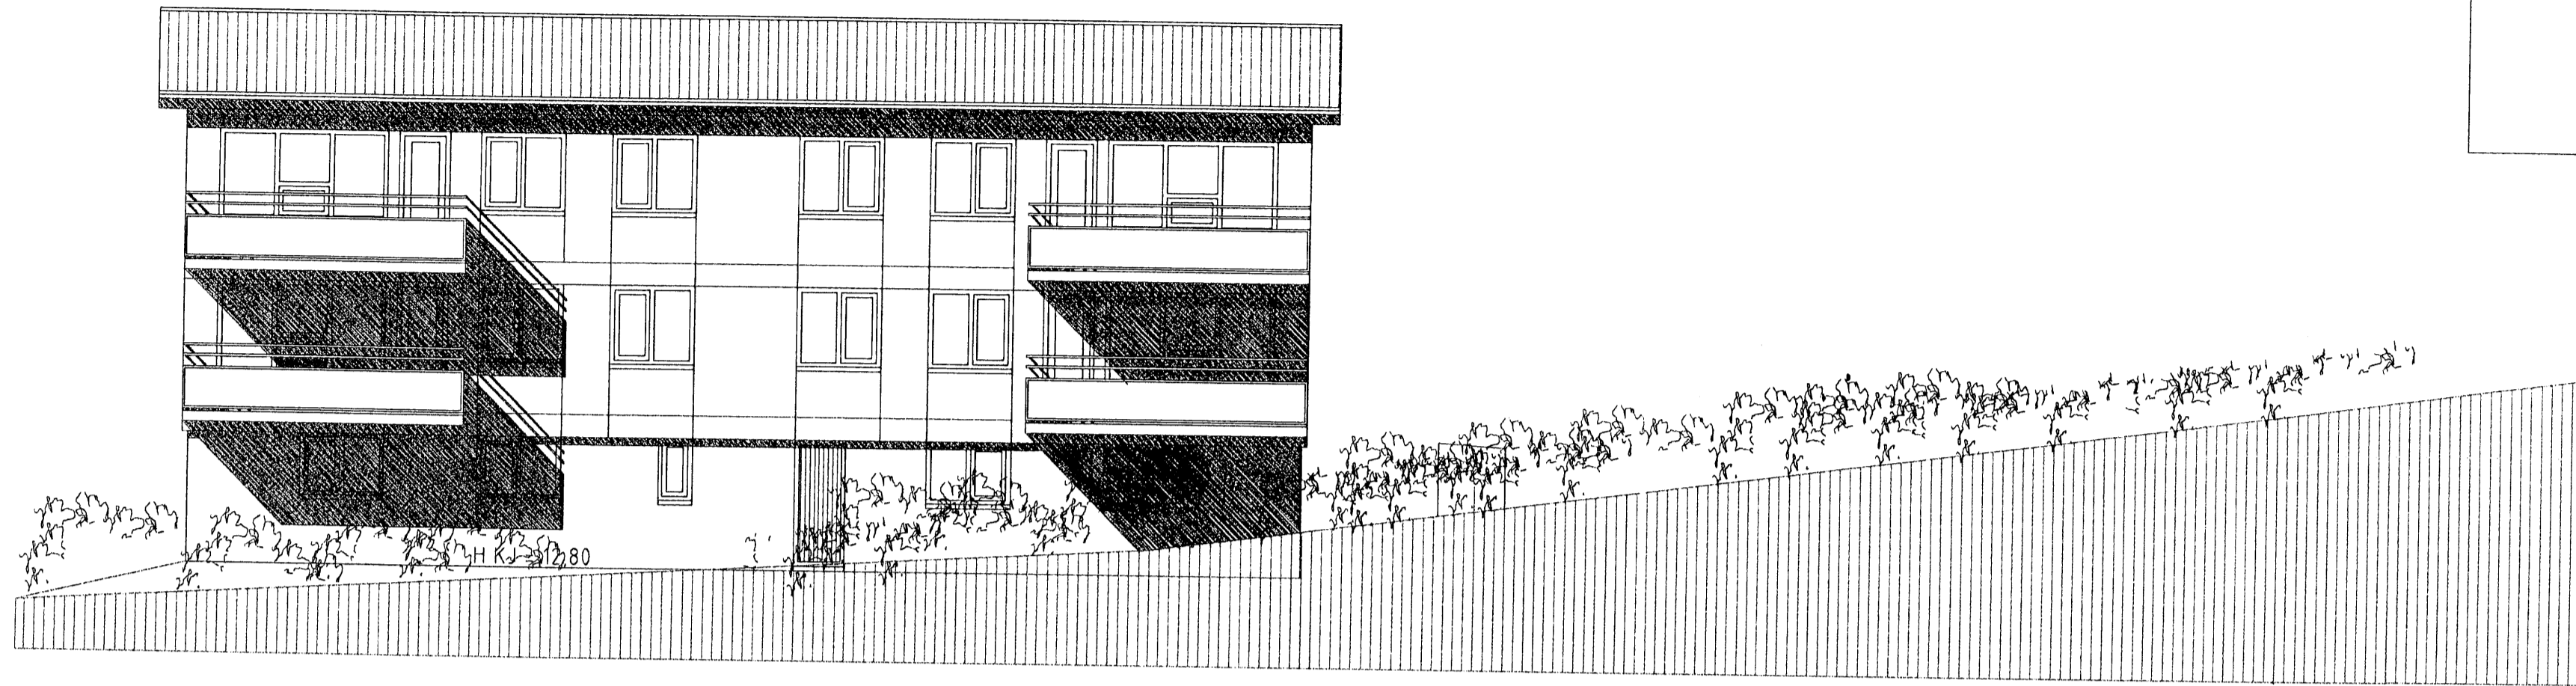

ÚTLIT VESTUR. mkv. 1:100.



ÚTLIT AUSTUR. mkv. 1:100.

Teikning þessi er fengin hjá Sigurði Þorvarðarsyni. Hún var samþykkt af byggingarfulltrúanum í Hafnarfirði (fh. G. Valtýsd.) 4. Okt. 2002.

8.8.2010 færði Sigurbór Aðalsteinsson breytt mál herbergja umhverfis útitróppu (1. og 2. h.) inn á teikninguna (mælt 22.06.2010) og gerði nýja skráningartöflu dags. 8.8.2010.

[Handwritten signature]

HRINGBRAUT 2c HAFNARFIRÐI.

Sigurður Þorvarðarson byggingafræðingur b.f.í.
 Teiknistofan Strandgötu 11 220 Hafnarfirði.
 STH teiknistofan ehf. kt. 510298-2769. Kt. aðalhönnuðar: 141250-4189.
 Sími: 5651510. Fax: 5651299. Netfang: teiknistofan@islandia.is

Skýringar:	Aðaluppdráttur.
Teikning:	Útlit, austur og vestur.
Mælikvarði:	1 : 100.
Undirskrift:	
Blað nr:	4 af 7. Dagsetning: 25 október 1999.
Breytt:	Veggir við útitróppur einangraðir að innan sept. 2000.