
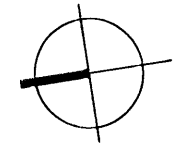


Samþykkt þann  
 18 AUG 2010  
 Byggingafurðunir í Hafnarfirði  
 F.h. Sigurðs Steinars Jónsson

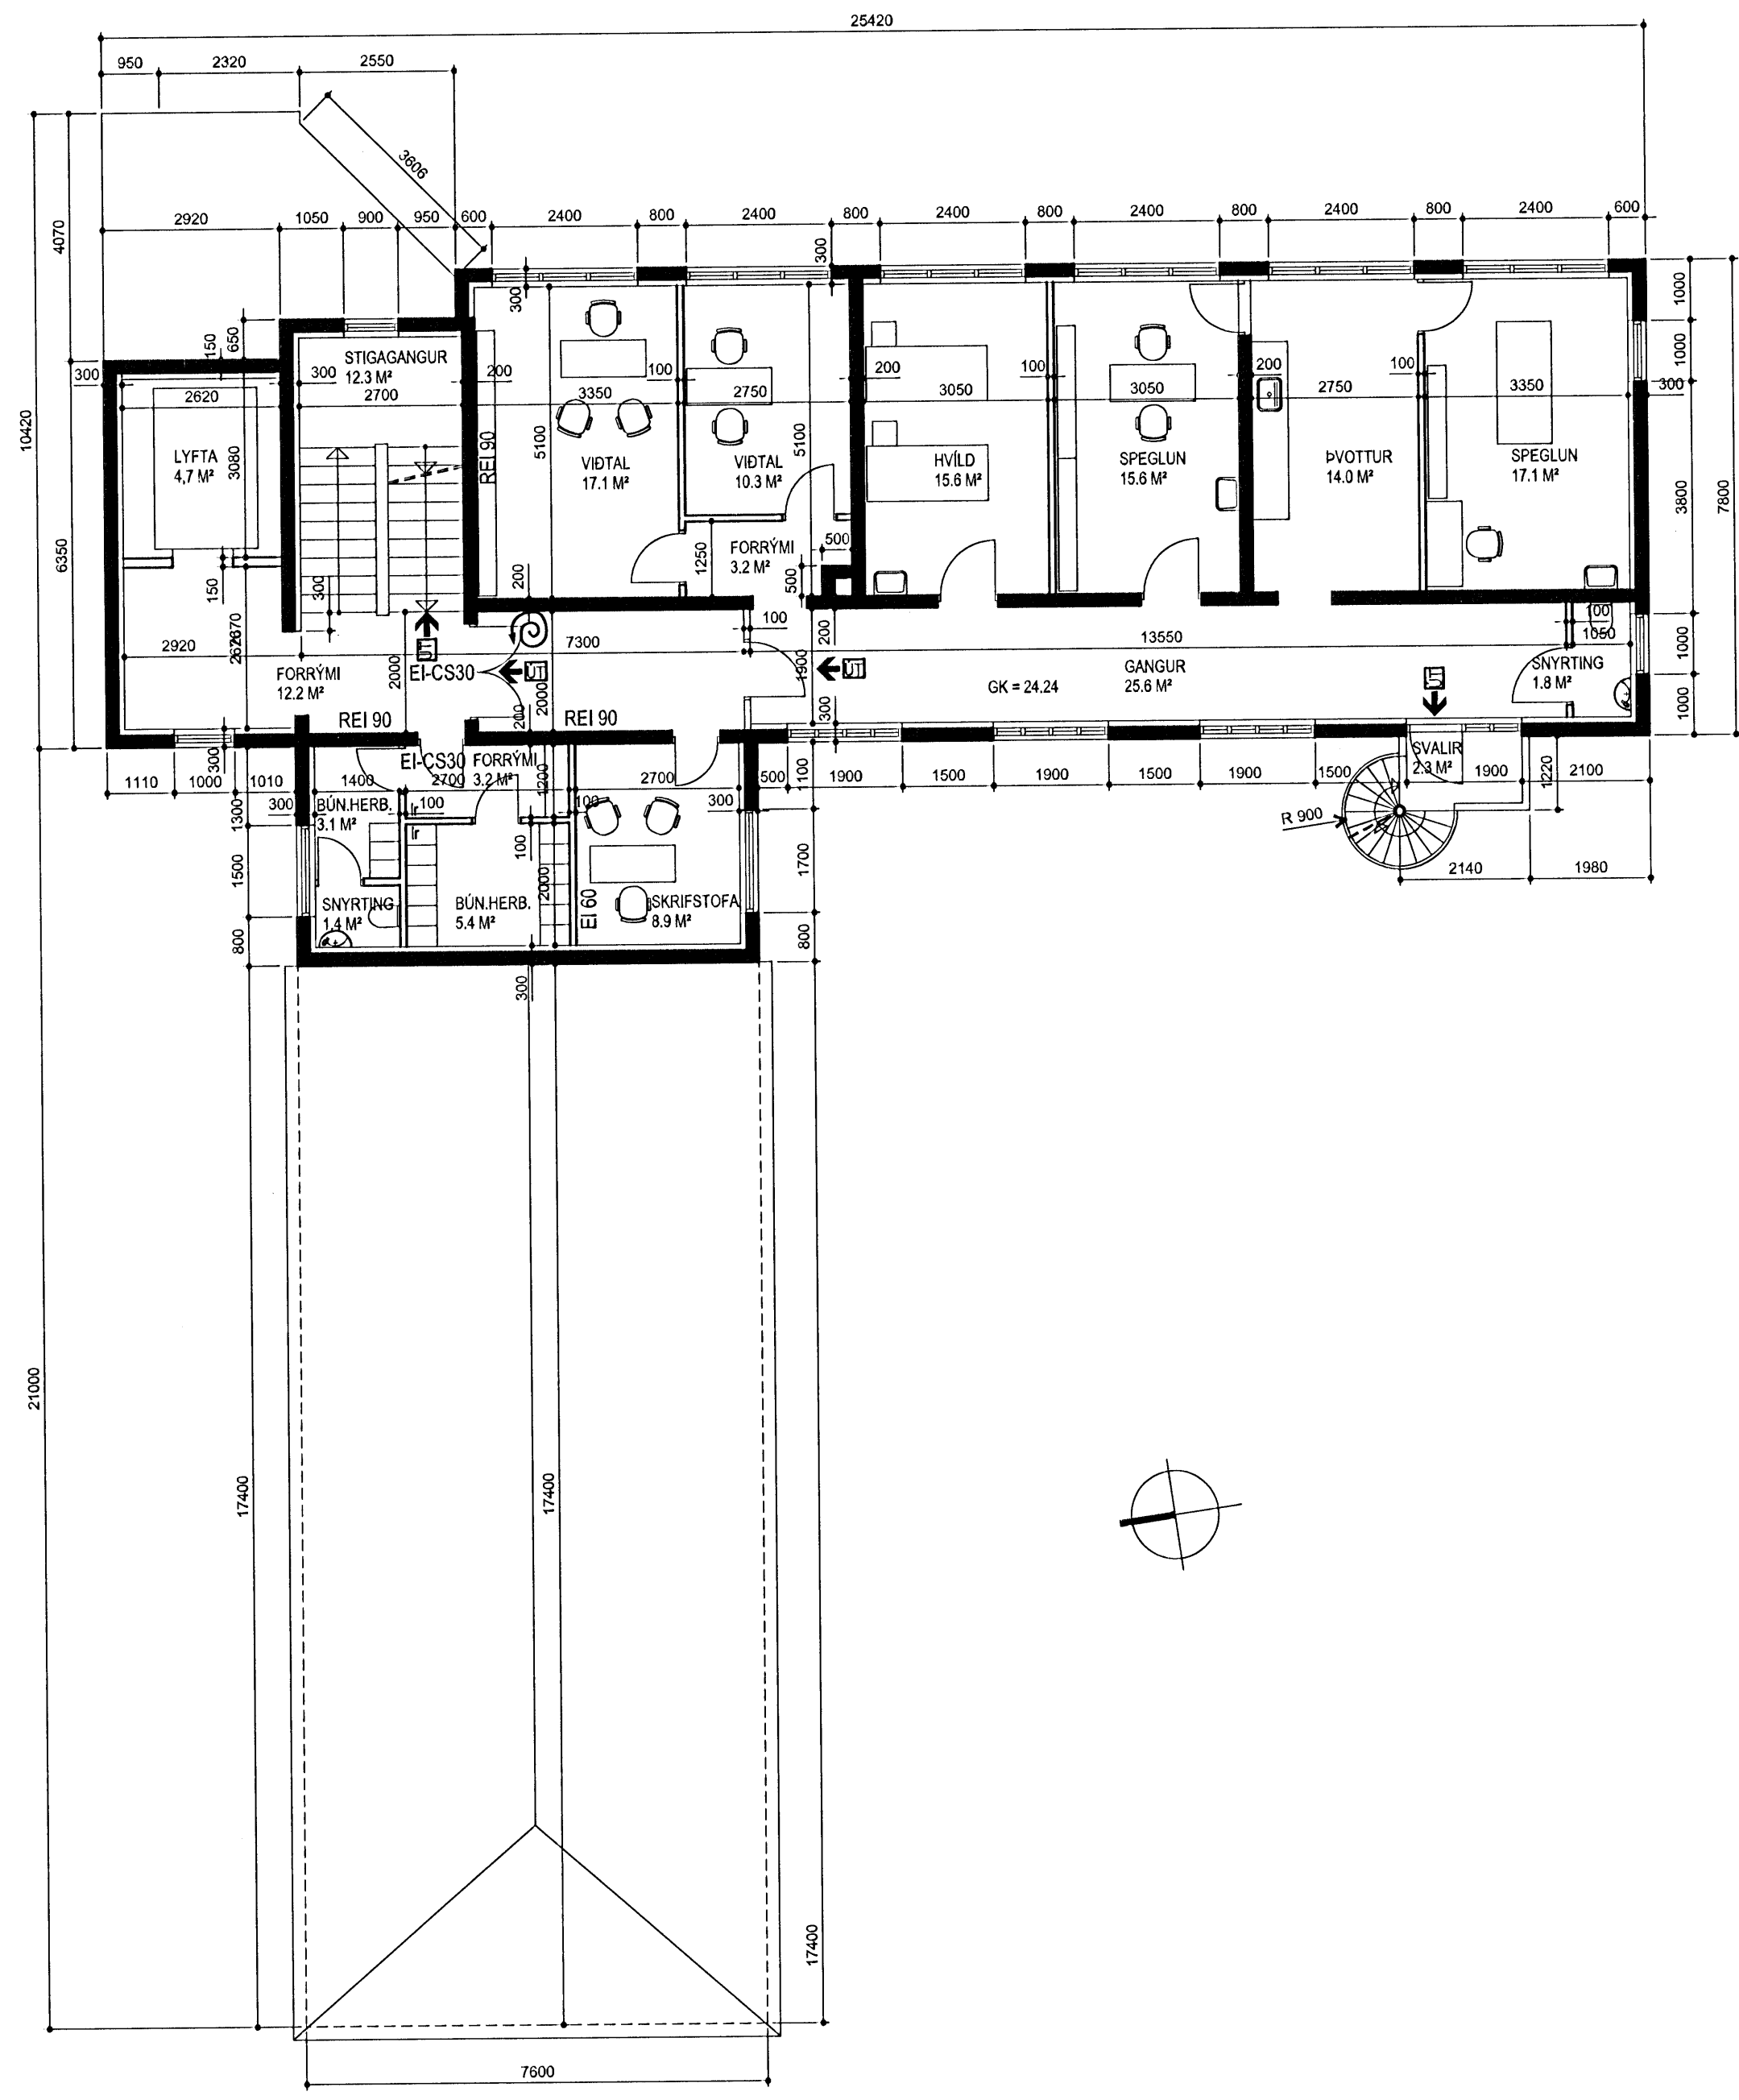

SKÝRINGAR:

Endurskoðun:	Dags:	Teikn:	Yfirf.
B:			
A:			

**Suðurgata 44**  
**220 Hafnarfjörður**

STAÐGREINIR: 1400-1-84700440  
 VERKKAUPI: Fasteignir ríkissjóðs  
 KENNITALA VERKKAUPA: 690981-0259

REYNDARTEIKNING

EFNI: GRUNNMYND 2. HÆÐ

MÆLIKVAÐI: 1:100  
 FRUMSTÆRÐ BLAÐS: A2  
 TEIKNAD: ÓA, KMK  
 YFIRFARID: RÓB  
 DAGSETNING ÚTGÁFU: 10.10.2010

VERKNR: 1011  
 TEIKN. NR: 103  
 ENDURSK.:

**VA ARKITEKTAR**

borgartún 6  
 105 reykjavík  
 kt: 450400-3510  
 sími: 530 6990  
 fax: 530 6991

vaarkitektar@vaarkitektar.is  
 www.vaarkitektar.is

**Ólafur Axelsson**  
 ÚTGEFANDI: ÓLAFUR AXELSSON KT: 041251-3019

Teikning þessi er gefin út af undirrituðum fyrir hönd elganda höfundaréttar, VA Arkitektar ehf. Teikninguna má ekki afrita með neinum hætti, að hluta til eða í heild án skriflegs leyfis höfundar.