


Sambýðing
 19. AUG 2018
 Þýðing: Ólafur Axelsson
 F.h. Sigurður Þórnarjónsson

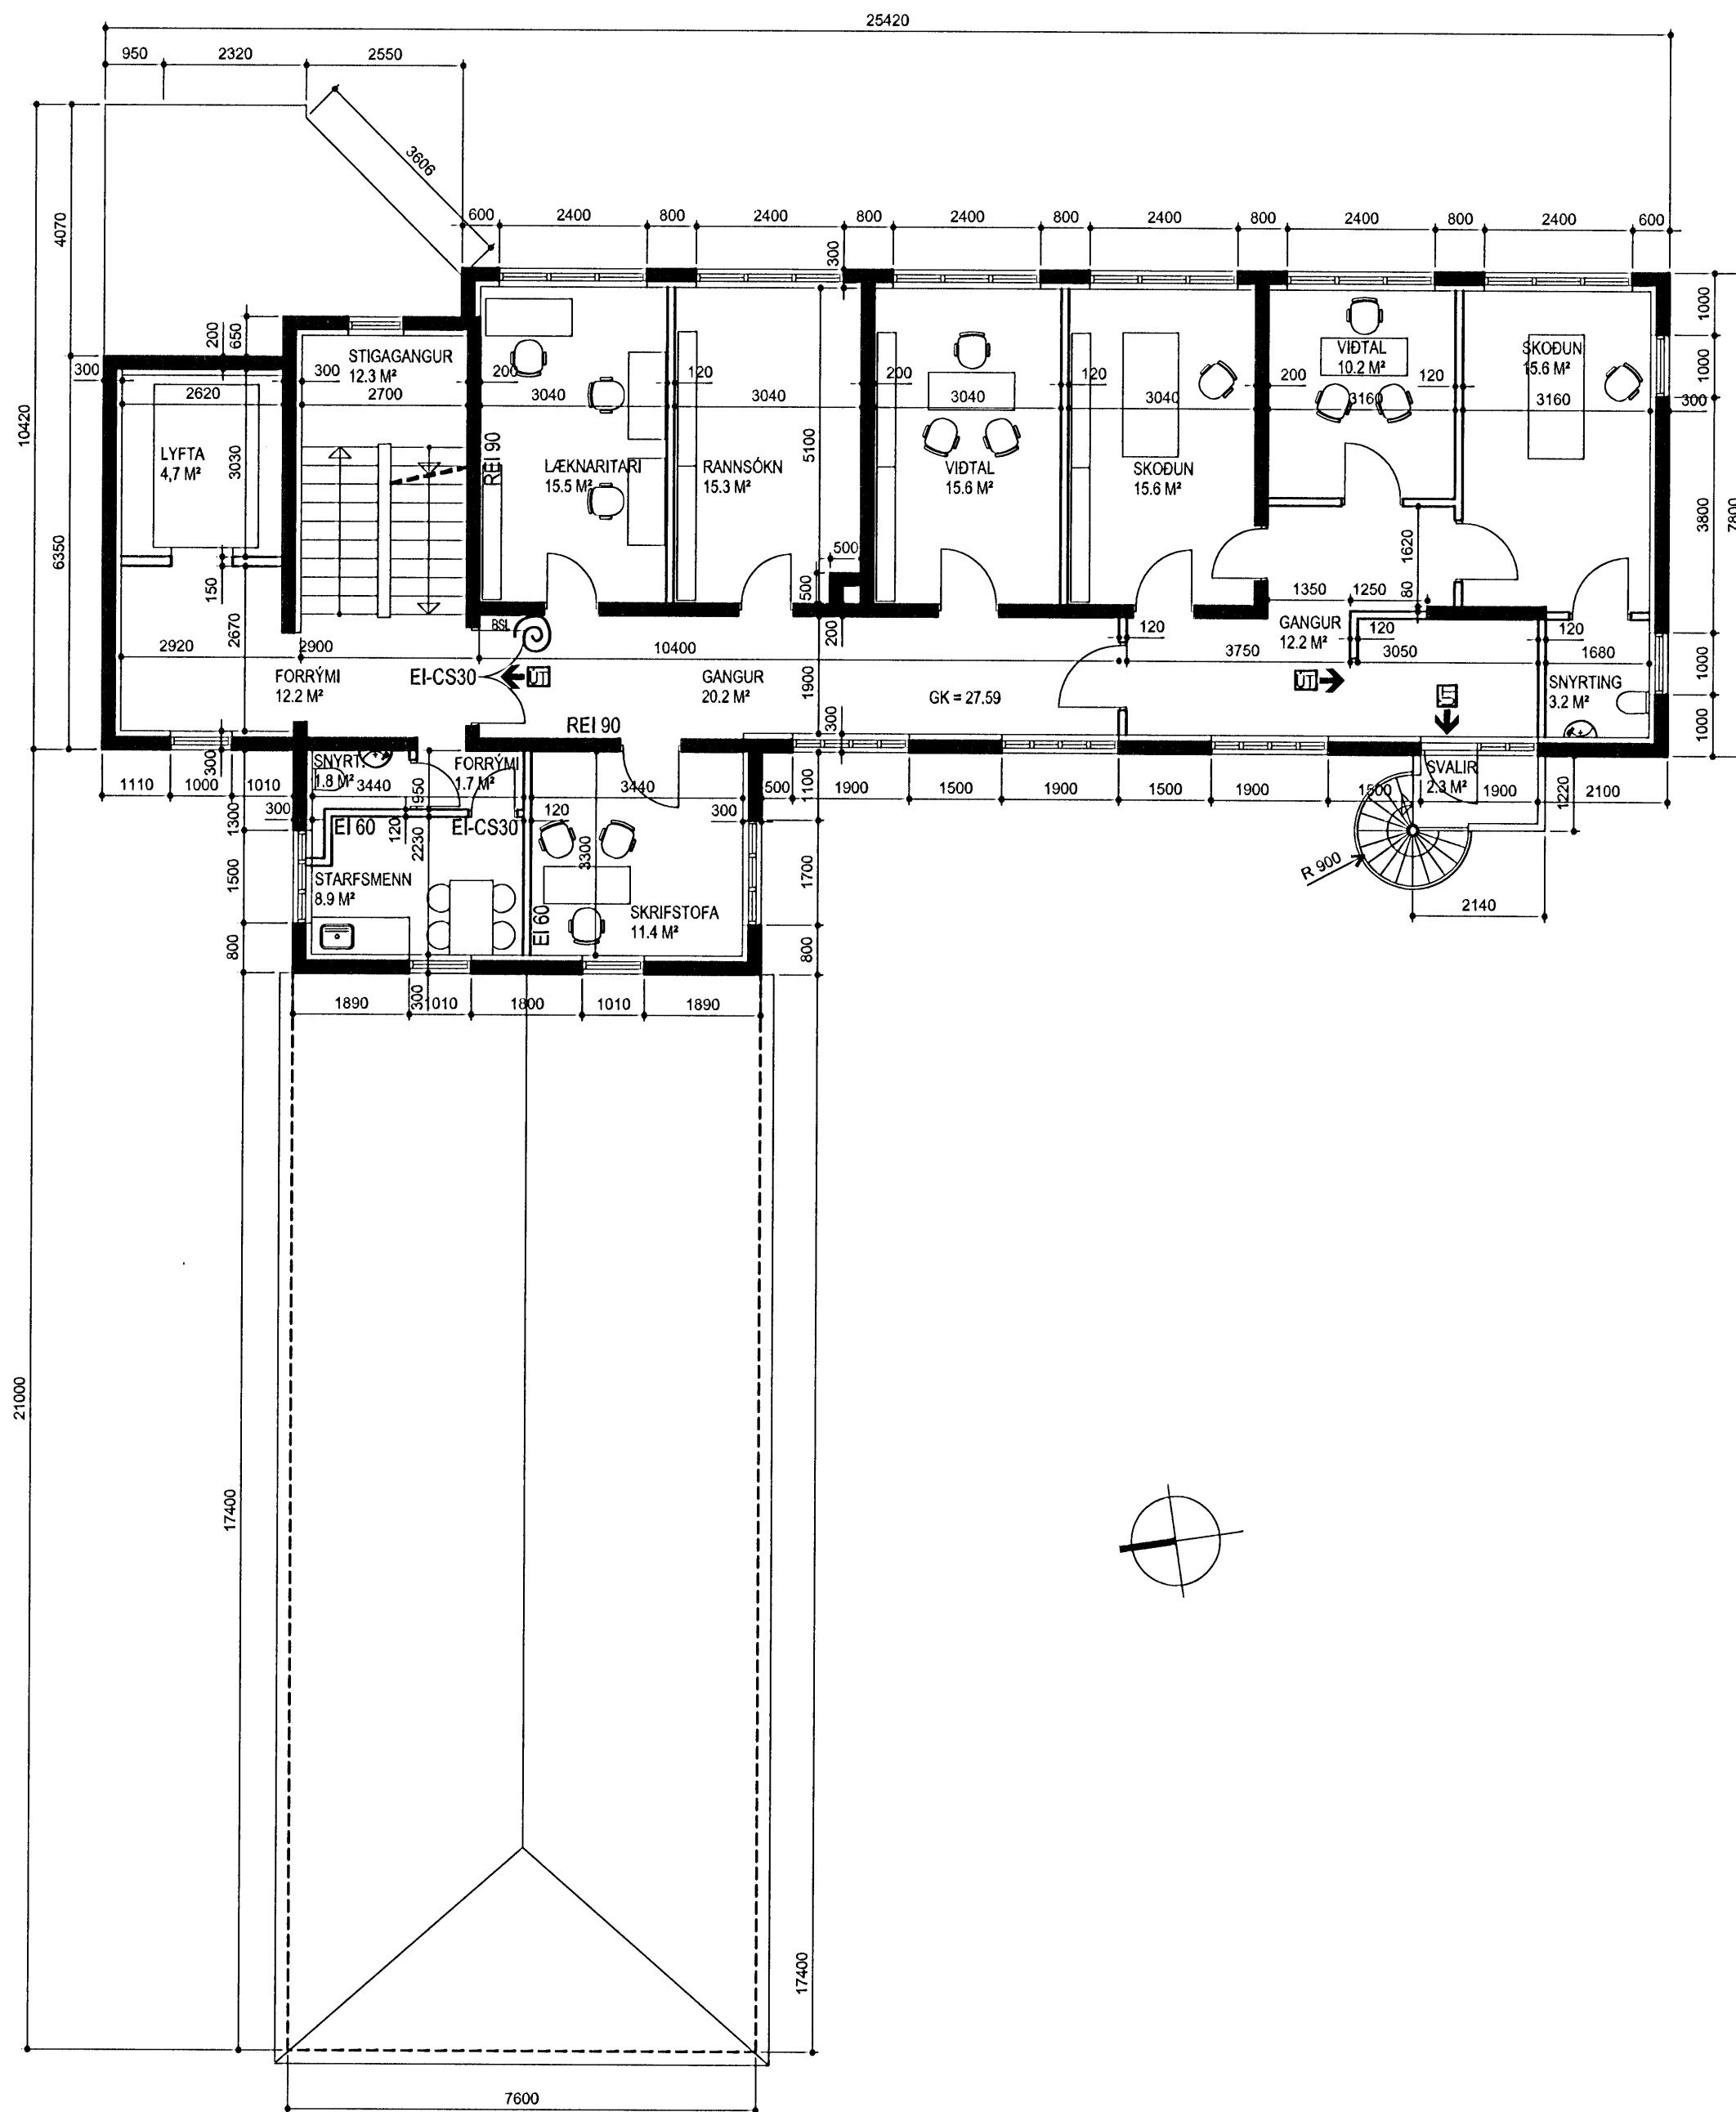

SKÝRINGAR:

Endurskoðun:	Dags:	Teikn:	Yfirf.
B:			
A:			

Suðurgata 44
220 Hafnarfjörður

STADGREINIR: 1400-1-84700440
 VERKKAUPI: Fasteignir ríkissjóðs
 KENNITALA VERKKAUPA: 690981-0259

REYNDARTEIKNING

EFNI: GRUNNMYND 3. HÆÐ

MÆLIKVARDI: 1:100
 FRUMSTÆRD BLADS: A2
 TEIKNAD: ÓA, KMK VERKNR: 1011
 YFIRFARIÐ: RÖB TEIKN. NR: 104
 DAGSETNING ÚTGÁFU: 10.10.2010 ENDURSK.:

VA ARKITEKTAR
 borgartún 6
 105 reykjavík
 kt: 450400-3510
 sími: 530 6990
 fax: 530 6991
 vaarkitektar@vaarkitektar.is
 www.vaarkitektar.is

Ólafur Axelsson
 ÚTGEFANDI: ÓLAFUR AXELSSON KT: 041251-3019

Teikning þessi er gefin út af undirrituðum fyrir hönd eiganda höfundaréttar, VA Arkitektar ehf. Teikninguna má ekki afrita með neinum hætti, að hluta til eða í heild án skriflegs leyfis höfundar.