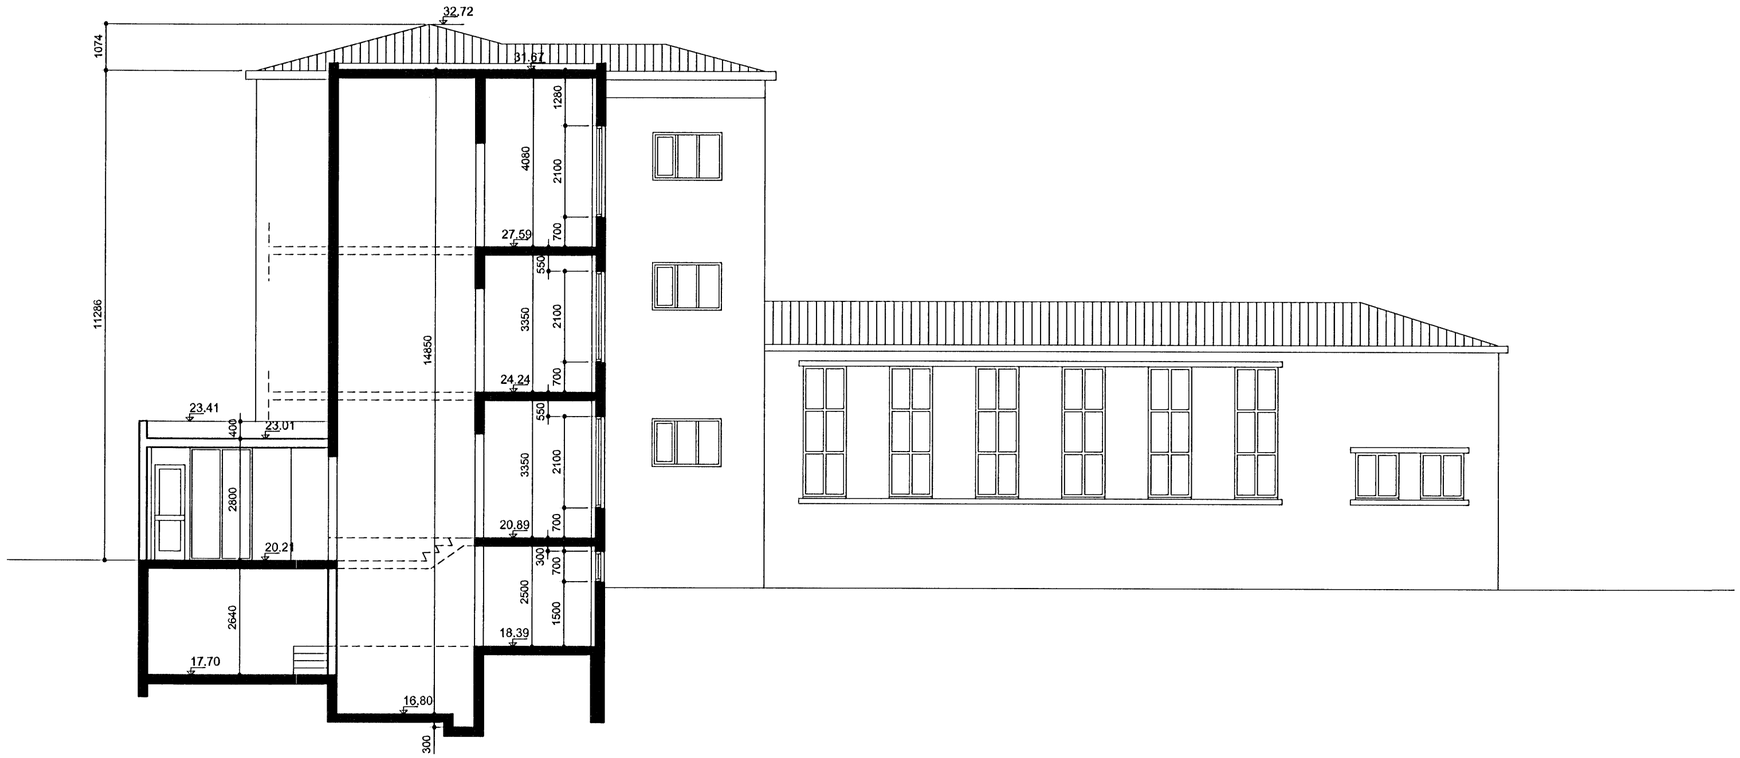

SKURÐMYND A-A
MKV 1:100

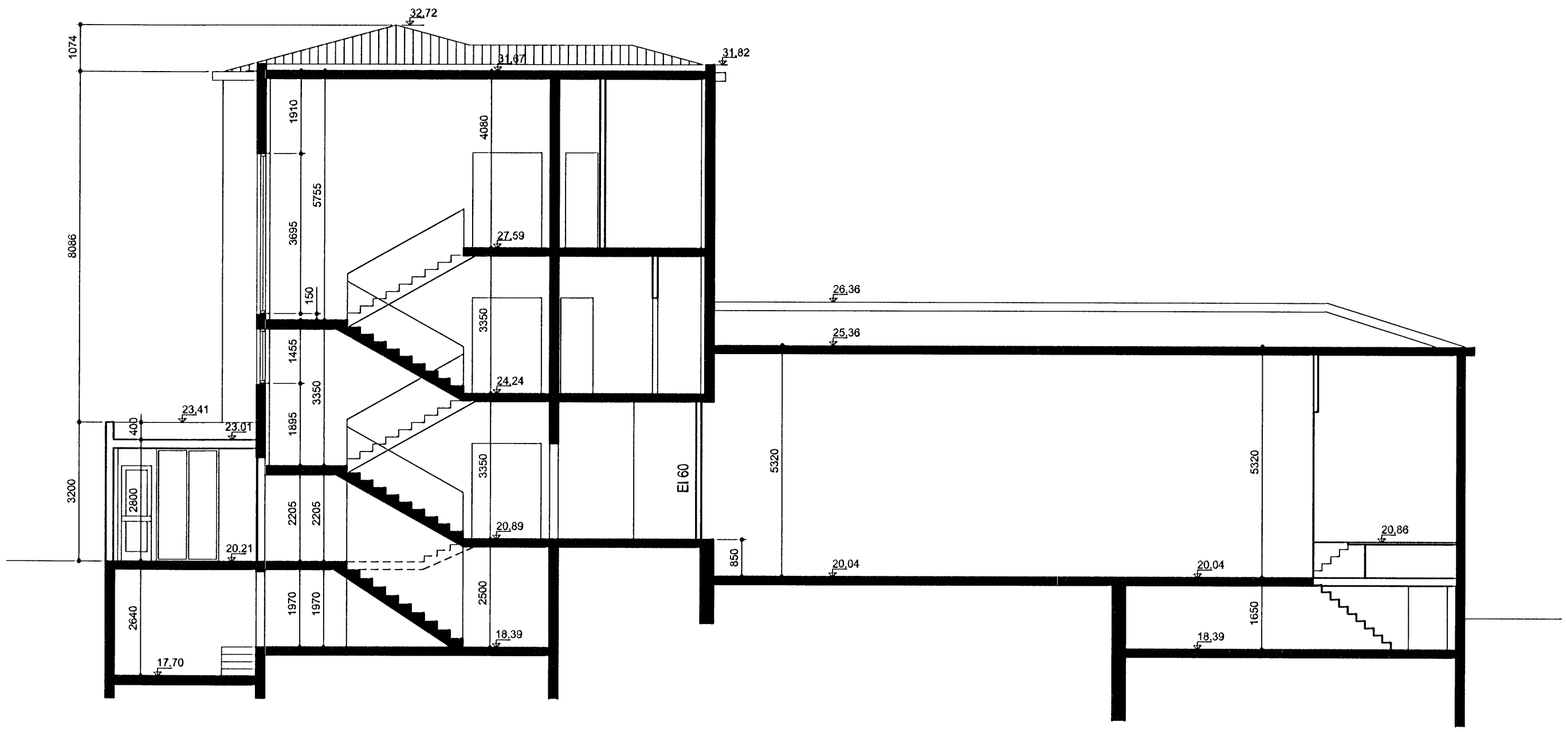

SKURÐMYND B-B
MKV 1:100

Samþykkt Þann
19 AUG 2010
Byggingarfulltrúinn í Hafnarfirði
F.h. Sigurður Steinar Jónsson

SKÝRINGAR:

Endurskoðun:	Dags:	Teikn:	Yfirf.:
B:			
A:			

Suðurgata 44
220 Hafnarfjörður

STAÐGREINIR 1400-1-84700440
VERKKAUPI: Fasteignir ríkissjóðs
KENNITALA VERKKAUPA: 690981-0259

REYNDARTEIKNING

EFNI: SKURÐMYNDIR A-A OG B-B
MÆLIKVARÐI: 1:100
FRUMSTÆRÐ BLAÐS: A2
TEIKNAÐ: ÓA, KMK
VERKNR: 1011
YFIRFARIÐ: RÓB
TEIKN. NR: 106
DAGSETNING ÚTGÁFU: 10.10.2010
ENDURSK.:

VA ARKITEKTAR
borgartún 6
105 reykjavík
kt: 450400-3510
sími: 530 6990
fax: 530 6991
vaarkitektar@vaarkitektar.is
www.vaarkitektar.is

ÚTGEFANDI: ÓLAFUR AXELSSON KT: 041251-3019

Teikning þessi er gefin út af undirrituðum fyrir hönd eiganda höfundaréttar, VA Arkitektar ehf
Teikninguna má ekki afrita með neinum hætti, að hluta til eða í heild án skriflegs leyfis höfundar.