


Sáttmátt þann  
 13 AUG 2010  
 Byggingafræðingur í Hafnarfjarði  
 F.h. Sigurður Steinar Jónsson

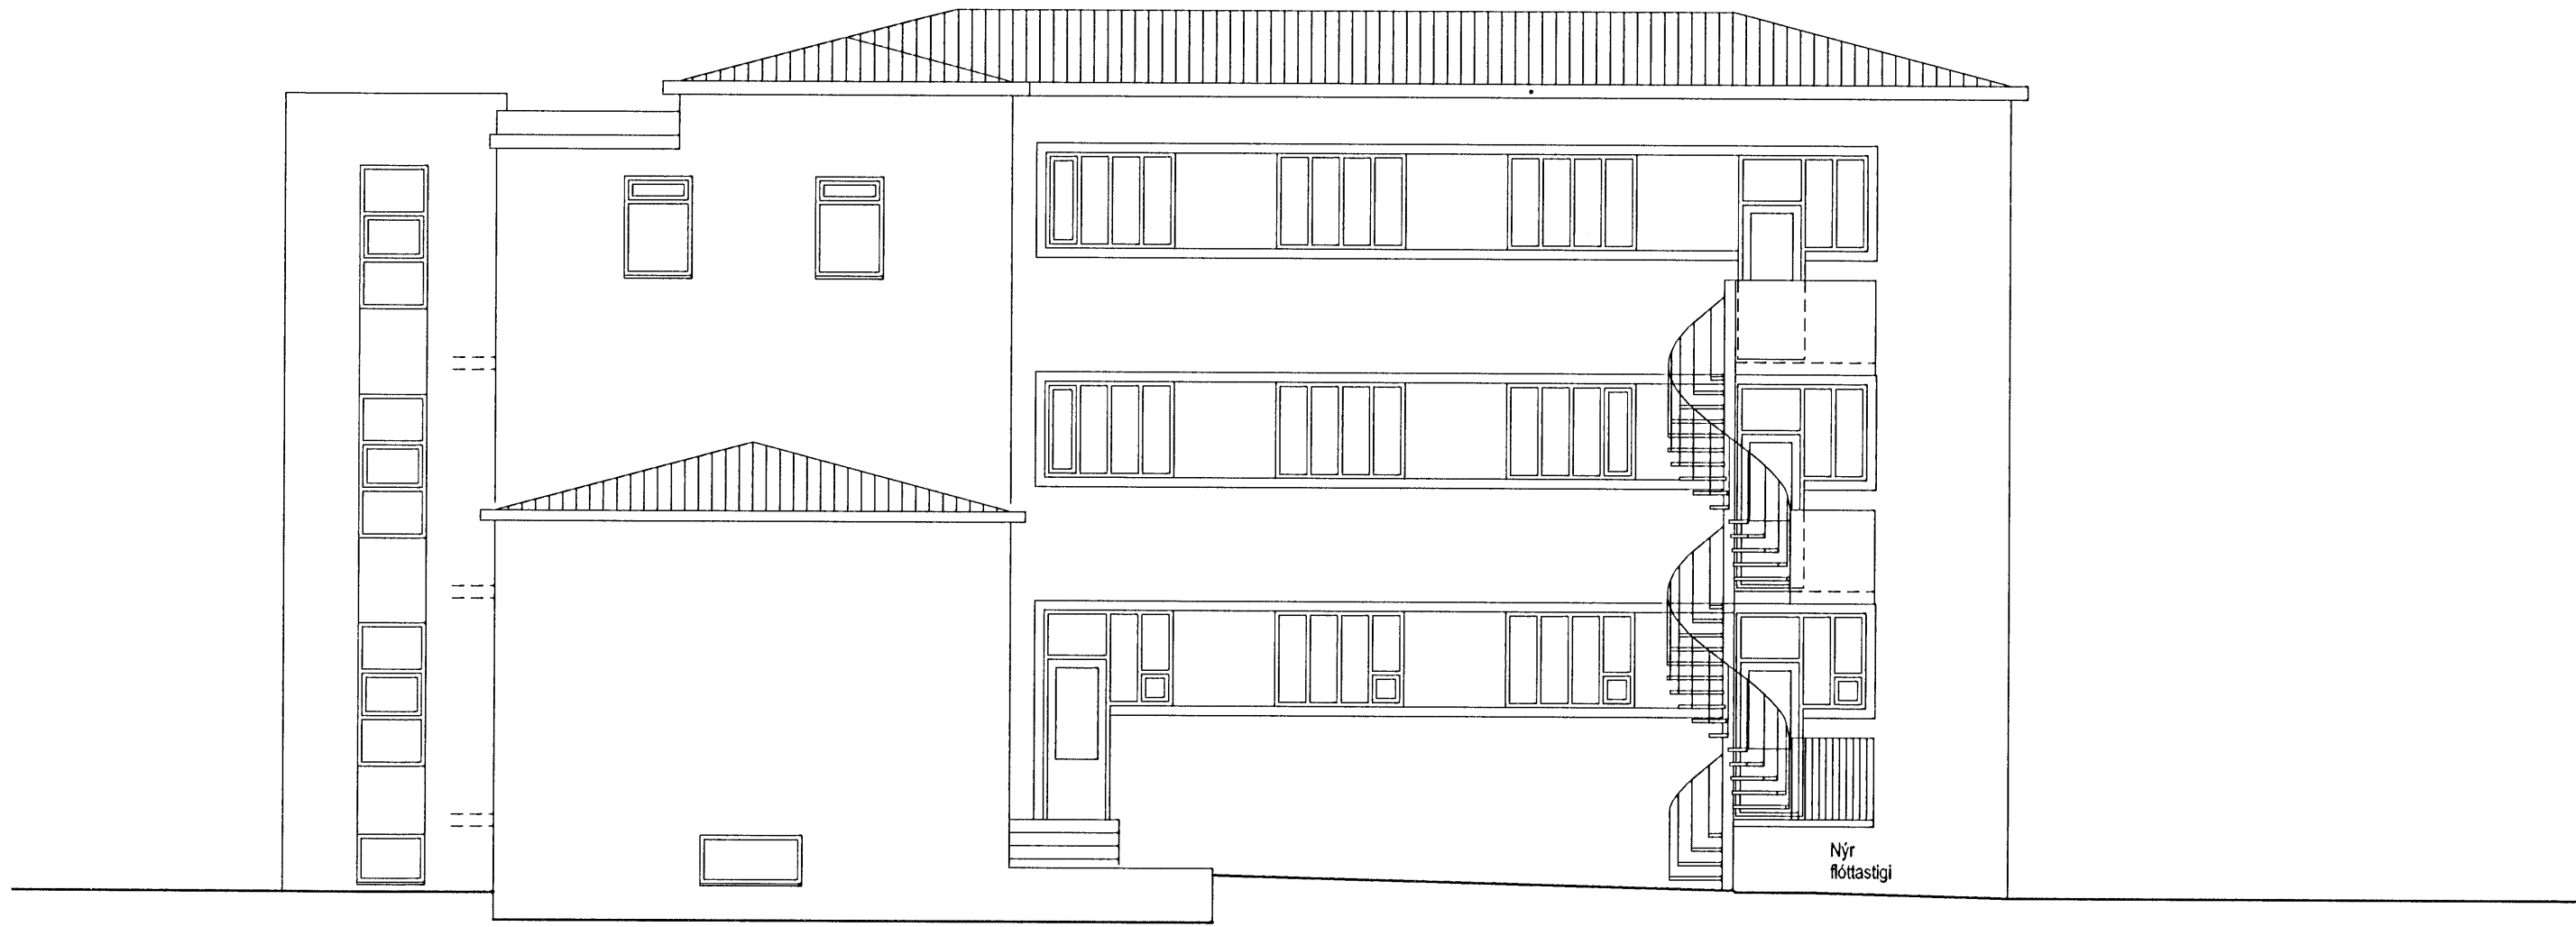

ÚTLIT NORÐVESTUR  
 MKV 1:100



ÚTLIT NORÐAUSTUR  
 MKV 1:100

SKÝRINGAR:

Endurskoðun:	Dags:	Teikn. Yfirf.
B:		
A:		

**Suðurgata 44**  
**220 Hafnarfjörður**

STADGREINIR: 1400-1-84700440  
 VERKKAUPI: Fasteignir ríkissjóðs  
 KENNITALA VERKKAUPA: 690981-0259

REYNDARTEIKNING

EFNI: ÚTLITSMYNDIR NORÐAUSTUR OG NORÐVESTUR

MÆLIKVARDI: 1:100

FRUMSTÆRD BLADS: A2

TEIKNAD: ÓA, KMK VERKNR: 1011

YFIRFARIÐ: RÓB TEIKN. NR: 108

DAGSETNING ÚTGÁFU: 18.06.2010 ENDURSK.:

**VA ARKITEKTAR**

borgartún 6  
 105 reykjavík  
 kt: 450400-3510  
 sími: 530 6990  
 fax: 530 6991

vaarkitektar@vaarkitektar.is  
 www.vaarkitektar.is

**Ólafur Axelsson**  
 ÚTGEFANDI: ÓLAFUR AXELSSON KT: 041251-3019

Teikning þessi er gefin út af undirrituðum fyrir hönd eiganda höfundaréttar, VA Arkitektar ehf. Teikninguna má ekk afrita með neinum hætti, að hluta til eða í heild án skriflegs leyfis höfundar.