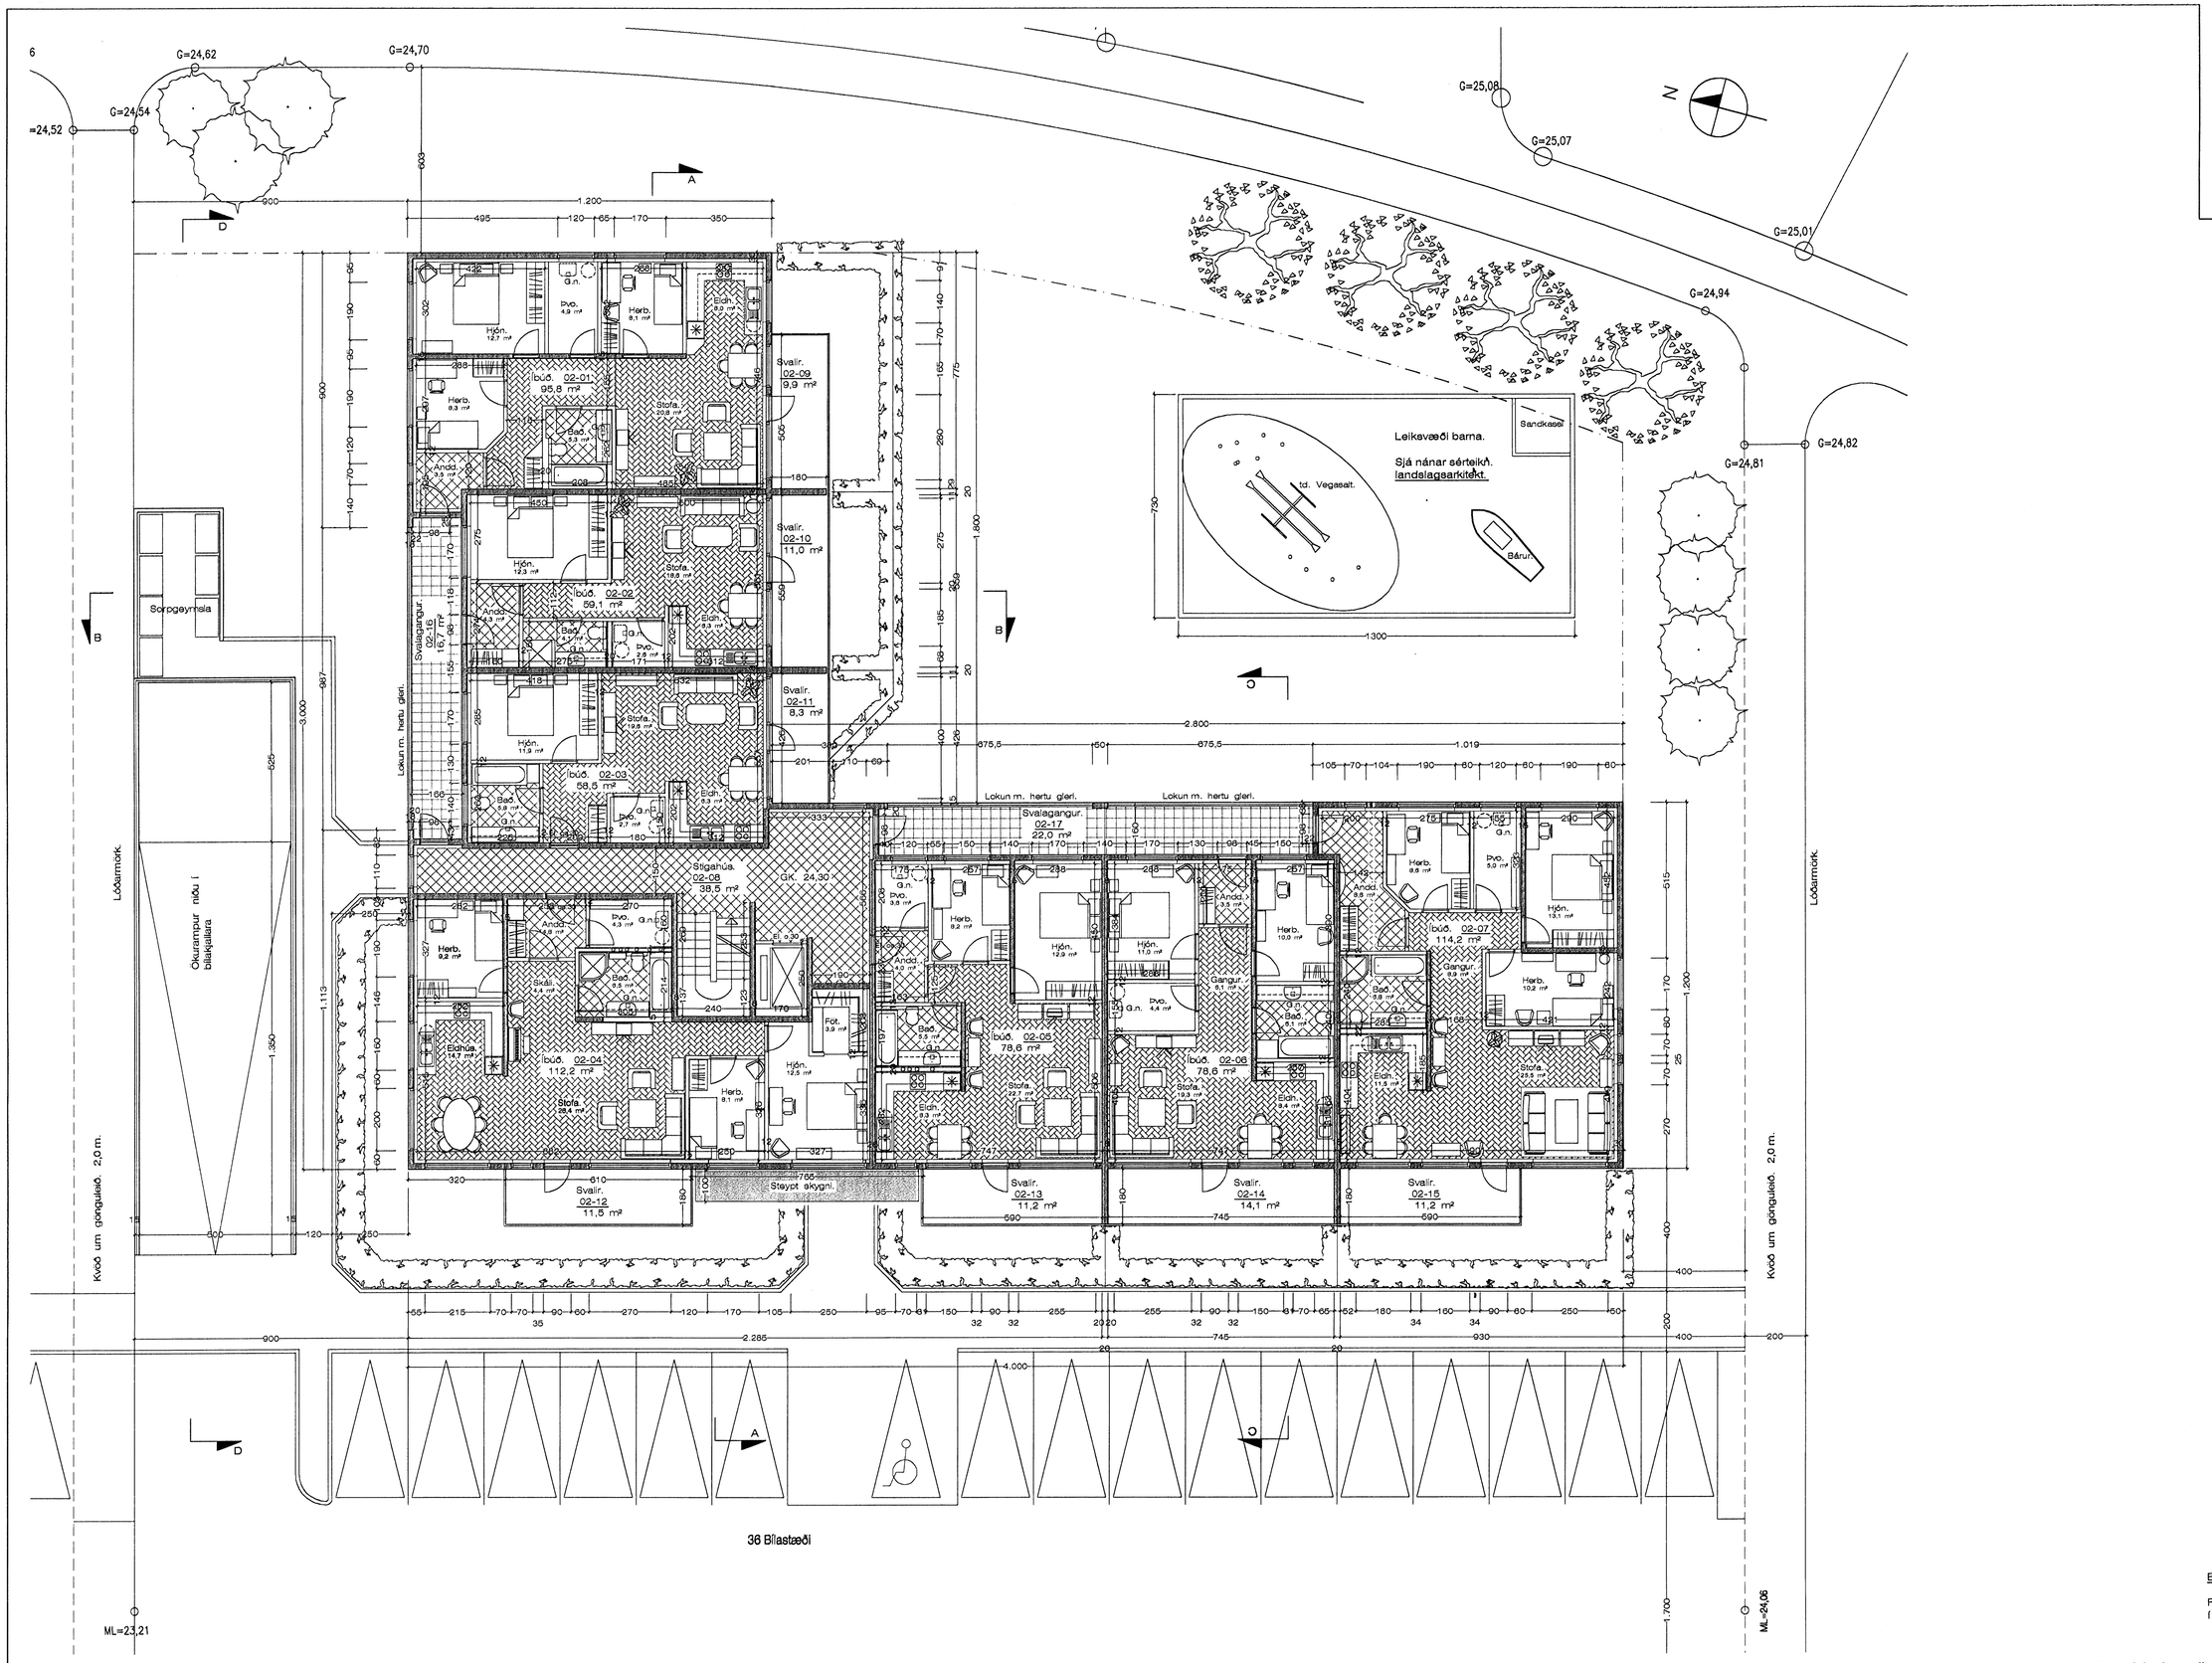

Grunnmynd 2. - 3. og 4. hæðar. 1 : 100 Stærð. 652,6 m2

Breytt 5. - 8. - 2010

Færðar inn minniháttar breytingar á innréttingum í íbúðum.

Eskivellir 15 Hafnarfirði. Grunnmynd.

VERK. NR. 303 DAGS. 19. - 6. - 2007 MÁL. 1:100

TEIKN. NR. 04 BREYTT.

JÓN GUÐMUNDSSON ARKITEKT KT. 310061 3269

VINNUSTOFA SUÐURLANDSBRAUT 16 REYKJAVÍK SÍMI 552 5055

Jón Guðmundsson arkitekt. Suðurlandsbraut. 16 15.8.2007 10:01 eskiv..1901.dwg

Samþykkt þann 25 AUG 2010

Byggingafulltrúinn í Hafnarfirði F.h. Hrólfur S. Gunnlaugsson