


Sneiðing. A - A 1 : 100

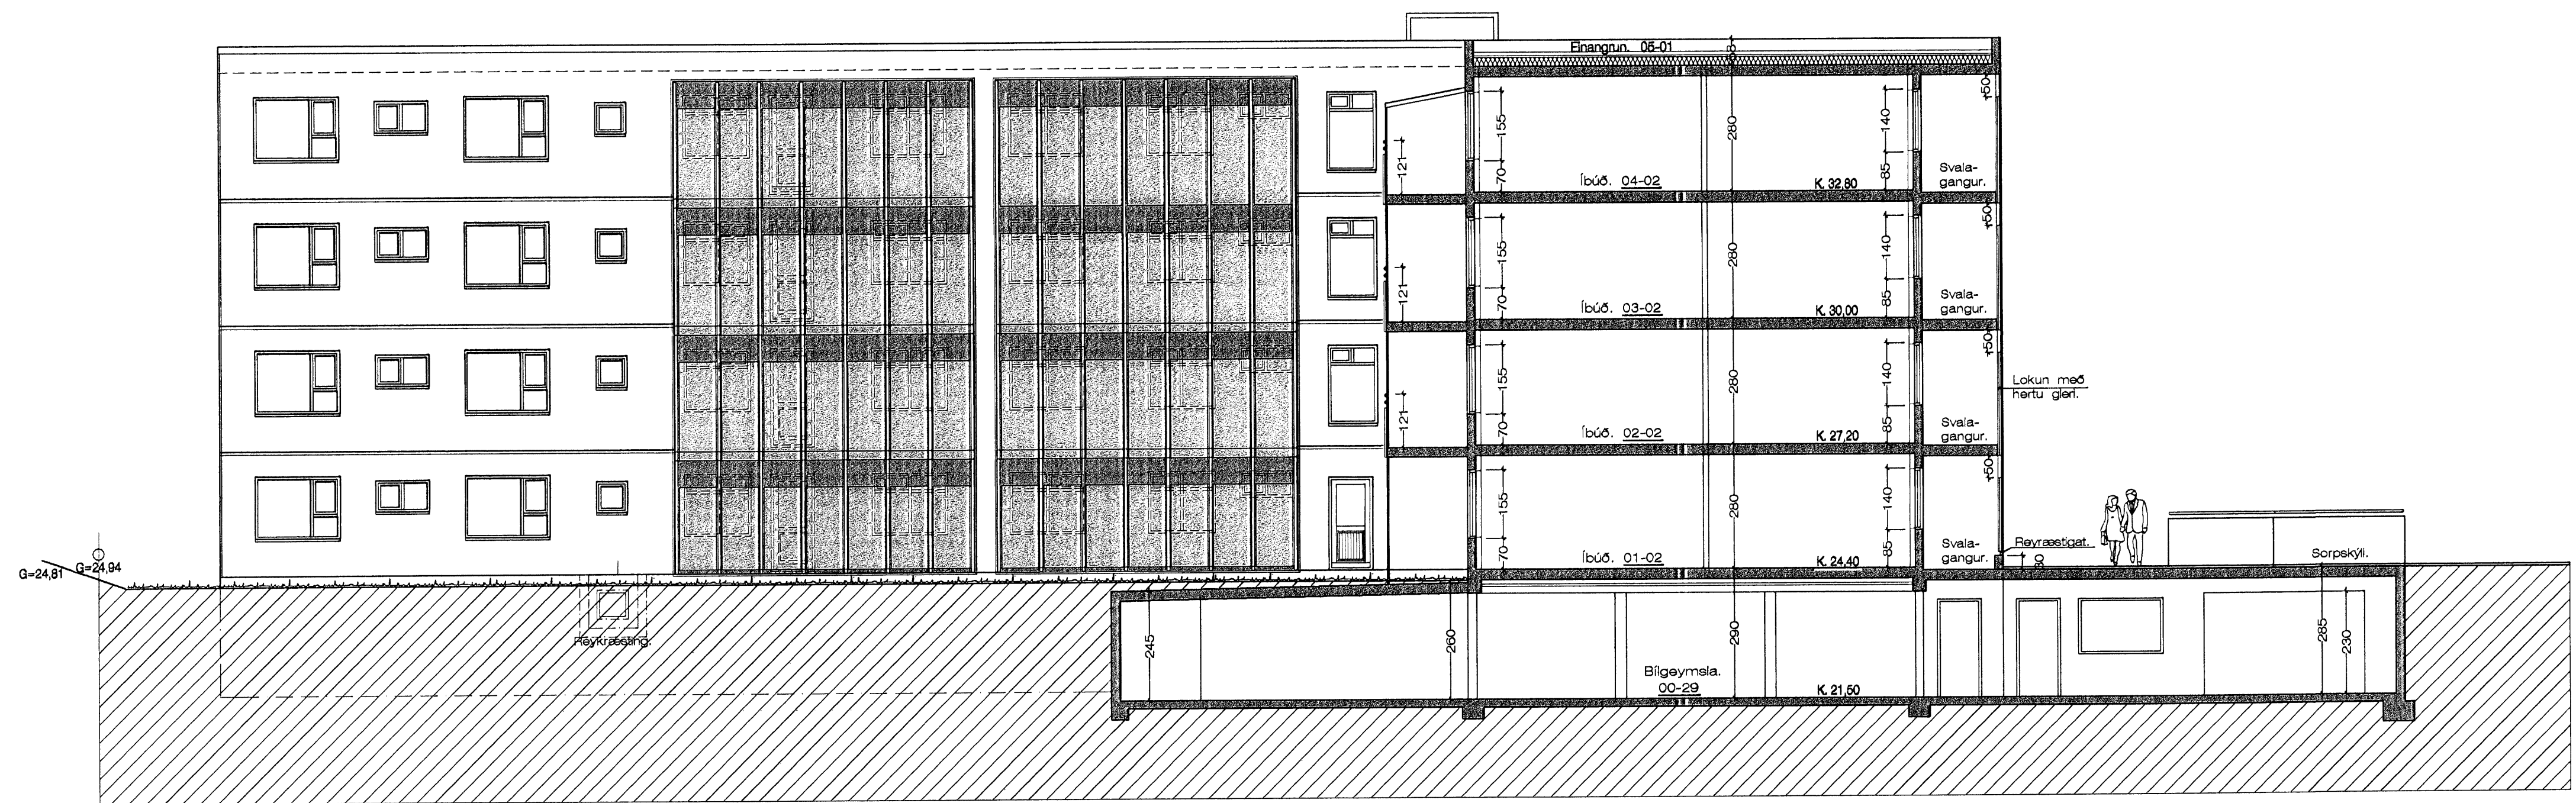

Sneiðing. B - B 1 : 100

Breytt 5. - 8. - 2010
 Breytt glerlokun á svalagöngum, í samræmi við vinnuteikningar.

eskv..1902 - 2010.dwg
 15.8.2010 15:41
 Jón Guðmundsson arkitekt. Suðurlandsbraut 16