


Sneiðing. C - C 1 : 100

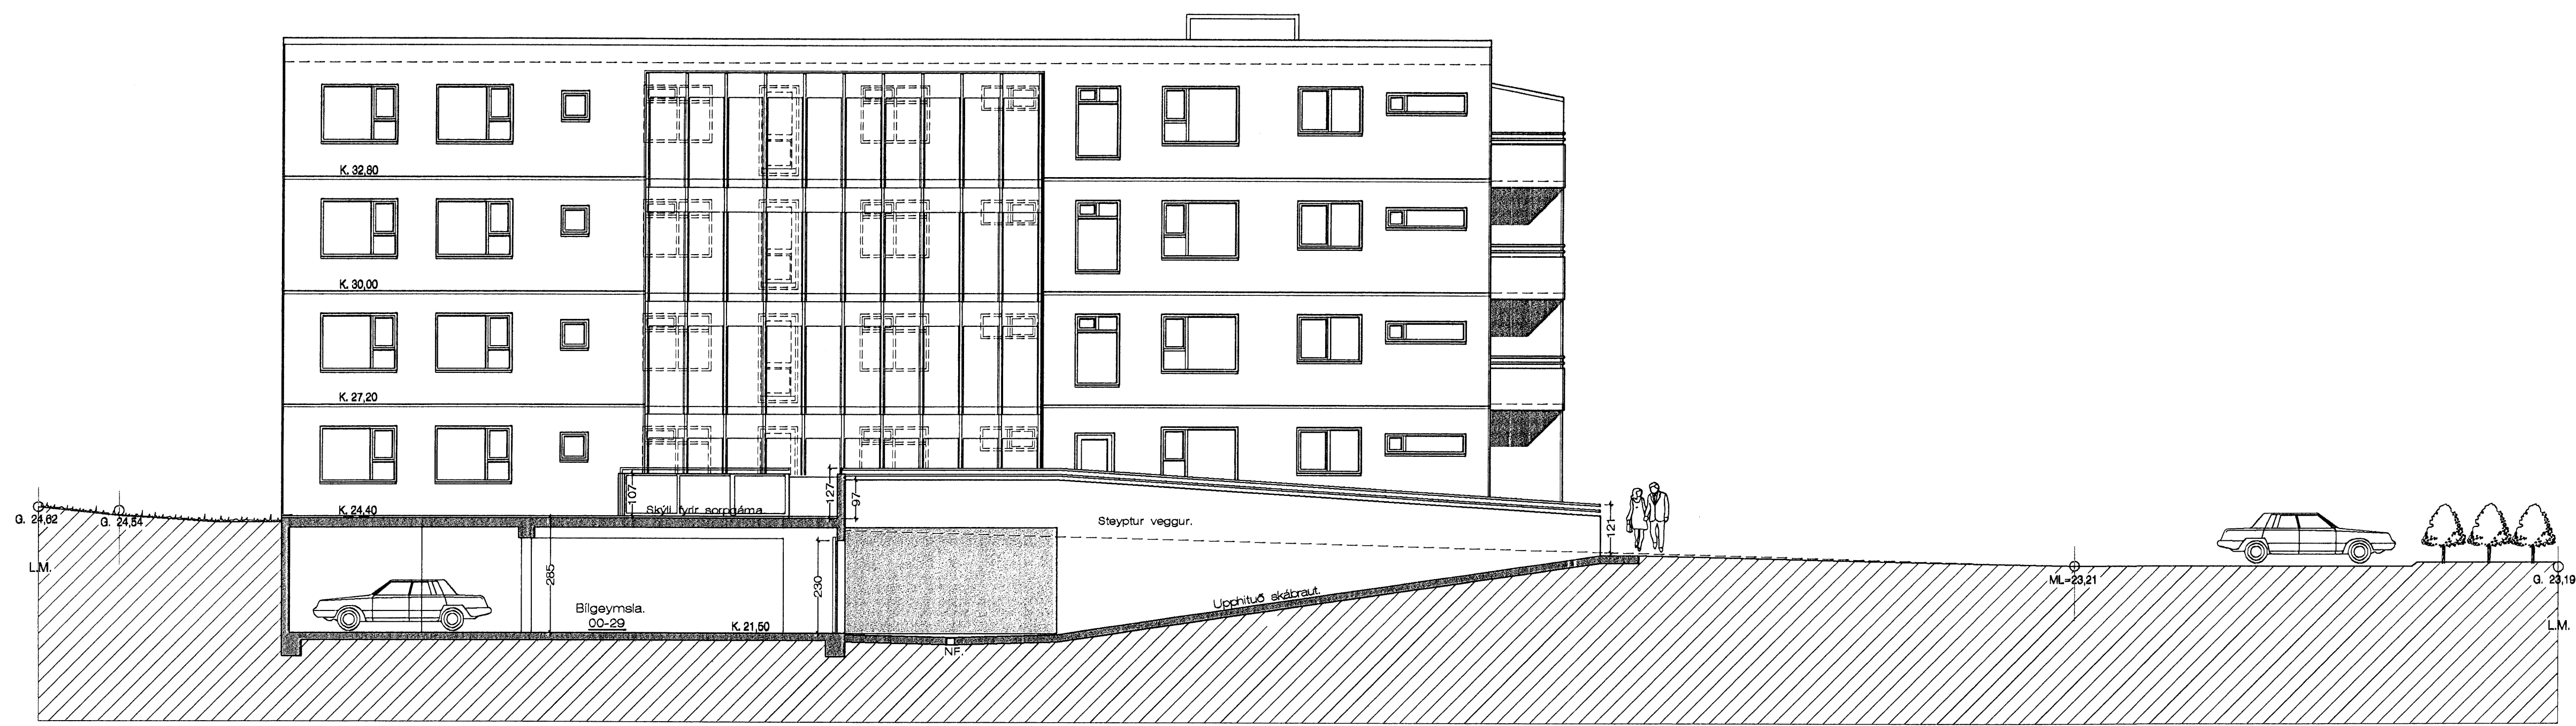

Sneiðing. D - D 1 : 100

Breytt 5. - 8. - 2010
 Breytt glerlokun á svalagöngum, í samræmi við vinnutekningar.

15.8.2010 15:41 eskv..1902 - 2010.dwg
 Jón Guðmundsson arkitekt. Sudurlandsbraut 16