


Vesturhlíð. 1 : 100

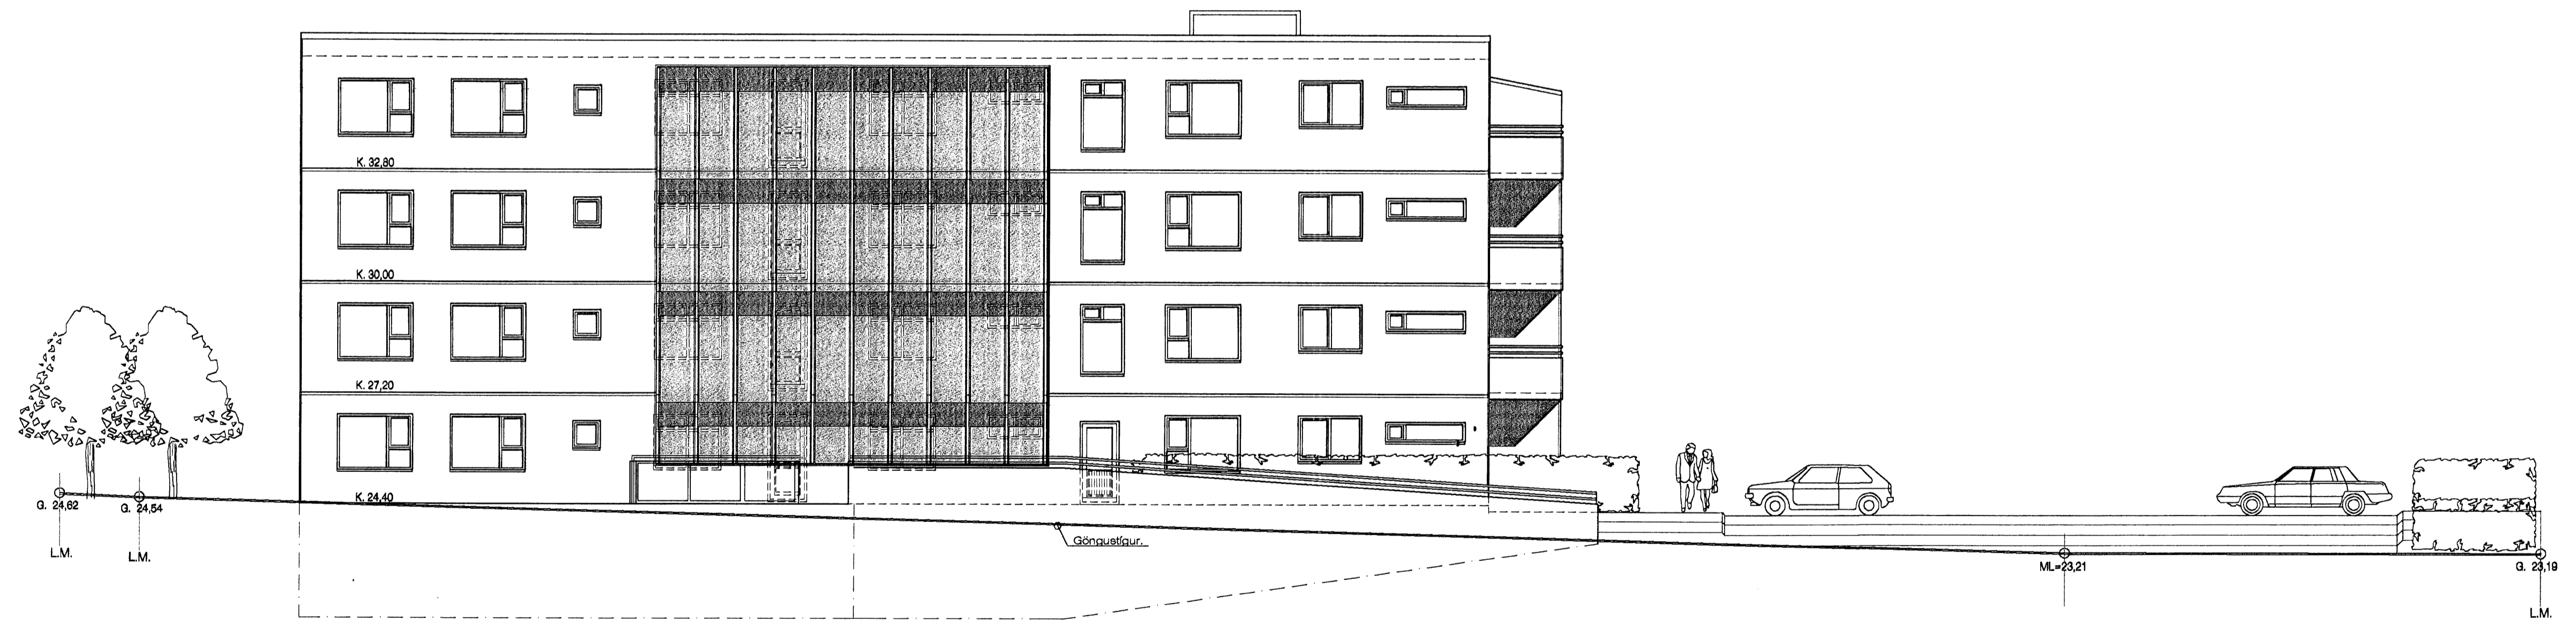

Norðurhlíð. 1 : 100

Breytt 5.-8.-2010.  
 Breytt glerlokun á svalagöngum, í samræmi við vinnutekningar.