


Austurhlíð. 1 : 100

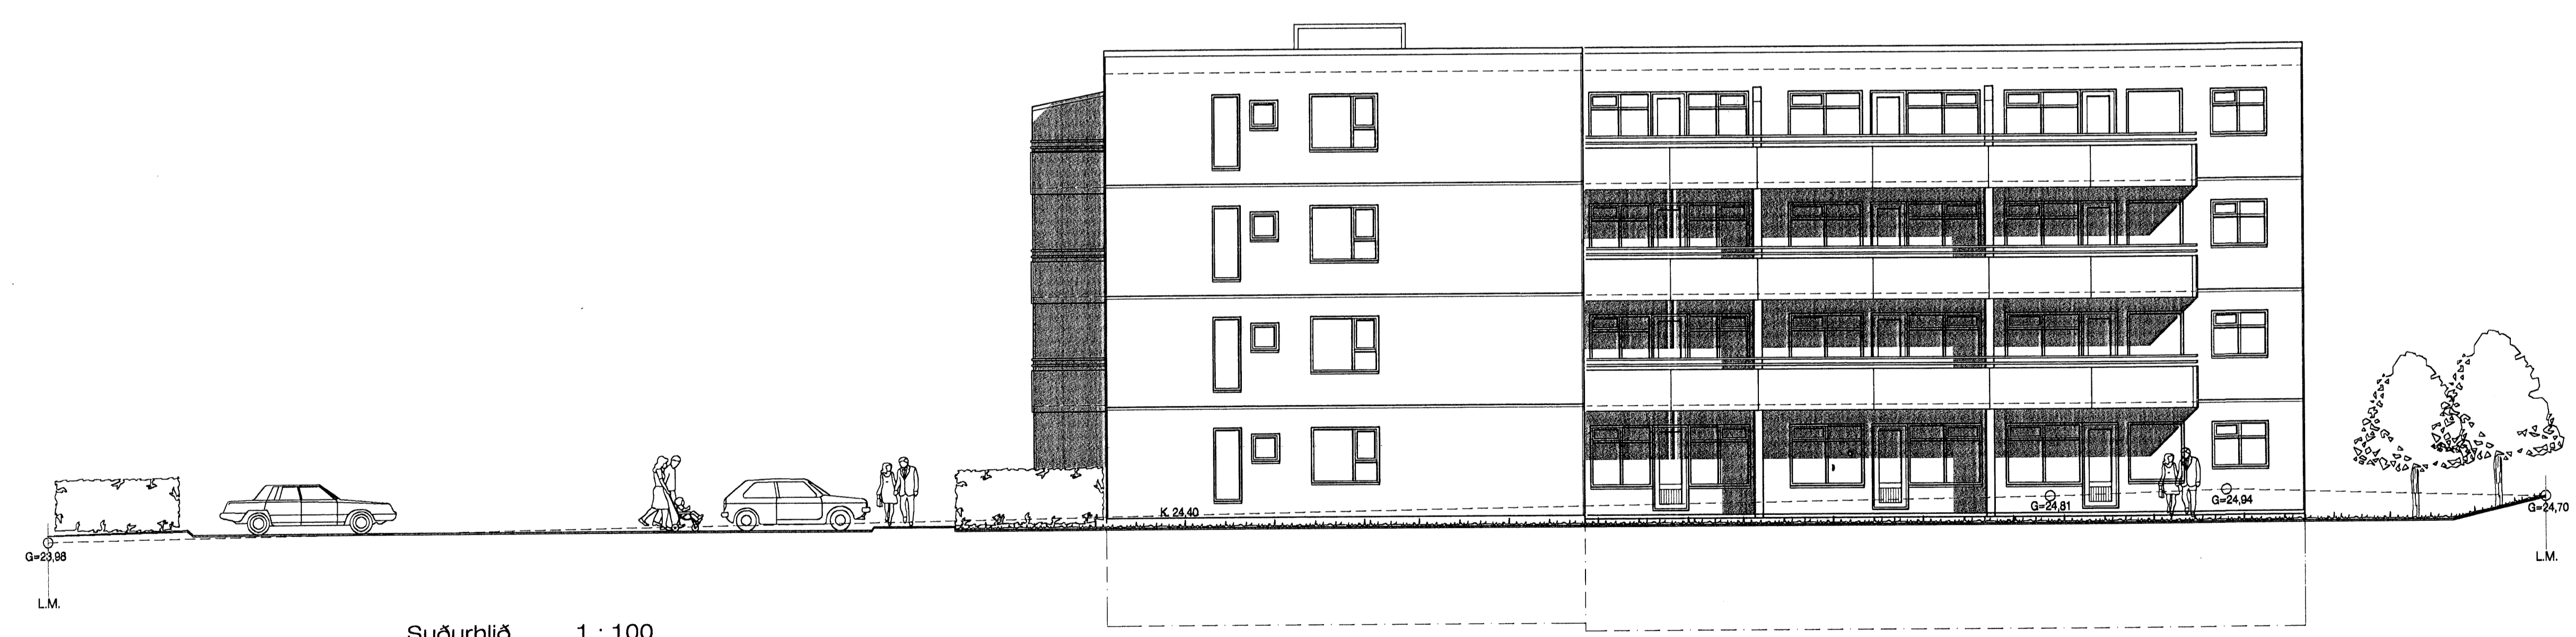

Suðurhlíð. 1 : 100

Breytt 5. - 8. - 2010.
 Breytt glerlokun á svalagöngum, í samræmi við vinnutekningar.

Eskivellir 15 Hafnarfirði. Útlit.

VERK. NR. 303 DAGS. 19. - 8. - 2007 MÁL. 1:100
 TEIKN. NR. 08 BREYTT.

JÓN GUÐMUNDSSON ARKITEKT *Jón Guðmundsson*
 VINNUSTOFA SUÐURLANDSBRAUT 16 REYKJAVÍK Sími 892 5059

eskv..1902 - 2010.dwg
 15.8.2010 15:41
 Jón Guðmundsson arkitekt. Suðurlandsbraut 16