


H. Ó. Ó.
 Kt. 110457-2789
BATTERIÐ

KAPLAKRIKI

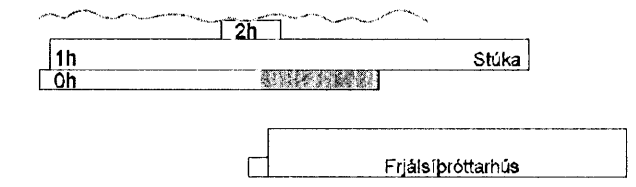

B	11.07.08	Breyttar stærðir og lega lagna	KMJI/SAS
A	23.11.07	Verkefning	KMJI/SAS
Útg. Dags.		Skýring	HannaÓYfirfarið



VERKFRÆDISTOFA

BÆJARHRAUN 20 · 220 HAFNARFJÓRDUR · KENNIT. 710708-2899
 vsb@vsb.is · Sími 585 8600 · Fax 585 8610 · www.vsb.is

Áritun sérhönnuðar
 Sveinn Áki Sverrisson Kt. 230855 5609 *Sveinn Áki Sverrisson*

Verkefni
KAPLAKRIKI
HAFNARFIRÐI

Verkhúli
 Lagnir
 Vatnsúðalagnir
 Grunnmynd kjallara

HannaÓ	Teiknað	Yfirfarið	Kvarði	/A1	Síða
BS	BS	SAS	1:50		-
Dags.	Verkefni	Teikning	Útgáfa		
30.04.07	06811	A P603	B		

V:\0000\0811\06811_Kaplakriki-FH\Sheeta\A\06811_A_PR-01.dwg