Xref V:\2006\06811\06811-Kaplakriki-FH\Constructs\La\-Vatnsúðalagnir\06811-Sprinkler 1h. Nuv.dwg

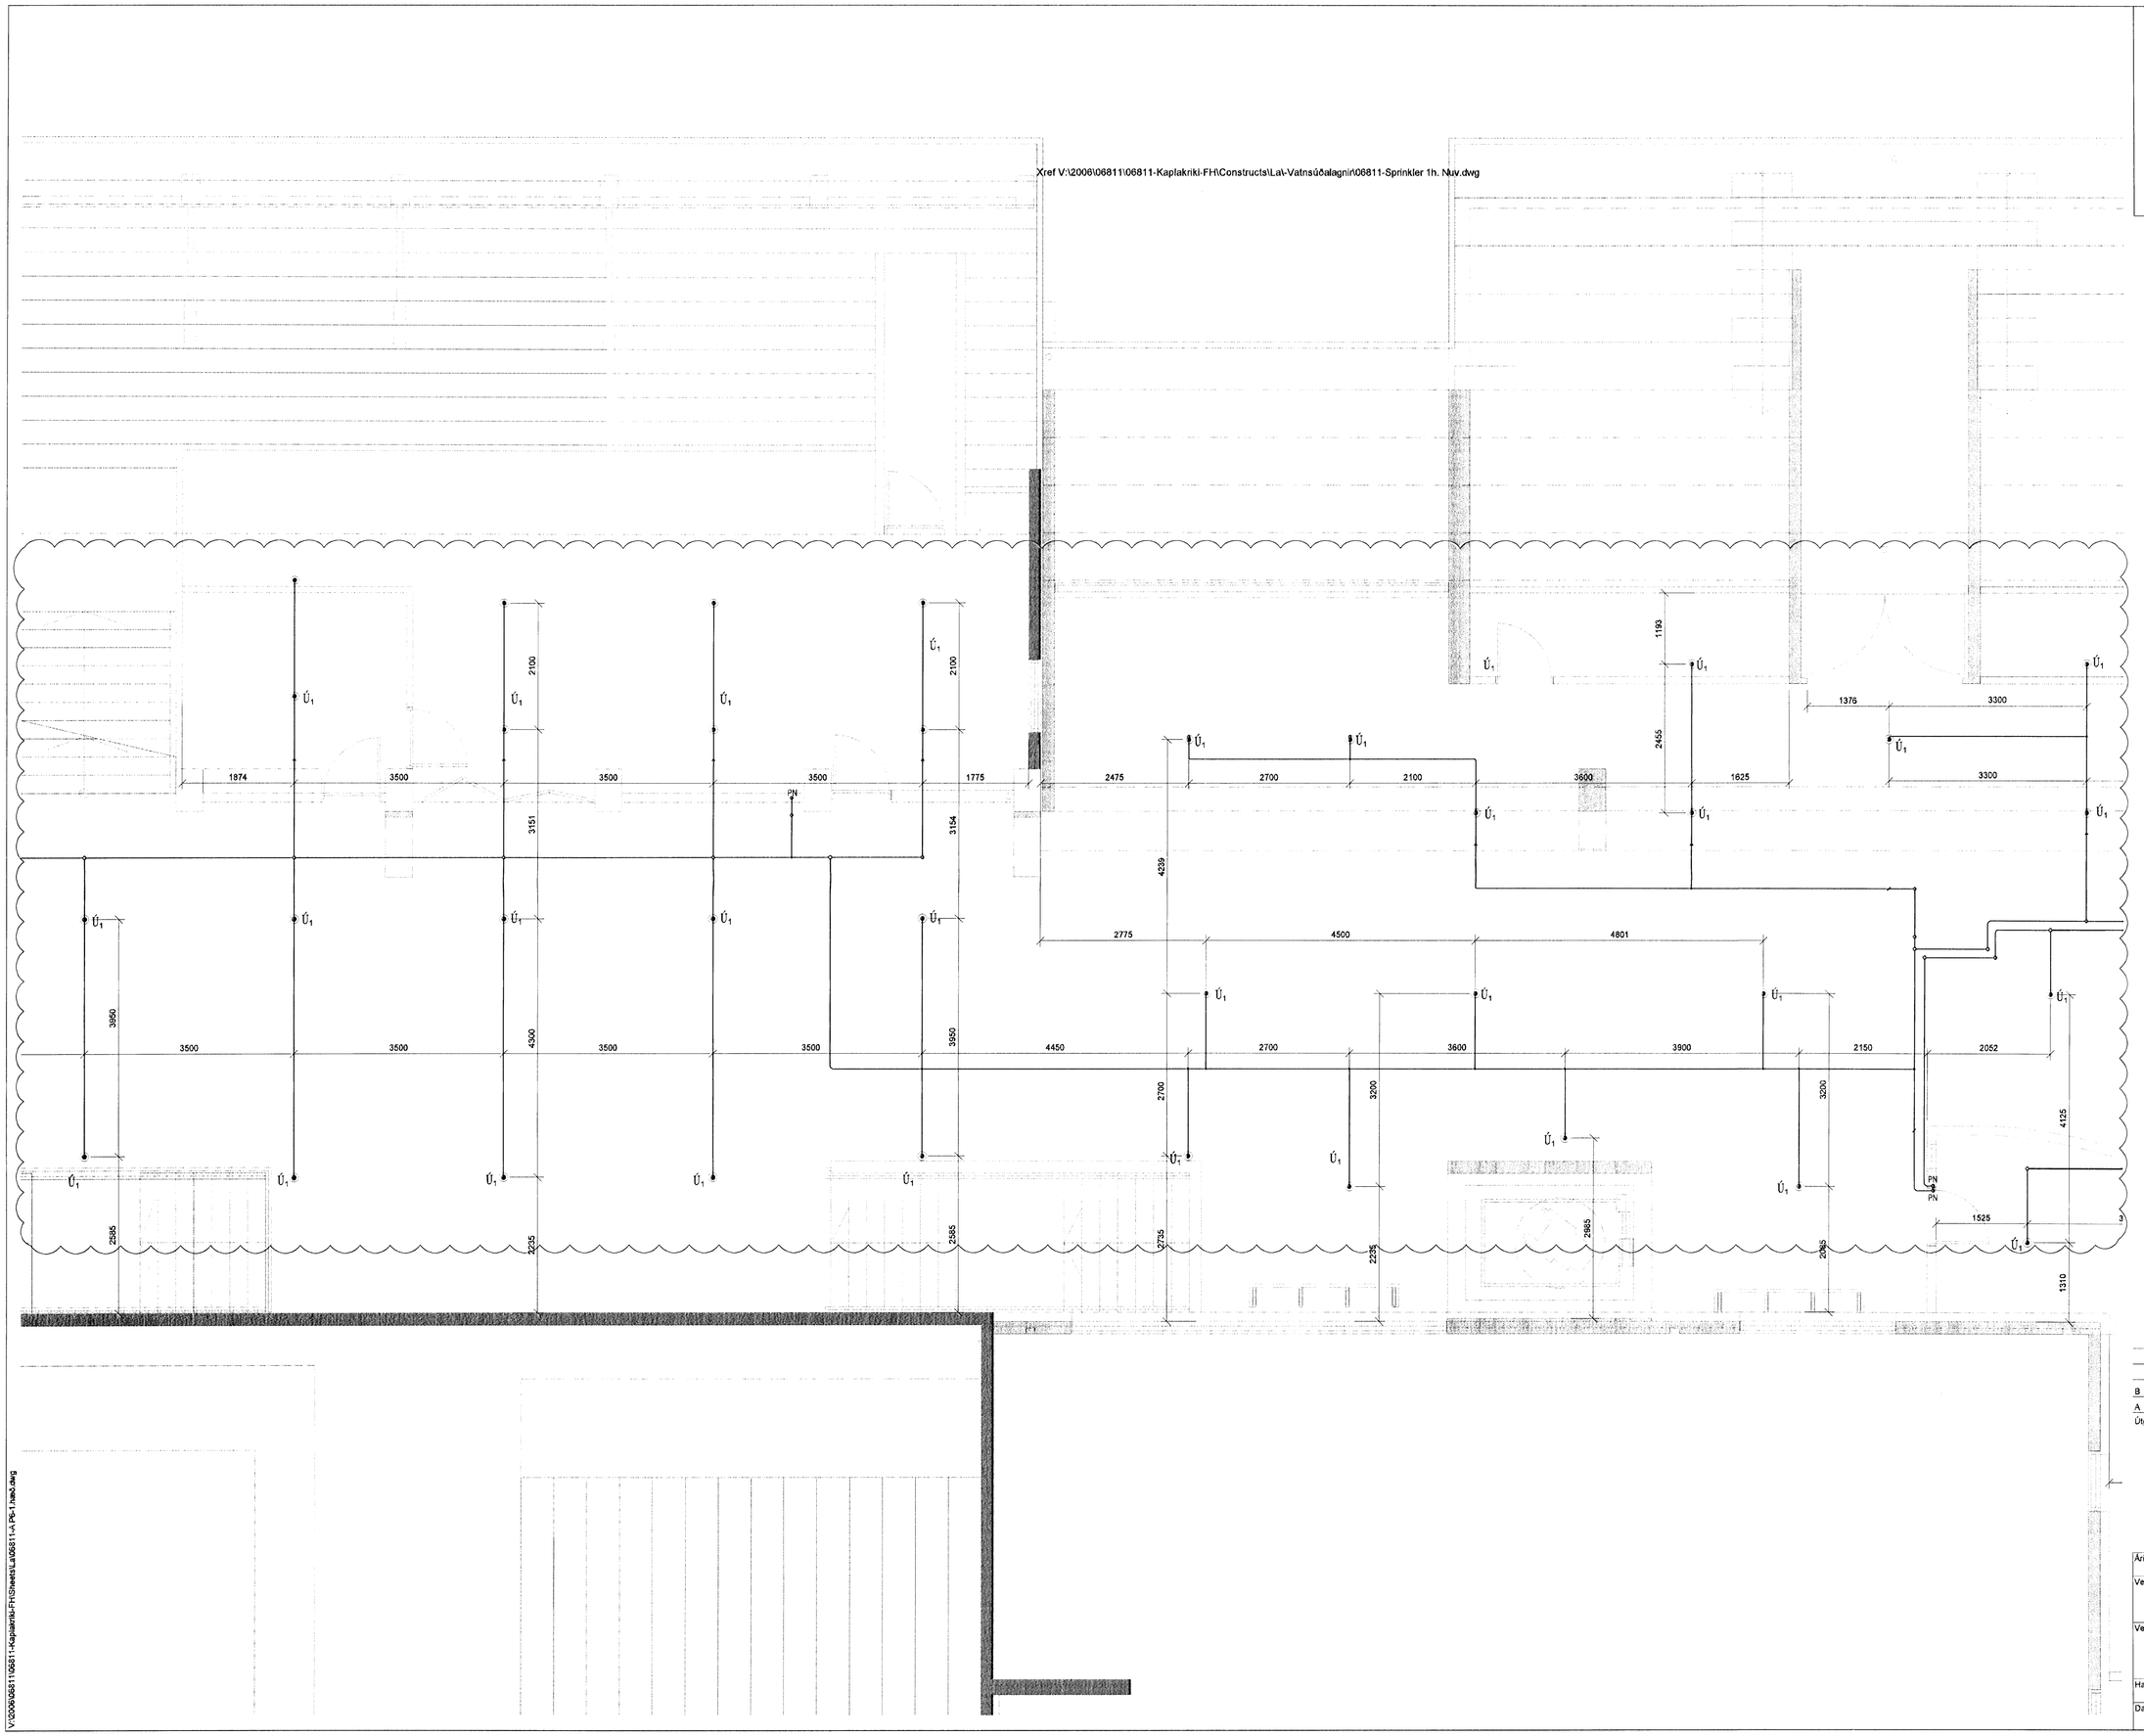

Sampykki panti
23 JÚL 2008
Byggingarfulltrúinn Hafnarfirði
F.h. Þórður S. Gunnlaugsson

Kr. 110457-2789
BATTERIÐ
VERKFRÆÐISTOFA

KAPLAKRIKI

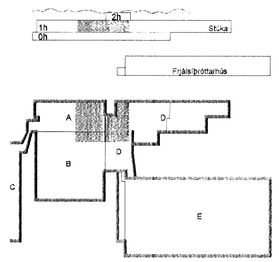

Útg.	Dags.	Skýring	Hannað/Yfirfarið
B	11.07.08	Breyttar stærðir og lega lagna	ÓÖJ/SÁS
A	23.11.07	Verkteikning	KMJ/SÁS

VSB
VERKFRÆÐISTOFA

BÆJARHRAUN 20 · 220 HAFNARFJÖRÐUR · KENNIT. 710796-2899
vsb@vsb.is · Sími 585 8600 · Fax 585 8610 · www.vsb.is

Áritun sérhönnuðar
Sveinn Áki Sverrisson Kt: 230855 5609

Verkheiti
KAPLAKRIKI
HAFNARFIRÐI

Verkhluti
Lagnir
Vatnsúðalagnir
Grunnmynd 1.hæðar

Hannað	Teiknað	Yfirfarið	Kvarði		Stærð
BS	BS	SÁS	1:50	/ A1	-

Dags.	Verkefni	Teikning	Útgáfa
30.04.07	06811	A P612	B

V:\2006\06811\06811-Kaplakriki-FH\Sheets\La\06811-A P6-1.hæð.dwg